Общество с ограниченной ответственностью «Газпром Линде Инжиниринг»/
Gazprom Linde Engineering Limited Liability Company

Заказчик – ООО «РусХимАльянс» / Owner - RusChemAlliance LLC

Gas Processing Complex within Ust-Luga Ethane-Rich Gas Processing Cluster. Gas Processing Plant and Utilities, Infrastructure and Offsite Process Facilities
Газоперерабатывающий комплекс в составе Комплекса переработки этансодержащего газа в районе поселка Усть-Луга. Газоперерабатывающий завод и Технологические объекты общезаводского хозяйства

Насосная станция противопожарного водоснабжения
Fire Water Pump Station

РАБОЧАЯ ДОКУМЕНТАЦИЯ
DETAIL DESIGN DOCUMENTATION

Проектирование КИПиА
Instrumentation Engineering

Автоматизация систем отопления, вентиляции и кондиционирования
Heating, Ventilation and Air Conditioning Systems Automation

ООО «РусХимАльянс»
«В производство работ»
Начальник управления
/ Ергалиев /

Основной комплект рабочей документации
Main Package of Detail Design Documentation

GLE-(G0-D8810BX0)-IN-AOVK-001

2026

Общество с ограниченной ответственностью «Газпром Линде Инжиниринг»/
Gazprom Linde Engineering Limited Liability Company

Заказчик – ООО «РусХимАльянс» / Owner - RusChemAlliance LLC

Gas Processing Complex within Ust-Luga Ethane-Rich Gas Processing Cluster. Gas Processing Plant and Utilities, Infrastructure and Offsite Process Facilities

Газоперерабатывающий комплекс в составе Комплекса переработки этансодержащего газа в районе поселка Усть-Луга. Газоперерабатывающий завод и Технологические объекты общезаводского хозяйства

Насосная станция противопожарного водоснабжения
Fire Water Pump Station

РАБОЧАЯ ДОКУМЕНТАЦИЯ
DETAIL DESIGN DOCUMENTATION

Проектирование КИПиА
Instrumentation Engineering

Автоматизация систем отопления, вентиляции и кондиционирования
Heating, Ventilation and Air Conditioning Systems Automation

ООО «РусХимАльянс»
«В производство работ»
Начальник управления,
/ Т.И. Ергалиев /

Основной комплект рабочей документации
Main Package of Detail Design Documentation

GLE-(G0-D8810BX0)-IN-AOVK-001

Главный инженер проекта
Chief Project Engineer

И. В. Трофимов
I. V. Trofimov

2026

Взам. инв. №
Подпись и дата
Инв. № подл

Ведомость рабочих чертежей основного комплекта
List of Detail Drawings of Main Package

Лист Sheet	Наименование	Description	Примечание Note
1-6	**Общие данные** GLE-(G0-D8810BX0)-IN-AOVK-001_03_AL.pdf GLE-(G0-D8810BX0)-IN-AOVK-001_03_AL.docx	**General Data** GLE-(G0-D8810BX0)-IN-AOVK-001_03_AL.pdf GLE-(G0-D8810BX0)-IN-AOVK-001_03_AL.docx	Рев.03 Rev.03 Рев.03.1 Rev.03.1
03.1-1 ~~7-9~~ 8	**План расположения оборудования и кабельных проводок на отм. 0,000 и -3,000** GLE-(G0-D8810BX0)-IN-AOVK-001_03_AL.pdf GLE-(G0-D8810BX0)-IN-AOVK-001_03_AL.dwg	**Equipment and Cable Routing Plan at el. 0,000 and -3,000** GLE-(G0-D8810BX0)-IN-AOVK-001_03_AL.pdf GLE-(G0-D8810BX0)-IN-AOVK-001_03_AL.dwg	Рев.03 Rev.03 Рев.03.1 Rev.03.1
03.1-2 ~~10-82~~ 9-49	**Схемы внешних соединений** GLE-(G0-D8810BX0)-IN-AOVK-001_03_AL.pdf GLE-(G0-D8810BX0)-IN-AOVK-001_03_AL.dwg	**External Wiring Diagrams** GLE-(G0-D8810BX0)-IN-AOVK-001_03_AL.pdf GLE-(G0-D8810BX0)-IN-AOVK-001_03_AL.dwg	Рев.03 Rev.03 Рев.03.1 Rev.03.1
03.1-3 ~~83-93~~ 50-59	**Кабельный журнал** GLE-(G0-D8810BX0)-IN-AOVK-001_03_AL.pdf GLE-(G0-D8810BX0)-IN-AOVK-001_03_AL.xlsm	**Cable list** GLE-(G0-D8810BX0)-IN-AOVK-001_03_AL.pdf GLE-(G0-D8810BX0)-IN-AOVK-001_03_AL.xlsm	Рев.03 Rev.03 Рев.03.1 Rev.03.1

Статус Status	Рев. Rev.	Дата Date	Назначение выпуска/Reason for Issue	Разраб. Prepared	Проверил Reviewed	Утвердил Approved
IFC	03	19.01.26	Выпущено для строительства / Issued for Construction	Мельникова	Тулба	Трофимов
IFC	02H	14.02.25	Выпущено для строительства / Issued for Construction	Лунин	Охота	Подземельнов
IFR	01H	13.06.24	Выпущено для рассмотрения / Issued for Review	Никитина	Гильманова	Трофимов

ООО «РусХимАльянс»
«В производство работ»
Начальник управления Управление проектирования ГПЗ и ОЗХ
/ Т.И. Ергалиев /

GAS PROCESSING COMPLEX WITHIN UST-LUGA ETHANE-RICH GAS PROCESSING CLUSTER
GAS PROCESSING PLANT AND UTILITIES, INFRASTRUCTURE AND OFFSITE PROCESS FACILITIES

G0-D8810BX0
Fire Water Pump Station

Stage	Sheet No	Total sheets
DDD	1	~~94~~ 60

General Data

РУСХИМАЛЬЯНС

GLE-(G0-D8810BX0)-IN-AOVK-001 03.1-4

Газоперерабатывающий комплекс в составе Комплекса переработки этансодержащего газа в районе поселка Усть-Луга.
Газоперерабатывающий завод и Технологические объекты общезаводского хозяйства

Изм.	Кол.уч	Лист	№ док.	Подп.	Дата
03.1	4	–	05190		25.06.26

Разраб.	Мельникова		19.01.26
Проверил	Тулба		19.01.26
Нач. сек.	Савчук		
Н. контр.	Тулба		19.01.26
ГИП	Трофимов		19.01.26

G0-D8810BX0
Насосная станция противопожарного водоснабжения

Стадия	Лист	Листов
Р	1	~~94~~ 60

Общие данные

ГЛИнжиниринг
ПРОЕКТИРУЕМ БУДУЩЕЕ ОТРАСЛИ

Согласовано

Взам. инв. №

Подпись и дата

Инв. № подл

Изменение 03.1 выполнено ООО "ГЛ ИНЖИНИРИНГ" Revision 03.1 issued by GL Engineering TQS-GPP-RHI-GSP-IN-05190_R00

Инв. № подл.	Подп. и дата	Взам. инв. №

Изм.	Кол.уч	Лист	№док.	Подпись	Дата

GLE-(G0-D8810BX0)-IN-AOVK-001

Лист 2

Ведомость ссылочных и прилагаемых документов
List of Reference and Attached Documents

Обозначение Ident. No.	Наименование	Description	Примечание Note
	Ссылочные документы	Reference documents	
GLE-(G0-Z00000X0)-IN-ZX-001	Схемы электромонтажные КИПиА	Electrical wiring diagrams for Instrumentation	
GLE-(G0-Z00000X0)-IN-ZX-002	Схемы монтажа КИПиА механические	Mechanical Instrumentation n Installation Diagrams	
GLE-(G0-Z00000X0)-IN-SQ-004	Концепция заземления КИПиА	I&C Earthing Concept	
GLE-(G0-Z00000X0)-EL-ZX-002	Альбом типовых решений по монтажу кабельных конструкций для электрических кабелей и кабелей КИП	Typical Details Drawings. Electrical and instrument Cable Supports	
GLE-(G0-Z00000X0)-IN-SQ-001	Базовая концепция КИПиА	I&C Basic Concept	
GLE-(G0-Z00000X0)-IN-SD-030	Технические требования на КИПиА	Specification for Instrumentation	
GLE-(G0-Z00000X0)-IN-SD-022	Технические требования на кабели КИПиА	Specification for Instrumentation Cables	
GLE-(G0-Z00000X0)-IN-SD-025	Технические требования на клеммные коробки КИПиА	Specification I&C Junction Boxes	
GLE-(G0-Z00000X0)-IN-SQ-003	Концепция монтажа КИПиА	I&C Installation Concept	
GLE-(G0-Z00000X0)-IN-LN-001	Матрица кабелей КИПиА	Instrument Cable Index	

ООО «РусХимАльянс»
«В производство работ»
Начальник управления,
Управление проектирования ГПЗ и ОЗХ
/ Т.И. Ергалиев /

GLE-(G0-D8810BX0)-IN-AOVK-001_03_AL.docx

Формат А4

GLE-(G0-D8810BX0)-IN-AOVK-001

Обозначение Ident. No.	Наименование	Description	Примечание Note
ОБ ОПО Изм. 2	Обоснование безопасности опасного производственного объекта «Газоперерабатывающий завод» в рамках проектной документации «Газоперерабатывающий комплекс в составе Комплекса переработки этаносодержащего газа в районе поселка Усть-Луга. Этапы 2.1, 2.4,3.1,3.2,3.3,3.4. Газоперерабатывающий завод»	Hazardous Production Facility Safety Case for Gas Processing Plant as part of PD for Gas Processing Complex within Ust-Luga Ethane-Rich Gas Processing Cluster. Stages 2.1, 2.4, 3.1, 3.2, 3.3, 3.4. Gas Processing Plant	
	Прилагаемые документы	Attached documents	
GLE-(G0-D8810BX0)-IN-AOVK-FP-001 (~~13~~ листов / ~~13~~ sheets) 11 11	**Схемы технологические и автоматизации** GLE-(G0-D8810BX0)-IN-AOVK-FP-001_03_AL.pdf GLE-(G0-D8810BX0)-IN-AOVK-FP-001_03_AL.dwg	**Piping and Instrumentation Diagrams (P&ID)** GLE-(G0-D8810BX0)-IN-AOVK-FP-001_03_AL.pdf GLE-(G0-D8810BX0)-IN-AOVK-FP-001_03_AL.dwg	Рев.03 Rev.03 Рев.03.1 Rev.03.1
GLE-(G0-D8810BX0)-IN-AOVK-SF-001 (~~28~~ листов / ~~28~~ sheets) 31 31	**Спецификация оборудования, изделий и материалов** GLE-(G0-D8810BX0)-IN-AOVK-SF-001_03_AL.pdf GLE-(G0-D8810BX0)-IN-AOVK-SF-001_03_AL.xlsm	**Material Take-Off (MTO)** GLE-(G0-D8810BX0)-IN-AOVK-SF-001_03_AL.pdf GLE-(G0-D8810BX0)-IN-AOVK-SF-001_03_AL.xlsm	Рев.03 Rev.03 Рев.03.1 Rev.03.1

ООО «РусХимАльянс»
«В производство работ»
Начальник управления
Управление проектирования ГПЗ и ОЗХ
/ Т.И. Ергалиев

03.1-1

Изменение 03.1 выполнено ООО "ГЛ ИНЖИНИРИНГ" Revision 03.1 issued by GL Engineering TQS-GPP-RHI-GSP-IN-05190_R00

Инв. № подл.	Подп. и дата	Взам. инв. №

Изм.	Кол.уч	Лист	№док.	Подпись	Дата

GLE-(G0-D8810BX0)-IN-AOVK-001

Лист 4

Общие указания

1 Основание для проектирования:

– задание на разработку рабочей документации по объекту строительства «Газоперерабатывающий комплекс в составе Комплекса переработки этансодержащего газа в районе поселка Усть-Луга. Газоперерабатывающий завод и технологические объекты общезаводского хозяйства».

2 Технические решения, принятые в рабочих чертежах, соответствуют требованиям экологических, санитарно-гигиенических, противопожарных, промышленной безопасности и других норм, действующих на территории Российской Федерации, и обеспечивают безопасную для жизни и здоровья людей эксплуатацию объекта при соблюдении предусмотренных рабочими чертежами мероприятий.

3 Рабочая документация разработана в соответствии с требованиями нормативных документов:

– ГОСТ Р 21.101-2020. Национальный стандарт Российской Федерации. Система проектной документации для строительства. Основные требования к проектной и рабочей документации;

– ГОСТ Р 21.210-2014.Система проектной документации для строительства. Условные графические изображения электрооборудования и проводок на планах;

– ГОСТ Р 21.408-2013 Система проектной документации для строительства. Правила выполнения рабочей документации автоматизации технологических процессов;

– СП 77.13330.2016 Системы автоматизации;

– СТУ на проектирование и строительство в части обеспечения пожарной безопасности объекта защиты «Газоперерабатывающий комплекс в составе Комплекса переработки этансодержащего газа в районе поселка Усть-Луга»;

General Notes

1 Basis of Design:

– Assignment for Detail Design of the construction facility: GasProcessing Complex within Ust-Luga Ethane-Rich Gas Processing Cluster. Gas Processing Plant and Utilities, Infrastructure and Offsite Process Facilities.

2 The design principles in the detail drawings comply with the requirements of environmental, sanitary and hygienic, fire safety, industrial safety, and other standards of the Russian Federation. It also provides that operation of the facility is safe for life and health subject to the measures provided in the detail drawings.

ООО «РусХимАльянс»
«В производство работ»
Начальник управления,
Управление проектирования ГПЗ и ОЗХ
/ Т.И. Ергалиев /

3 Details drawings are developed in accordance with the following regulations:

– GOST R 21.101-2020 National Standard of the Russian Federation. System of Design Documentation for Construction. Main Requirements for Design and Working Documentation;

– GOST R 21.210-2014. System of design documents for construction. Graphic symbols of electrical equipment and wiring on plans;

– GOST R 21.408-2013 System of design documents for construction. Rules of industrial process automation working documentation execution;

– SP 77.13330.2016 Systems of automation;

– STU for design and construction in terms of ensuring fire safety of the protection object « Gas Processing Complex within Ust-Luga Ethane-Rich Gas Processing Cluster»;

– ОБ ОПО Изм. 3 Обоснование безопасности опасного производственного объекта «Газоперерабатывающий завод» в рамках проектной документации «Газоперерабатывающий комплекс в составе Комплекса переработки этаносодержащего газа в районе поселка Усть-Луга. Этапы 2.1, 2.4,3.1,3.2,3.3,3.4. Газоперерабатывающий завод»

– GLE-(G0-Z00000X0)-IN-SQ-004. Концепция заземления КИПиА;

– GLE-(G0-Z00000X0)-IN-SQ-001. Базовая концепция КИПиА;

– GLE-(G0-Z00000X0)-IN-SD-030. Технические требования на КИПиА;

– GLE-(G0-Z00000X0)-IN-SD-022. Технические требования на кабели КИПиА;

– GLE-(G0-Z00000X0)-IN-SD-025 Технические требования на клеммные коробки КИПиА;

– GLE-(G0-Z00000X0)-IN-SQ-003 Концепция монтажа КИПиА;

– GLE-(G0-Z00000X0)-FA-SQ-003 Концепция обнаружения загазованности и пожара для комплектных установок.

4 Данным проектом предусматривается автоматизация систем вентиляции и кондиционирования G0-D8810BX0 насосной станции противопожарного водоснабжения.

5 Монтаж приборов и средств автоматизации выполнить согласно строительным нормам и правилам СП 77.13330.2016, GLE-(G0-Z00000X0)-IN-SQ-003, GLE-(G0-Z00000X0)-IN-ZX-001, GLE-(G0-Z00000X0)-IN-ZX-002. Монтаж и разводку кабелей выполнить в соответствии с ПУЭ, СП 77.13330.2016, GLE-(G0-Z00000X0)-IN-SQ-003, GLE-(G0-Z00000X0)-EL-ZX-002 и другими действующими нормативно-техническими документами. При монтаже приборов и средств автоматизации дополнительно руководствоваться паспортами и инструкциями (по эксплуатации и монтажу).

6 Все электромонтажные работы выполнять в соответствии с ПУЭ, изд.6,7, СП 76.13330.2016.

– Hazardous Production Facility Safety Case for Gas Processing Plant as part of PD for Gas Processing Complex within Ust-Luga Ethane-Rich Gas Processing Cluster. Stages 2.1, 2.4, 3.1, 3.2, 3.3, 3.4. Gas Processing Plant

– GLE-(G0-Z00000X0)-IN-SQ-004. I&C Earthing Concept;

– GLE-(G0-Z00000X0)-IN-SQ-001. I&C Basic Concept;

– GLE-(G0-Z00000X0)-IN-SD-030. Specification for Instrumentation;

– GLE-(G0-Z00000X0)-IN-SD-022. Specification for Instrument Cables;

– GLE-(G0-Z00000X0)-IN-SD-025 Specification I&C Junction Boxes;

– GLE-(G0-Z00000X0)-IN-SQ-003 I&C Installation Concept;

– GLE-(G0-Z00000X0)-FA-SQ-003 Gas and fire detection concept for complete installations.

ООО «РусХимАльянс»
«В производство работ»
Начальник управления,
Управление проектирования ГПЗ и ОЗХ
_____ / Т.И. Ергалиев /

4 This project provides for the automation of ventilation and air conditioning systems G0-D8810BX0 of a fire-fighting water pumping station.

5 Mounting of devices and automation equipment shall be performed in accordance with the building codes and regulations SP 77.13330.2016, GLE-(G0-Z00000X0)-IN-SQ-003, GLE-(G0-Z00000X0)-IN-ZX-001, GLE-(G0-Z00000X0)-IN-ZX-002. Installation and wiring of cables shall be performed in accordance with the PUE, SP 77.13330.2016, GLE-(G0-Z00000X0)-IN-SQ-003, GLE-(G0-Z00000X0)-EL-ZX-002 and other applicable NTD. When installing devices and automation equipment, be additionally guided by passports and instructions (for operation and installation).


6 All electrical installation works shall be performed in accordance with PUE (Edition 6, 7), SP 76.13330.2016.

7 При выполнении работ по данному проекту должны быть составлены акты освидетельствования скрытых работ на антикоррозийную обработку сварных соединений.


7 When carrying out works under this project, certificates of witnessing of concealed works for anticorrosion treatment of welded joints shall be drawn up.

ООО «РусХимАльянс»
«В производство работ»
Начальник управления,
Управление проектирования ГПЗ и ОЗХ
_____ / Т.И. Ергалиев /


План расположения оборудования и кабельных проводок на отм. 0,000 М 1:100

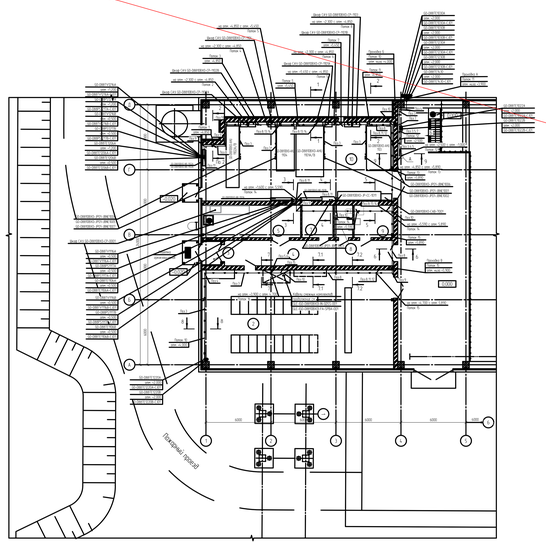

План расположения оборудования и кабельных проводок на отм. -3,000 М 1:100

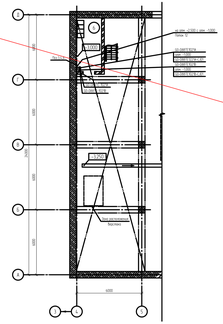

План расположения оборудования и кабельных проводок на отм. 0,000 М 1:100

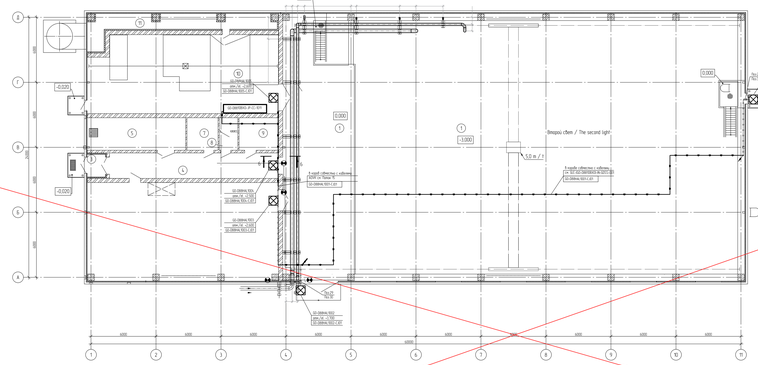

Шкаф СКУ GS-D8810BX0-CP-1107A




Шкаф СКУ GS-D8810BX0-CP-1107B



Шкаф СКУ GS-D8810BX0-IP25-BNE1001



Шкаф СКУ GS-D8810BX0-IP25-BNE1002

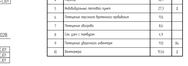

Шкаф СКУ GS-D8810BX0-IP25-BNE1003



Шкаф СКУ GS-D8810BX0-CP-1102A




Шкаф СКУ GS-D8810BX0-CP-1102B

Шкаф СКУ GS-D8810BX0-IP25-BNE1004




Шкаф СКУ GS-D8810BX0-CP-1103

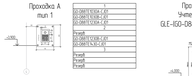


Шкаф СКУ GS-D8810BX0-IP25-BNE1005

Шкаф СКУ GS-D8810BX0-CP-1104

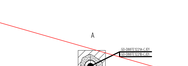

Шкаф СКУ GS-D8810BX0-IP25-BNE1006

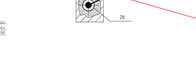



Условные графические изображения

Обозначение	Наименование



Проходка А тип 1


Проходка Б тип 2 Ученика В комплексе GLE-IGO-D8810BX0I-FA-SPBA-001




Проходка В тип 2 Ученика А комплексе GLE-IGO-D8810BX0I-FA-SPBA-001

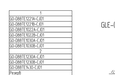




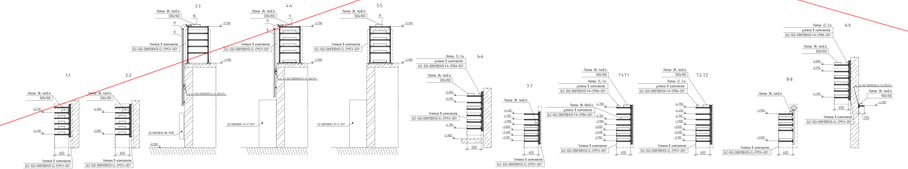

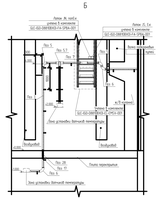



Потоки

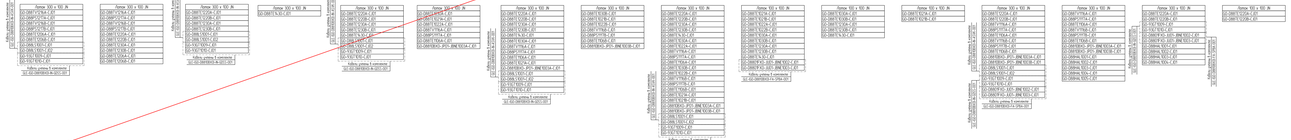












Installation and Cable Routing Plans at -3,000 and 0,000

GLE-IGO-D8810BX0I-IN-A0VK-001

Изм.	Кол.уч.	Лист	№ док.	Подп.	Дата		
Разраб.						Стадия	Лист	Листов
Пров.						Р		
Т.контр.								
Н.контр.								
ГИП								






План расположения оборудования и кабельных проводок на отм. 0.000
M 1:100
Equipment and Cable Routing Plan at el. 0.000
Scale 1:100

План расположения оборудования и кабельных проводок на отм. -3.000
M 1:75
Equipment and Cable Routing Plan at el. -3.000
Scale 1:75

Второй свет / The second light

Поток 1 / Cable run 1
Поток 2 / Cable run 2
Поток 3 / Cable run 3
Поток 4 / Cable run 4
Поток 5 / Cable run 5
Поток 6 / Cable run 6
Поток 7 / Cable run 7
Поток 8 / Cable run 8
Поток 9 / Cable run 9
Поток 10 / Cable run 10
Поток 11 / Cable run 11
Поток 12 / Cable run 12
Поток 13 / Cable run 13
Поток 14 / Cable run 14

Проходка А тип 1
MCT A Type 1

Проходка В тип 2
Ученый в комплекте
GLE-ISO-D881080XXI-FA-SPBA-001
MCT B Type 2
Refer to document
GLE-ISO-D881080XXI-FA-SPBA-001

Проходка В тип 2
Ученый в комплекте
GLE-ISO-D881080XXI-FA-SPBA-001
MCT B Type 2
Refer to document
GLE-ISO-D881080XXI-FA-SPBA-001


Экспликация помещений
Breakdown of Premises

Номер помещения Room No.	Наименование Description	Площадь, кв. м Area, sq. m	Категория взрывоопасности помещений Explosion hazard zoning
Обозначение Symbol	Наименование Description
	Кабельная трасса, проходящая в зоне кабельного канала/ Cable route laid in a tray or box
	Шкаф КИП/Instrument cabinet
	Клапанная коробка/ Junction box
	Трасса уходит на перекрытие / Route goes to a higher elevation
	Трасса уходит в подпол / Route goes to a lower elevation
1.1.2.1.1.1

Equipment and Cable Routing Plan at el. 0.000 Scale 1:100

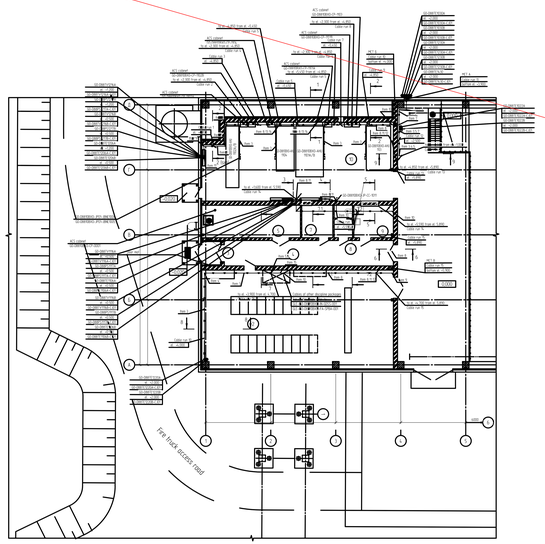
Fire truck access road
ACS cabinet GD-D881EKV03-CP-TE01B
GD-D881EKV03-JP01-BNE101

Перечень материалов / Bill of materials

Item	Symbol	Description	Qty	Weight per item, kg	Note
1	EWIRE00055	Провод установочный с медной луженой жилой ПуВнг (А)-LS 1х6 рыжий, с изоляцией из ПВХ пластиката, не распространяющий горение при групповой прокладке по категории А, с пониженным дым- и газовыделением, стойкий к воздействию ультрафиолетового излучения, температура окружающей среды от минус 43,2 до плюс 34,7 °С при эксплуатации, минимальная температура прокладки кабеля без предварительного подогрева - минус 15 °С , желто - зеленый, ГОСТ 31947-2012, срок службы не менее 25 лет Hook-up tinned copper core wire ПуВнг (А)-LS 1х6, flexible, with PVC insulation, flame retardant if installed in bundles as per Category A, low smoke, UV resistant, ambient temperature from -43,2 °C to 34,7° C during operation, minimum cable installation temperature without preheating -15 °C, yellow-green, GOST 31947-2012, minimum service life 25 years	100	m/m	
2	EWIRE00058	Провод установочный с медной луженой жилой ПуВнг (А)-LS 1х25 рыжий, с изоляцией из ПВХ пластиката, не распространяющий горение при групповой прокладке по категории А, с пониженным дым- и газовыделением, стойкий к воздействию ультрафиолетового излучения, температура окружающей среды от минус 43,2 до плюс 34,7 °С при эксплуатации, минимальная температура прокладки кабеля без предварительного подогрева - минус 15 °С , желто-зеленый, ГОСТ 31947-2012, срок службы не менее 25 лет Hook-up tinned copper core wire ПуВнг (А)-LS 1х25, flexible, with PVC insulation, flame retardant if installed in bundles as per Category A, low smoke, UV resistant, ambient temperature from -43,2 °C to 34,7° C during operation, minimum cable installation temperature without preheating -15 °C, yellow-green, GOST 31947-2012, minimum service life 25 years	40	m/m	
3	ETRAY00028	Лоток прямой, тип листовой перфорированный, длиной 3000 мм, шириной 100 мм, высотой 100 мм, сталь, мин. толщина металла 1.5 мм, безопасная рабочая нагрузка ≥0.9 кН/м, при шаге крепления 1.5 м, горячее цинкование по ГОСТ 9.307-2021, толщина цинкового покрытия 85 мкм, УХЛ 1, в комплекте плоская крышка в комплекте с держателями, соединительные элементы лотков между собой электропроводность обеспечивается без применения дополнительных проводников, метизы Неопреновое цинковое 40-50 мкм по ГОСТ Р 9.316-2006 или оксид. Straight non-perforated cable tray, L=3000mm, W=100mm, H=100mm, steel, min. steel thickness 1.5mm, SWL≥0.9 kN/m, support spacing 1.5m, hot dip galvanized acc. to GOST 9.307-2021, zinc coating thickness: 85 µm, UV1, complete with flat cover with clamps, cable tray connectors (electrical conductivity is provided without additional conductors), metalware thermal diffusion galvanizing 40-50 µm acc. to GOST R 9.316-2006 or equivalent)	13	шт./pcs	
4	EANH00033	Угол горизонтальный 90 гр., тип листовой неперфорированный, шириной 100 мм, высота 100 мм, радиус поворота 150 мм, сталь, мин. толщина металла 1.5 мм, безопасная рабочая нагрузка ≥0.9 кН/м, горячее цинкование по ГОСТ 9.307-2021, толщина цинкового покрытия 85 мкм, УХЛ 1, в комплекте плоская крышка в комплекте с держателями, соединительные элементы лотков между собой электропроводность обеспечивается без применения дополнительных проводников, метизы Неопреновое цинковое 40-50 мкм по ГОСТ Р 9.316-2006 или оксид. Horizontal non-perforated cable tray bend 90°, W=100mm, H=100mm, bend radius 150mm, steel, min. steel thickness 1.5mm, SWL≥0.9 kN/m, hot dip galvanized acc. to GOST 9.307-2021, zinc coating thickness: 85 µm, UV1, complete with flat cover with clamps, cable tray connectors (electrical conductivity is provided without additional conductors), metalware thermal diffusion galvanizing 40-50 µm acc. to GOST R 9.316-2006 or equivalent)	3	шт./pcs	
5	EANVE00158	Угол вертикальный внешний 90 гр., тип листовой неперфорированный, шириной 100 мм, высота 100 мм, радиус поворота 150 мм, сталь, мин. толщина металла 1.5 мм, безопасная рабочая нагрузка ≥0.9 кН/м, горячее цинкование по ГОСТ 9.307-2021, толщина цинкового покрытия 85 мкм, УХЛ 1, в комплекте плоская крышка в комплекте с держателями, соединительные элементы лотков между собой электропроводность обеспечивается без применения дополнительных проводников, метизы Неопреновое цинковое 40-50 мкм по ГОСТ Р 9.316-2006 или оксид. Vertical outside non-perforated cable tray bend 90°, W=100mm, H=100mm, bend radius 150mm, steel, min. steel thickness 1.5mm, SWL≥0.9 kN/m, hot dip galvanized acc. to GOST 9.307-2021, zinc coating thickness: 85 µm, UV1, complete with flat cover with clamps, cable tray connectors (electrical conductivity is provided without additional conductors), metalware thermal diffusion galvanizing 40-50 µm acc. to GOST R 9.316-2006 or equivalent)	4	шт./pcs	

Item	Symbol	Description	Qty	Weight per item, kg	Note
6	EANVE00398	Угол вертикальный внутренний, цоколь 90 гр. тип листовой неперфорированный, ширина 100 мм, высота 100 мм, радиус поворота 150 мм, сталь, минимальная толщина металла 1.5 мм, безопасная рабочая нагрузка ≥0.9 кН/м, горячее цинкование по ГОСТ 9.307-2021, толщина цинкового покрытия 85 мкм, УХЛ 1, в комплекте плоская крышка в комплекте с держателями, соединительные элементы лотков между собой электропроводность обеспечивается без применения дополнительных проводников, метизы Неопреновое цинковое 40-50 мкм по ГОСТ Р 9.316-2006 или оксид. Vertical inside non-perforated cable tray bend 90°, W=100mm, H=100mm, bend radius 150mm, steel, min. steel thickness 1.5mm, SWL≥0.9 kN/m, hot dip galvanized acc. to GOST 9.307-2021, zinc coating thickness: 85 µm, UV1, complete with flat cover with clamps, cable tray connectors (electrical conductivity is provided without additional conductors), metalware thermal diffusion galvanizing 40-50 µm acc. to GOST R 9.316-2006 or equivalent)	4	шт./pcs	
7	ECBRT00030	Шпилька гладкая с одрезной горизонтальная, тип листовой неперфорированный, шириной 100 мм, высота 100 мм, радиус поворота 150 мм, сталь, мин. толщина металла 1.5 мм, безопасная рабочая нагрузка ≥0.9 кН/м, горячее цинкование по ГОСТ 9.307-2021, толщина цинкового покрытия 85 мкм, УХЛ 1, в комплекте плоская крышка в комплекте с держателями, соединительные элементы лотков между собой электропроводность обеспечивается без применения дополнительных проводников, метизы Неопреновое цинковое 40-50 мкм по ГОСТ Р 9.316-2006 или оксид. Horizontal non-perforated cable tray bend, W=100mm, H=100mm, bend radius 150mm, steel, min. steel thickness 1.5mm, SWL≥0.9 kN/m, hot dip galvanized acc. to GOST 9.307-2021, zinc coating thickness: 85 µm, UV1, complete with flat cover with clamps, cable tray connectors (electrical conductivity is provided without additional conductors), metalware thermal diffusion galvanizing 40-50 µm acc. to GOST R 9.316-2006 or equivalent)	2	шт./pcs	
8	ETRAY00036	Лоток прямой, тип листовой неперфорированный, длиной 3000 мм, шириной 300 мм, высота 100 мм, сталь, мин. толщина металла 1.5 мм, безопасная рабочая нагрузка ≥1.25 кН/м, при шаге крепления 1.5 м, горячее цинкование по ГОСТ 9.307-2021, толщина цинкового покрытия 85 мкм, УХЛ 1, в комплекте плоская крышка в комплекте с держателями, соединительные элементы лотков между собой электропроводность обеспечивается без применения дополнительных проводников, метизы Неопреновое цинковое 40-50 мкм по ГОСТ Р 9.316-2006 или оксид. Straight non-perforated cable tray, L=3000mm, W=300mm, H=100mm, steel, min. steel thickness 1.5mm, SWL≥1.25 kN/m, support spacing 1.5m, hot dip galvanized acc. to GOST 9.307-2021, zinc coating thickness: 85 µm, UV1, complete with flat cover with clamps, cable tray connectors (electrical conductivity is provided without additional conductors), metalware thermal diffusion galvanizing 40-50 µm acc. to GOST R 9.316-2006 or equivalent)	35	шт./pcs	
9	EANH00040	Угол горизонтальный 90 гр., тип листовой неперфорированный, шириной 300 мм, высота 100 мм , радиус поворота 150 мм, сталь, мин. толщина металла 1.5 мм, безопасная рабочая нагрузка ≥1.25 кН/м, горячее цинкование по ГОСТ 9.307-2021, толщина цинкового покрытия 85 мкм, УХЛ 1, в комплекте плоская крышка в комплекте с держателями, соединительные элементы лотков между собой электропроводность обеспечивается без применения дополнительных проводников, метизы Неопреновое цинковое 40-50 мкм по ГОСТ Р 9.316-2006 или оксид. Horizontal non-perforated cable tray bend 90°, W=300mm, H=100mm, bend radius 150mm, steel, min. steel thickness 1.5mm, SWL≥1.25 kN/m, hot dip galvanized acc. to GOST 9.307-2021, zinc coating thickness: 85 µm, UV1, complete with flat cover with clamps, cable tray connectors (electrical conductivity is provided without additional conductors), metalware thermal diffusion galvanizing 40-50 µm acc. to GOST R 9.316-2006 or equivalent)	5	шт./pcs	

Item	Symbol	Description	Qty	Weight per item, kg	Note
10	ECBRT00037	Шпилька гладкая с одрезной горизонтальная, тип листовой неперфорированный, шириной 300 мм, высота 100 мм, радиус поворота 150 мм, сталь, мин. толщина металла 1.5 мм, безопасная рабочая нагрузка ≥1.25 кН/м, горячее цинкование по ГОСТ 9.307-2021, толщина цинкового покрытия 85 мкм, УХЛ 1, в комплекте плоская крышка в комплекте с держателями, соединительные элементы лотков между собой электропроводность обеспечивается без применения дополнительных проводников, метизы Неопреновое цинковое 40-50 мкм по ГОСТ Р 9.316-2006 или оксид. Horizontal non-perforated cable tray bend, W=300mm, H=100mm, bend radius 150mm, steel, min. steel thickness 1.5mm, SWL≥1.25 kN/m, hot dip galvanized acc. to GOST 9.307-2021, zinc coating thickness: 85 µm, UV1, complete with flat cover with clamps, cable tray connectors (electrical conductivity is provided without additional conductors), metalware thermal diffusion galvanizing 40-50 µm acc. to GOST R 9.316-2006 or equivalent)	4	шт./pcs	
11	EANVE00164	Угол вертикальный внешний 90 гр., тип листовой неперфорированный, шириной 300 мм, высота 100 мм, радиус поворота 150 мм, сталь, мин. толщина металла 1.5 мм, безопасная рабочая нагрузка ≥1.25 кН / м , горячее цинкование по ГОСТ 9.307-2021, толщина цинкового покрытия 85 мкм, УХЛ 1, в комплекте плоская крышка в комплекте с держателями, соединительные элементы лотков между собой электропроводность обеспечивается без применения дополнительных проводников, метизы Неопреновое цинковое 40-50 мкм по ГОСТ Р 9.316-2006 или оксид. Vertical outside non-perforated cable tray bend 90°, W=300mm, H=100mm, bend radius 150mm, steel, min. steel thickness 1.5mm, SWL≥1.25 kN/m, hot dip galvanized acc. to GOST 9.307-2021, zinc coating thickness: 85 µm, UV1, complete with flat cover with clamps, cable tray connectors (electrical conductivity is provided without additional conductors), metalware thermal diffusion galvanizing 40-50 µm acc. to GOST R 9.316-2006 or equivalent)	5	шт./pcs	
12	EANVE00404	Угол горизонтальный внутренний 90 гр., тип листовой неперфорированный, длиной 3000 мм, шириной 300 мм, высота 100 мм, сталь, мин. толщина металла 1.5 мм, безопасная рабочая нагрузка ≥1.25 кН/м, горячее цинкование по ГОСТ 9.307-2021, толщина цинкового покрытия 85 мкм, УХЛ 1, в комплекте плоская крышка в комплекте с держателями, соединительные элементы лотков между собой электропроводность обеспечивается без применения дополнительных проводников, метизы Неопреновое цинковое 40-50 мкм по ГОСТ Р 9.316-2006 или оксид. Vertical inside non-perforated cable tray bend 90°, W=300mm, H=100mm, bend radius 150mm, steel, min. steel thickness 1.5mm, SWL≥1.25 kN/m, hot dip galvanized acc. to GOST 9.307-2021, zinc coating thickness: 85 µm, UV1, complete with flat cover with clamps, cable tray connectors (electrical conductivity is provided without additional conductors), metalware thermal diffusion galvanizing 40-50 µm acc. to GOST R 9.316-2006 or equivalent)	3	шт./pcs	
13	EANVE00284	Угол горизонтальный внутренний 45 гр., тип листовой неперфорированный, шириной 300 мм, высота 100 мм, радиус поворота 150 мм, сталь, мин. толщина металла 1.5 мм, безопасная рабочая нагрузка ≥1.25 кН/м, горячее цинкование по ГОСТ 9.307-2021, толщина цинкового покрытия 85 мкм, УХЛ 1, в комплекте плоская крышка в комплекте с держателями, соединительные элементы лотков между собой электропроводность обеспечивается без применения дополнительных проводников, метизы Неопреновое цинковое 40-50 мкм по ГОСТ Р 9.316-2006 или оксид. Horizontal non-perforated cable tray bend 45°, W=300mm, H=100mm, bend radius 150mm, steel, min. steel thickness 1.5mm, SWL≥1.25 kN/m, hot dip galvanized acc. to GOST 9.307-2021, zinc coating thickness: 85 µm, UV1, complete with flat cover with clamps, cable tray connectors (electrical conductivity is provided without additional conductors), metalware thermal diffusion galvanizing 40-50 µm acc. to GOST R 9.316-2006 or equivalent)	3	шт./pcs	

Item	Symbol	Description	Qty	Weight per item, kg	Note
14	EANVE00044	Угол вертикальный внешний 45 гр., тип листовой неперфорированный, шириной 300 мм, высота 100 мм, радиус поворота 150 мм, сталь, мин. толщина металла 1.5 мм, безопасная рабочая нагрузка ≥1.25 кН/м, горячее цинкование по ГОСТ 9.307-2021, толщина цинкового покрытия 85 мкм, УХЛ 1, в комплекте плоская крышка в комплекте с держателями, соединительные элементы лотков между собой электропроводность обеспечивается без применения дополнительных проводников, метизы Неопреновое цинковое 40-50 мкм по ГОСТ Р 9.316-2006 или оксид. Vertical outside non-perforated cable tray bend 45°, W=300mm, H=100mm, bend radius 150mm, steel, min. steel thickness 1.5mm, SWL≥1.25 kN/m, hot dip galvanized acc. to GOST 9.307-2021, zinc coating thickness: 85 µm, UV1, complete with flat cover with clamps, cable tray connectors (electrical conductivity is provided without additional conductors), metalware thermal diffusion galvanizing 40-50 µm acc. to GOST R 9.316-2006 or equivalent)	3	шт./pcs	
15	ETROW00013	Лоток вертикальный переход с полочки, левосторонний, тип листовой неперфорированный, ширина перехода с 300 мм на 100 мм, высота 100 мм, сталь, мин. толщина металла 1.5 мм , безопасная рабочая нагрузка ≥1.25 кН/м, горячее цинкование по ГОСТ 9.307-2021, толщина цинкового покрытия 85 мкм, УХЛ 1, в комплекте плоская крышка в комплекте с держателями, соединительные элементы лотков между собой (электропроводность обеспечивается без применения дополнительных проводников), метизы Неопреновое цинковое 40-50 мкм по ГОСТ Р 9.316-2006 или оксид. Vertical outside non-perforated cable tray reducer (left hand), W=300/100mm, H=100mm, bend radius 150mm, steel, min. steel thickness 1.5mm, SWL≥1.25 kN/m, hot dip galvanized acc. to GOST 9.307-2021, zinc coating thickness: 85 µm, UV1, complete with flat cover with clamps, cable tray connectors (electrical conductivity is provided without additional conductors), metalware thermal diffusion galvanizing 40-50 µm acc. to GOST R 9.316-2006 or equivalent)	1	шт./pcs	
16	EPROC00005	Профиль С-образный, перфорированный, длина 3000 мм, ширина 41 мм, высота 41 мм, материал сталь, мин. толщина металла 2.5 мм, горячее цинкование по ГОСТ 9.307-2021, толщина цинкового покрытия 85 мкм, УХЛ 1 Perforated C-shape, L=3000mm, W=41mm, H=41mm, steel, min. steel thickness: 2.5mm, hot dip galvanized acc. to GOST 9.307-2021, zinc coating thickness: 85 µm, UV1, 1	30	шт./pcs	
17	ECONH00005	Кронштейн с основанием, рабочая длина консоли 200 мм, высота полки не более 180 мм, материал сталь, мин. толщина металла 2.5 мм, безопасная рабочая нагрузка ≥ 370 кг, горячее цинкование по ГОСТ 9.307-2021, толщина цинкового покрытия 85 мкм, климатическое исполнение и категория размещения У1 по ГОСТ 15150-69, в комплекте с крепежом к С-образному профилю 41х41 (Шхв) на горизонтальном участке (для металлоч. - перфорированное цинковое 40-50 мкм по ГОСТ Р 9.316-2006 или оксид) Cantilever bracket with baseplate, cantilever bracket effective length 200mm, max height 180mm, material, steel, min. steel thickness 2.5mm, SWL≥370kg, hot dip galvanized acc. to GOST 9.307-2021, zinc coating thickness 85 µm, climatic design and location category acc. to GOST 15150-69 У1, complete with fasteners for attachment to C-shape W=41, H=41 on a horizontal section (for metalware thermal diffusion galvanizing 40-50 µm acc. to GOST R 9.316-2006 or equivalent)	12	шт./pcs	
18	ECONH00009	Кронштейн с основанием, рабочая длина консоли 600 мм, высота полки не более 180 мм, материал сталь, минимальная толщина металла 3 мм, безопасная рабочая нагрузка ≥ 370 кг, горячее цинкование по ГОСТ 9.307-2021, толщина цинкового покрытия 85 мкм, климатическое исполнение и категория размещения У1 по ГОСТ 15150-69, в комплекте с крепежом к С-образному профилю 41х41 (Шхв) на горизонтальном участке (для металлоч. - перфорированное цинковое 40-50 мкм по ГОСТ Р 9.316-2006 или оксид. Cantilever bracket with baseplate, cantilever bracket length 600mm, flange height 180mm, material steel, minimum steel thickness 3mm, SWL≥370kg, hot dip galvanized acc. to GOST 9.307-2021, zinc coating thickness: 85 µm, climatic design and location category acc. to GOST 15150-69 У1, complete with attachment to C-shape 41x41 (WxH) on horizontal section (for metalware thermal diffusion galvanizing 40-50 µm acc. to GOST R 9.316-2006 or equivalent)	70	шт./pcs	
19	EFSTR00004	Крепежные усиливают, к потолку, для профиля 41х41 мм, сталь, мин. толщина металла 6 мм, горячее цинкование по ГОСТ 9.307-2021, толщина цинкового покрытия 85 мкм, УХЛ 1 Reinforced ceiling mount, for shape 41 41 mm, steel, min. steel thickness: 6 mm, hot dip galvanized acc. to GOST 9.307-2021, zinc coating thickness: 85 µm, UX1I	24	шт./pcs	

Item	Symbol	Description	Qty	Weight per item, kg	Note
20	EPROZ00005	Профиль Z-образный, перфорированный, длина 3000 мм, шириной 50 мм, высота 50 мм, ширина шайбочных - материал сталь, мин. толщина металла 2.5 мм, горячее цинкование по ГОСТ 9.307-2021, толщина цинкового покрытия 85 мкм, УХЛ 1 Perforated Z-shape, L=3000mm, W=50mm, H=50mm, perforation width -, steel, min. steel thickness: 2.5mm, hot dip galvanized acc. to GOST 9.307-2021, zinc coating thickness: 85 µm, UX1, 1	4	шт./pcs	
21	SDSS000001	Анкер стойкодержавка М 10х80, по бетону, со шпилькой, перпендикулярное цинковое 40-50 мкм Standard anchor M10x80 attachment to concrete, with stud, thermal diffusion galvanizing 40-50 µm	176	шт./pcs	
22	FBOL000019	Болт с шестигранной головкой М 6х30-4.8, крупный шаг резьбы, перпендикулярное цинковое 40-50 мкм DIN 933 Hex bolt M6x30-4.8, coarse pitch, thermal diffusion galvanizing 40-50 µm, DIN 933	58	шт./pcs	
23	FBOL000031	Болт с шестигранной головкой М 10х60-4.8, крупный шаг резьбы, перпендикулярное цинковое 40-50 мкм DIN 933 Hex bolt M10x60-4.8, coarse pitch, thermal diffusion galvanizing 40-50 µm, DIN 933	84	шт./pcs	
24	FNTIN000003	Гайка шестигранная М 6-6, крупный шаг резьбы, сталь, перпендикулярное цинковое 40-50 мкм DIN 934 Hex nut M 6-6, coarse pitch, steel, thermal diffusion galvanizing, 40-50 µm, DIN 934	58	шт./pcs	
25	FNTIN000006	Гайка шестигранная М 10-6, крупный шаг резьбы, сталь, перпендикулярное цинковое 40-50 мкм DIN 934 Hex nut M 10-6, coarse pitch, steel, thermal diffusion galvanizing, 40-50 µm, DIN 934	84	шт./pcs	
26	FWSH000008	Шайба 10 мм, форма А, сталь, толщина цинкового покрытия 40-50 мкм, DIN 125 Washer 10 mm, form A, zinc coating thickness 40-50 µm, DIN 125	84	шт./pcs	
27	FWSH000011	Шайба увеличенная 6 мм, сталь, перпендикулярное цинковое 40-50 мкм, DIN 9021 Large washer 6 mm, steel, thermal diffusion galvanizing, 40-50 µm, DIN 9021	58	шт./pcs	
28	PTUBE00685	Труба ЦЦ 40х3.5 ст 20, ГОСТ 3262-75 Pipe LL 40x3.5 ст20, GOST 3262-75	0.5	m/m	
29	EMDLS00055	Модуль уплотнительный, с серебчиком, габаритные размеры 20х20х60 мм (ШхВхГ), (ширина Ш)обжимного кабеля = 5-10 мм, предел огнестойкости кабельной проходки в сборе не менее EI 120, степень защиты по ГОСТ Н.254-2015 для кабельной проходки в сборе - не менее IP 66, климатическое исполнение и категория размещения У1 по ГОСТ 15150-69, стойкий к воздействию ультрафиолетового излучения Sealing module, with core, overall dimensions 20x20x60 mm (WxHxD), diameter of input cable 5-10 mm, min. fire rating of assembled multi-cable transit EI 120, min. IP rating acc. to GOST Н.254-2015 for assembled multi-cable transit IP 66, climatic design and location category acc. to GOST 15150-69 У1, UV-resistant	2	шт./pcs	
30	ECPLR00050	Муфта круглая с прямоугольным проемом, для размещения уплотнительных модулей, зона уплотнительной секции 20х20х60 мм (ШхВхГ), перфорированная, 20 кейблов, герметичность не менее 5 кПа, предел огнестойкости кабельной проходки в сборе не менее EIT 120, степень защиты по ГОСТ Н.254-2015 для кабельной проходки в сборе - не менее IP 66, климатическое исполнение и категория размещения У1 по ГОСТ 15150-69, стойкая к воздействию ультрафиолетового излучения, в комплекте с фланцем с фрезерованной спасы по ГОСТ 9.307-2021 толщина цинкового покрытия не менее 85 мкм, крепление зольы - при помощи болтов Round coupling with rectangular opening for sealing module installation, packing section 20x20x60 mm (WxHxD), ex-proof 20 keBGb, explosion-resistance mm. 5 kPa, fire rating of assembled multi-cable transit mm. EIT 120, IP rating acc. to GOST Н.254-2015 for assembled multi-cable transit mm. IP 66, climatic design and location category acc. to GOST 15150-69 У1, UV resistant, complete with sleeve with flange made of hot dip galvanized steel acc. to GOST 9.307-2021 (zinc coating thickness mm. 85 µm), sleeve connection bolted connection	2	шт./pcs	

ООО «РусХимАльянс»
«В производство работ»
Начальник управления,
Управление проектирования ПТО и ОЗХ
/ Т.И. Ергалиева /

Изменение 03.1 выполнено ООО "ГП ИНЖИНИРИНГ" Revision 03.1 issued by GL Engineering TQS-GPP-RHI-GISP-IN-05190_R00

Изм.	Кол.уч.	Лист	№ док.	Подп.	Дата
03.1	2	-	05190		29.04.25

GLE-(GO-D8810BX0)-IN-AOVK-001

03.1-2 Лист 4 / 4

Инв. № подл. | Подп. и дата | Взам. инв. №

Формат А3

Autodesk Docs://GLE-(GO-D8810BX0)-IN-AOVK-001_R03.1_RHI.rvt
Revit 2021

1 Экран кабеля со стороны полевых датчиков (за исключением искробезопасных цепей) заизолировать. Для искробезопасных цепей подключение и/или изолирование экранов кабелей, корпусов и т.д. выполнить в строгом соответствии с требованиями инструкций заводов-изготовителей КИП. Резервные жилы кабеля со стороны полевых датчиков заизолировать.

2 Монтаж защитного заземления выполнить в соответствии с требованиями ПУЭ, ГОСТ 12.1.030-81, СП 76.13330.2016 (п 6.12.19), GLE-(GO-Z000000X0)-IN-SQ-004.

3 Длина кабелей и способ прокладки приведены в кабельном журнале GLE-(GO-D8810BX0)-IN-AOVK-001.

4 Нумерация кабелей, жил кабелей выполнена в соответствии с требованиями GSP-(GO-Z000000X0)-DC-PR-004, GLE-(GO-Z000000X0)-IN-LN-001.

5 Кабели между шкафами управления учитываются в настоящем комплекте. Тип кабеля, длина и схемы подключений будут уточнены после получения РКД на вентиляционное оборудование.

* Уточнить согласно РКД на оборудование:
K-25-163-EPC-1-(GO-D8810BX0)-EL-ZX-001...K-25-163-EPC-1-(GO-D8810BX0)-EL-ZX-004,
K-25-163-EPC-1-(GO-D8810BX0)-EL-ZX-015.

** Оборудование (клеммные коробки, кабельные вводы, кабель, заглушки) комплектной поставки Поставщика.

03.1-1

1 Cable shield from the side of field sensors (except for intrinsically safe circuits) should be insulated, but still remain accessible. Cable shields, enclosures etc. of intrinsically safe circuits shall be connected and/or isolated in strict accordance with the instrument vendor requirements. Spare cores from field transmitters shall be insulated.

2 The protective earthing shall be installed in accordance with the requirements of PUE, GOST 12.1.030-81, SP 76.13330.2016 (para. 6.12.19), GLE-(GO-Z000000X0)-IN-SQ-004.

3 Cable length and cable routing are shown in cable schedule GLE-(GO-D8810BX0)-IN-AOVK-001.

4 Cable and cable core numbering is provided according to GSP-(GO-Z000000X0)-DC-PR-004, GLE-(GO-Z000000X0)-IN-LN-001.

5 Cables between control cabinets are included in this kit. The cable type, length, and connection diagrams will be specified upon receipt of the ventilation equipment design documentation.

* To be confirmed based on Vendor documents:
K-25-163-EPC-1-(GO-D8810BX0)-EL-ZX-001...K-25-163-EPC-1-(GO-D8810BX0)-EL-ZX-004,
K-25-163-EPC-1-(GO-D8810BX0)-EL-ZX-015.

** Equipment (junction boxes, cable entry, cable, plugs) supplied by the Vendor.

03

Согласовано

Взам. инв. №

Подп. и дата

Инв. № подл.

IFC	03	19.01.26	Выпущено для строительства / Issued for Construction	Андреева	Тулба	Трофимов
IFC	02H	14.02.25	Выпущено для строительства / Issued for Construction	Лузин	Охота	Подземельнов
IFR	01H	13.06.24	Выпущено для рассмотрения / Issued for Review	Нижник	Гладышева	Трофимов
Статус Status	Рев. Rev.	Дата Date	Назначение выпуска / Reason for Issue	Разраб. Drawn	Провер. Checked	Утверд. Approved

ООО «РусХимАльянс»
«В производство работ»
Начальник управления, Управление проектирования ГПЗ и ОЗХ
/ Т.И. Ергалиев /

GAS PROCESSING COMPLEX WITHIN UST-LUGA ETHANE-RICH GAS PROCESSING CLUSTER. GAS PROCESSING PLANT AND UTILITIES, INFRASTRUCTURE AND OFFSITE PROCESS FACILITIES			GO-D8810BX0 Fire Water Pump Station	Stage	Sheet	Total Sheets
				DDD	~~10~~ 9	
			External Wiring Diagram	РУСХИМАЛЬЯНС 03.1-2		

GLE-(GO-D8810BX0)-IN-AOVK-001

ГАЗОПЕРЕРАБАТЫВАЮЩИЙ КОМПЛЕКС В СОСТАВЕ КОМПЛЕКСА ПЕРЕРАБОТКИ ЭТАНСОДЕРЖАЩЕГО ГАЗА В РАЙОНЕ ПОСЕЛКА УСТЬ -ЛУГА. ГАЗОПЕРЕРАБАТЫВАЮЩИЙ ЗАВОД И ТЕХНОЛОГИЧЕСКИЕ ОБЪЕКТЫ ОБЩЕЗАВОДСКОГО ХОЗЯЙСТВА

Изм.	Кол.уч.	Лист	№док.	Подпись	Дата
03.1	2	–	05190		25.06.26

Разраб.	Андреева		19.01.26	GO-D8810BX0 Насосная станция противопожарного водоснабжения	Стадия	Лист	Листов
Проверил	Тулба		19.01.26		Р	~~10~~ 9	
Н. контр.	Тулба		19.01.26	Схемы внешних соединений	ГЛИнжиниринг ПРОЕКТИРУЕМ БУДУЩЕЕ ОТРАСЛИ		
ГИП	Трофимов		19.01.26				

Изменение 03.1 выполнено ООО "ГЛ ИНЖИНИРИНГ" Revision 03.1 issued by GL Engineering TQS-GPP-RHI-GSP-IN-05190_R00

Схемы внешних соединений
Приточная установка GO-D8810BX0-AHU-1101A

Реле перепада давления на фильтре
GO-D88PDS1004A**

Реле перепада давления на вентиляторе
GO-D88PDS1001A**

Реле температуры воздуха за теплообменником минимальная
GO-D88TS1003A**

Реле сухого хода перед насосами
GO-D8810BX0-P-0001A/B
GO-D88PG1017A**

Реле перепада давления на насосе
GO-D8810BX0-P-0001A
GO-D88PDS1018A**

GO-D88PDS1004A**
GO-D88PDS1004A:01+ (BK)
GO-D88PDS1004A:01– (WH)
M20

GO-D88PDS1001A**
GO-D88PDS1001A:01+ (BK)
GO-D88PDS1001A:01– (WH)
M20

GO-D88TS1003A **
GO-D88TS1003A:01+ (BK)
GO-D88TS1003A:01– (WH)
M20

GO-D88PG1017A **
GO-D88PG1017A:01+ (BK)
GO-D88PG1017A:01– (WH)
M20

GO-D88PDS1018A**
GO-D88PDS1018A:01+ (BK)
GO-D88PDS1018A:01– (WH)
M20

GO-D88PDS1004A-CJ01
JB26-01P10S-NK

GO-D88PDS1001A-CJ01
JB26-01P10S-NK

GO-D88TS1003A-CJ01
JB26-01P10S-NK

GO-D88PG1017A-CJ01
JB26-01P10S-NK

GO-D88PDS1018A-CJ01
JB26-01P10S-NK

GO-D8810BX0-CP-1101A/B, секция A

X3

GO-D88PDS1004A:01+/X3:1*
GO-D88PDS1004A:01–/X3:2*
GO-D88PDS1001A:02+/X3:3*
GO-D88PDS1001A:02–/X3:4*
GO-D88TS1003A :03+/X3:5*
GO-D88TS1003A :03–/X3:6*
GO-D88PG1017A :03+/X3:11*
GO-D88PG1017A :03–/X3:12*
GO-D88PDS1018A:03+/X3:13*
GO-D88PDS1018A:03–/X3:14*

1 2 3 4 5 6 11 12 13 14

Шина/Shield FE

03.1

*

ООО «РусХимАльянс»
«В производство работ»
Начальник управления,
Управление проектирования ГПЗ и ОЗХ
/ Т.И. Ергалиев /

Взам. инв. №
Подп. и дата
Инв. № подл.

03

03.1-1

Изменение 03.1 выполнено ООО "ГЛ ИНЖИНИРИНГ" Revision 03.1 issued by GL Engineering TQS-GPP-RHI-GSP-IN-05190_R00

*– Будет уточнено после получения РКД на оборудование
**– Комплектная поставка с вентиляционным оборудованием

Изм.	Кол.уч.	Лист	№док.	Подп.	Дата
03.1	1	–	05190		25.06.26

GLE-(GO-D8810BX0)-IN-A0VK-001

Лист
~~11~~
10

GLE(GO-D8810BX0)-IN-A0VK-001_03_M.dwg

Формат А3

Схемы внешних соединений
Приточная установка GO-D8810BX0-AHU-1101A
External Wiring Diagrams
Air Handling Unit GO-D8810BX0-AHU-1101A

Реле перепада давления на фильтре 1
DP switch at filter 1
GO-D88PDS1020A**


Реле перепада давления на вентиляторе 1
DP switch at fan 1
GO-D88PDS1017A**

Реле температуры – защита от замерзания по воздуху (основная установка)
Temperature Switch
Air Freeze Protection (main)
GO-D88TS1018A**

Реле перепада давления на насосе 1 – основной (контроль работы)
Differential pressure switch on pump 1 – main (operation monitoring)
GO-D88PDS1005A**

Реле перепада давления на насосе 2 – резервный (контроль работы)
Differential pressure switch on pump 2 – standby (operation monitoring)
GO-D88PDS1011A**

Реле сухого хода перед насосами
Dry run switch upstream of pumps
GO-D8810BX0-P-0001A/B
GO-D88PS1006A**

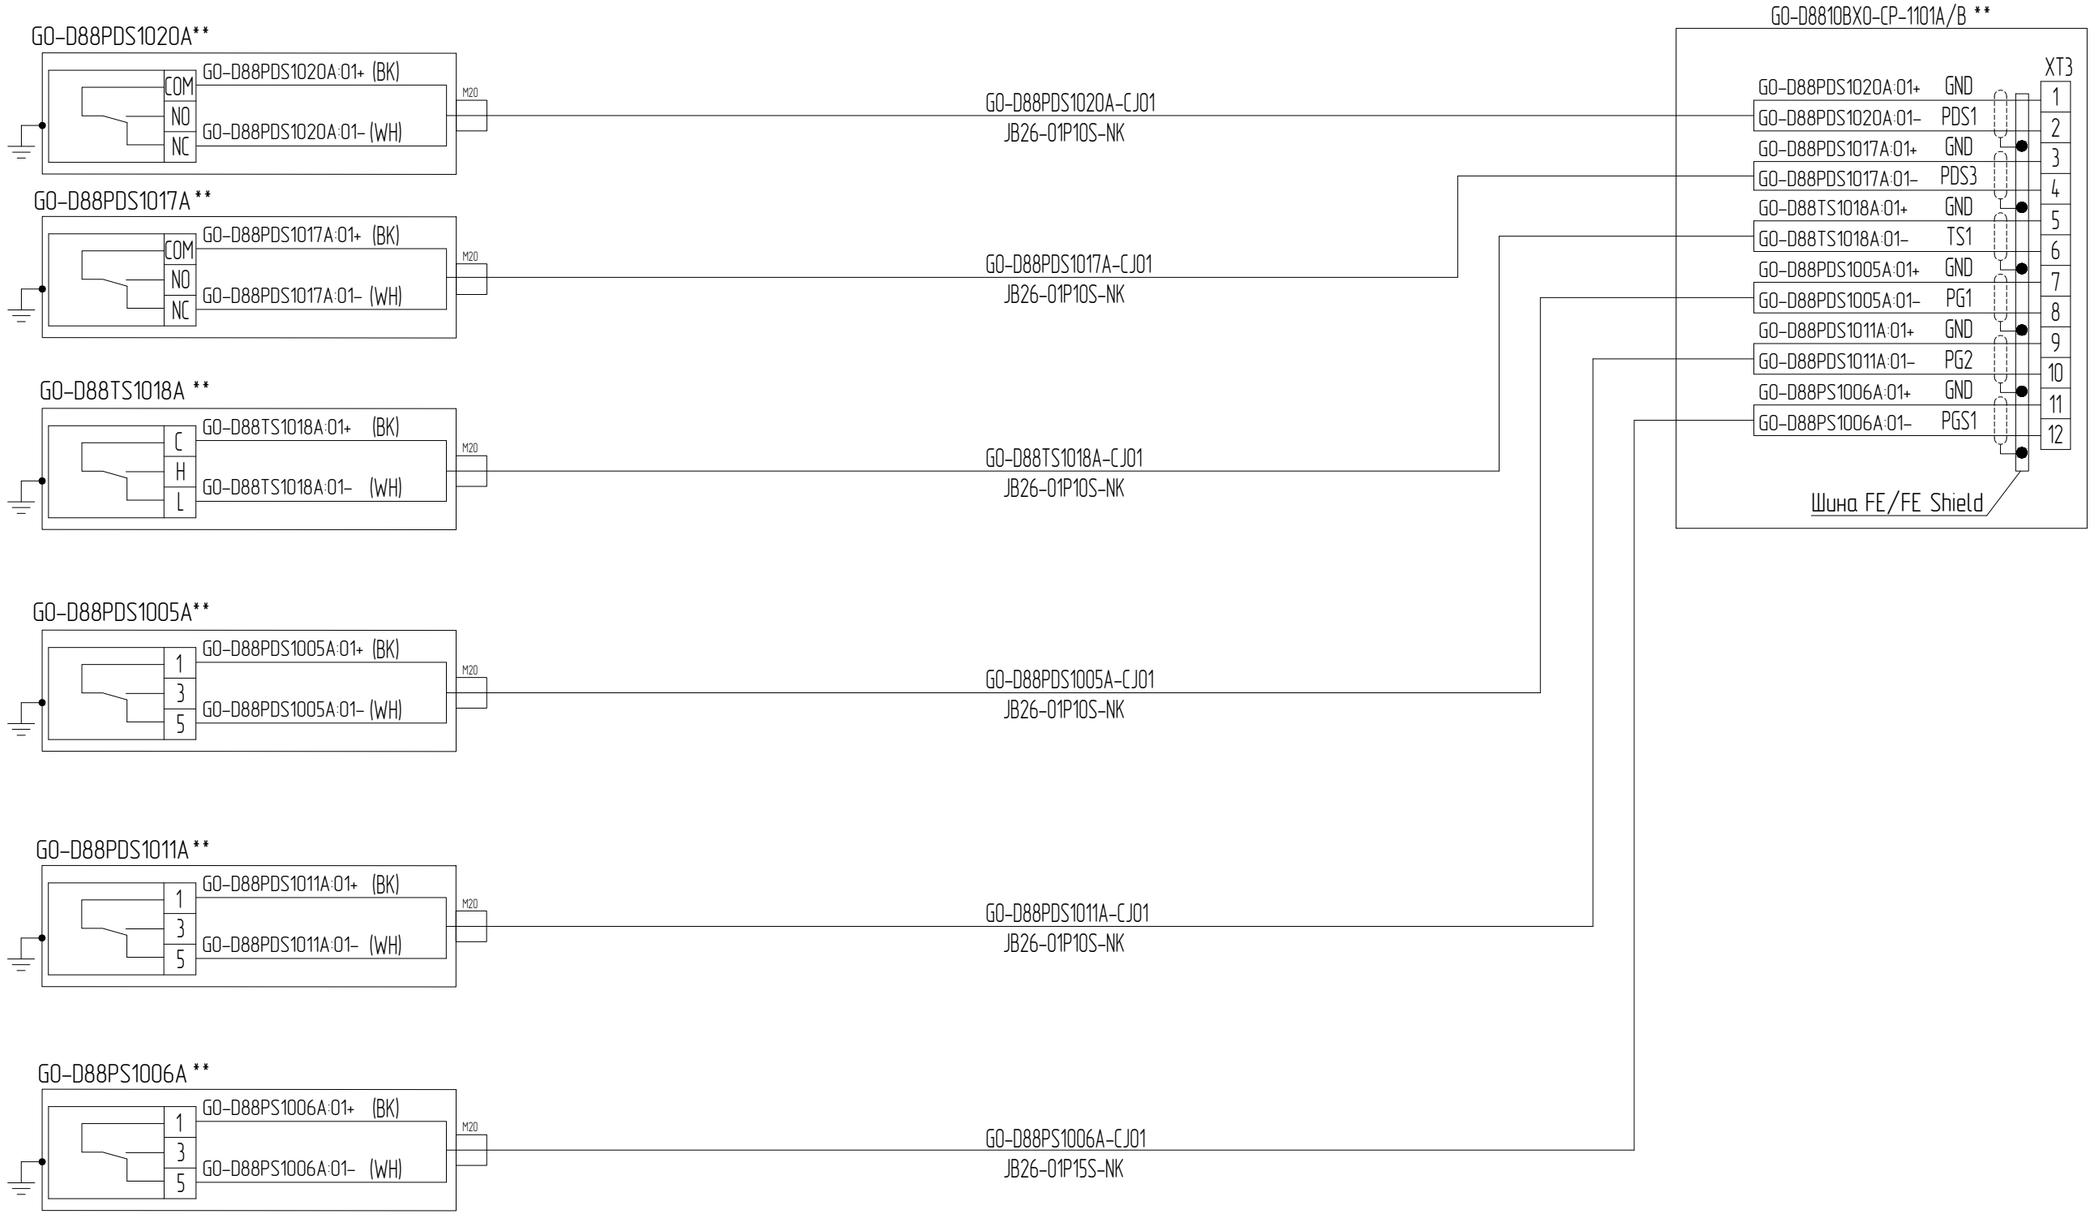

Изменение 03.1 выполнено ООО "ГЛ ИНЖИНИРИНГ" Revision 03.1 issued by GL Engineering TQS-GPP-RHI-GSP-IN-05190_R00

Изм.	Кол.уч.	Лист	№док.	Подп.	Дата	GLE-(GO-D8810BX0)-IN-AOVK-001	Лист
03.1	–	Зам.	05190		25.06.26		10

Взам. инв. №
Подп. и дата
Инв. № подл.

External Wiring Diagrams
Air Handling Unit GO-D8810BX0-AHU-1101A

DP switch at filter
GO-D88PDS1004A**

DP switch at fan
GO-D88PDS1001A**

Min. air temperature switch downstream of heat exchanger
GO-D88TS1003A**

Dry run switch upstream of pumps
GO-D8810BX0-P-0001A/B
GO-D88PG1017A**

DP switch at pump
GO-D8810BX0-P-0001A
GO-D88PDS1018A**

GO-D88PDS1004A**
GO-D88PDS1004A:01+ (BK)
GO-D88PDS1004A:01- (WH)
M20
GO-D88PDS1004A-CJ01
JB26-01P10S-NK

GO-D88PDS1001A**
GO-D88PDS1001A:01+ (BK)
GO-D88PDS1001A:01- (WH)
M20
GO-D88PDS1001A-CJ01
JB26-01P10S-NK

GO-D88TS1003A **
GO-D88TS1003A:01+ (BK)
GO-D88TS1003A:01- (WH)
M20
GO-D88TS1003A-CJ01
JB26-01P10S-NK

GO-D88PG1017A **
GO-D88PG1017A:01+ (BK)
GO-D88PG1017A:01- (WH)
M20
GO-D88PG1017A-CJ01
JB26-01P10S-NK

GO-D88PDS1018A**
GO-D88PDS1018A:01+ (BK)
GO-D88PDS1018A:01- (WH)
M20
GO-D88PDS1018A-CJ01
JB26-01P10S-NK

GO-D8810BX0-CP-1101A/B Section A
X3
GO-D88PDS1004A:01+/X3:1*
GO-D88PDS1004A:01-/X3:2*
GO-D88PDS1001A:02+/X3:3*
GO-D88PDS1001A:02-/X3:4*
GO-D88TS1003A :03+/X3:5*
GO-D88TS1003A :03-/X3:6*
GO-D88PG1017A :03+/X3:11*
GO-D88PG1017A :03-/X3:12*
GO-D88PDS1018A:03+/X3:13*
GO-D88PDS1018A:03-/X3:14*
1 2 3 4 5 6 11 12 13 14
FE busbar

*

ООО «РусХимАльянс»
«В производство работ»
Начальник управления,
Управление проектирования ГПЗ и ОЗХ
/ Т.И. Ергалиев /

Изменение 03.1 выполнено ООО "ГЛ ИНЖИНИРИНГ" Revision 03.1 issued by GL Engineering TQS-GPP-RHI-GSP-IN-05190_R00

* – to be confirmed based on Vendor documents for equipment
** – Package supply with ventilation equipment

03.1	1	–	05190		25.06.26
Изм.	Кол.уч.	Лист	№док.	Подп.	Дата

GLE-(GO-D8810BX0)-IN-AOVK-001

Лист 12 11

Взам. инв. №
Подп. и дата
Инв. № подл.

03

03.1-1


GLE(GO-D8810BX0)-IN-AOVK-001_03_ML.dwg

Формат А3

Схемы внешних соединений
Приточная установка GO-D8810BX0-AHU-1101A
External Wiring Diagrams
Air Handling Unit GO-D8810BX0-AHU-1101A

Привод воздушной заслонки на входе
Inlet damper actuator
GO-D88MV1021A1**

Питание: =24В
Концевые выключатели: коммутация цепей =24В
Power: 24VDC
Limit switches: 24VDC circuit switching

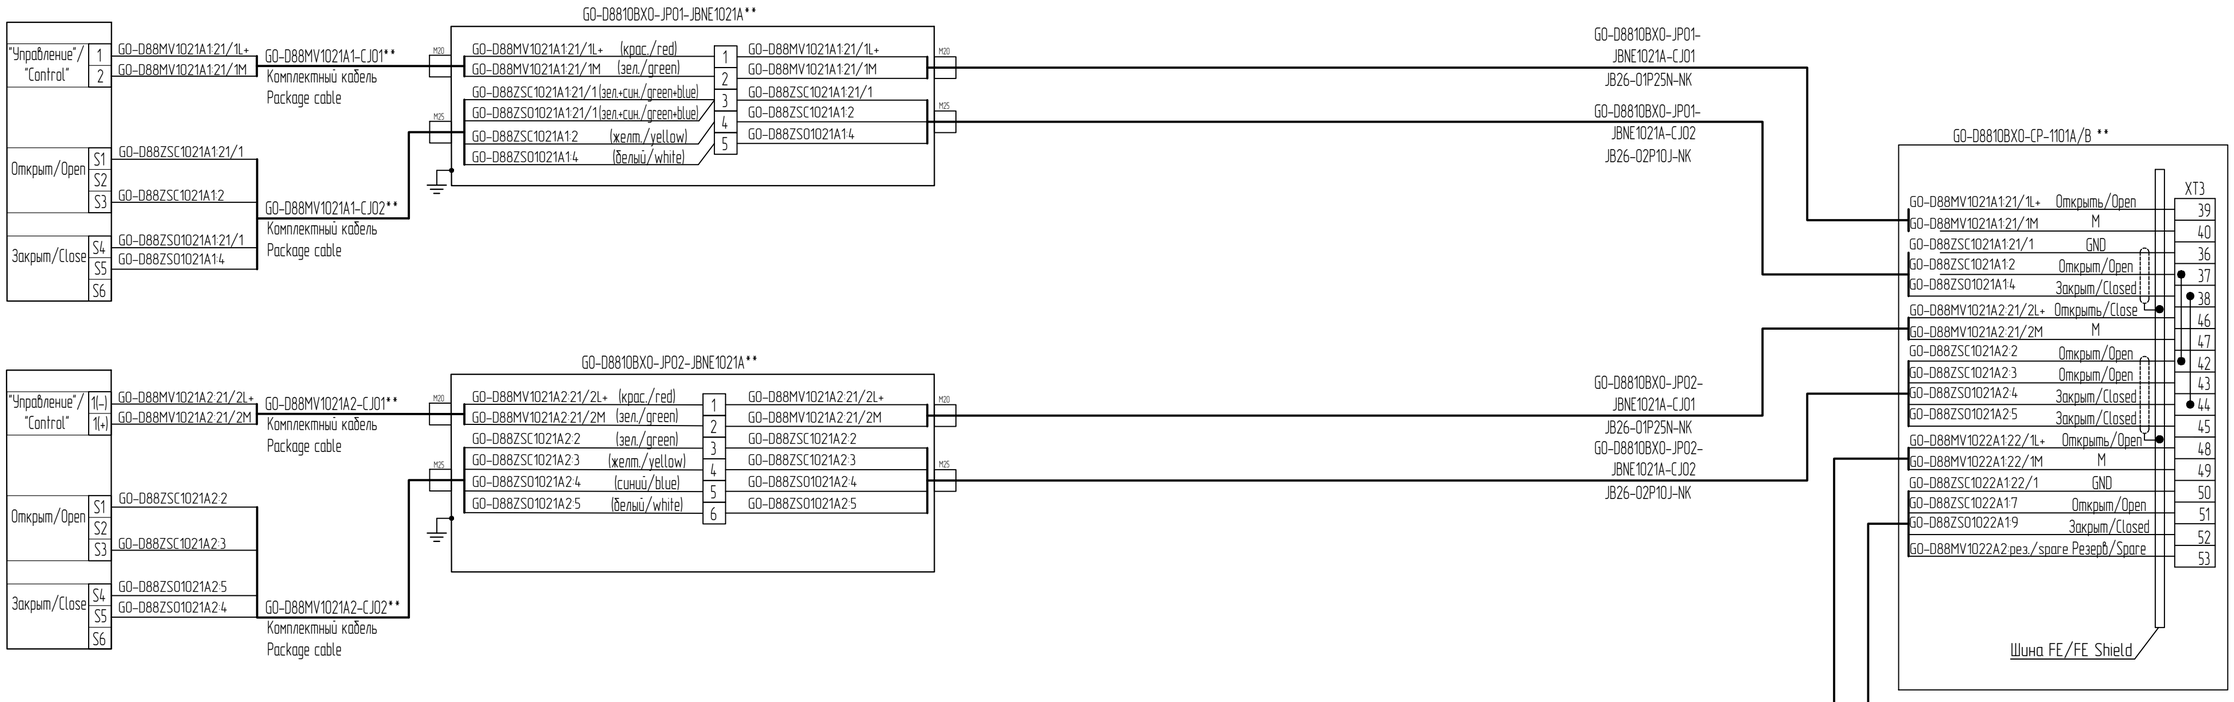


Привод воздушной заслонки на входе
Inlet damper actuator
GO-D88MV1021A2**

Питание: =24В
Концевые выключатели: коммутация цепей =24В
Power: 24VDC
Limit switches: 24VDC circuit switching


Привод воздушной заслонки на выходе
Outlet damper actuator
GO-D88MV1022A1**

Питание: =24В
Концевые выключатели: коммутация цепей =24В
Power: 24VDC
Limit switches: 24VDC circuit switching

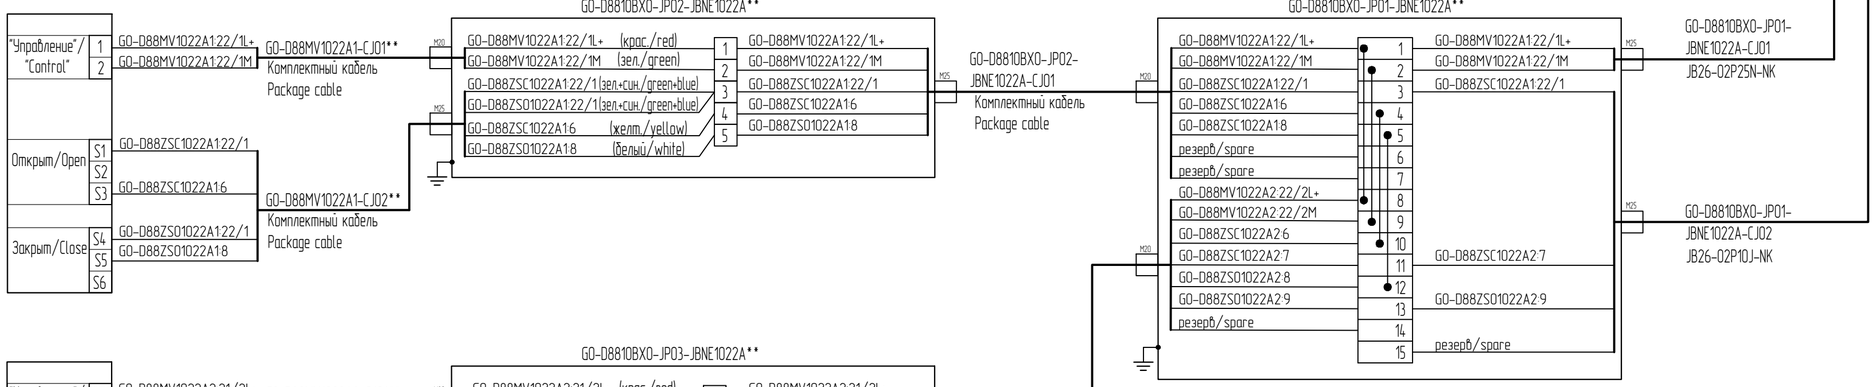

Привод воздушной заслонки на выходе
Outlet damper actuator
GO-D88MV1022A2**

Питание: =24В
Концевые выключатели: коммутация цепей =24В
Power: 24VDC
Limit switches: 24VDC circuit switching

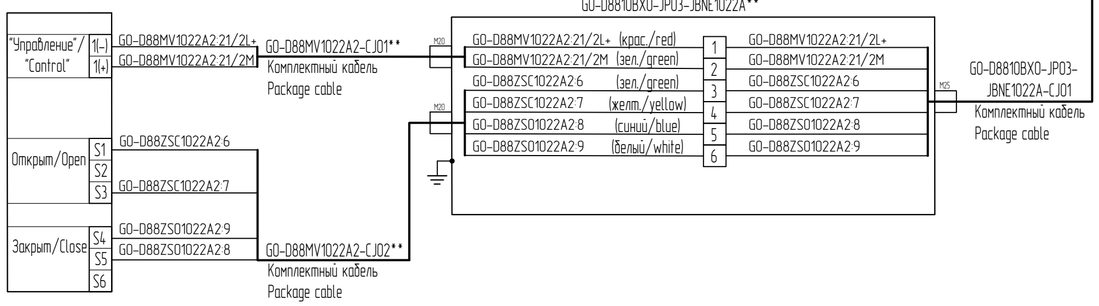

Изменение 03.1 выполнено ООО "ГЛ ИНЖИНИРИНГ" Revision 03.1 issued by GL Engineering TQS-GPP-RHI-GSP-IN-05190_R00

Взам. инв. №
Подп. и дата
Инв. № подл.

Изм.	Кол.уч.	Лист	№док.	Подп.	Дата
03.1	–	Зам.	05190		25.06.26

GLE-(GO-D8810BX0)-IN-AOVK-001

Лист 11

GLE-(GO-D8810BX0)-IN-AOVK-001_03_AL.dwg

Формат А2


Схемы внешних соединений
Приточная установка GO-D8810BX0-AHU-1101A

Привод воздушной заслонки на входе
GO-D8810BX0-MD-1101**

Питание: =24В
Концевые выключатели: коммутация цепей =24В

Привод воздушной заслонки на выходе
GO-D8810BX0-MD-1103**

Питание: =24В
Концевые выключатели: коммутация цепей =24В

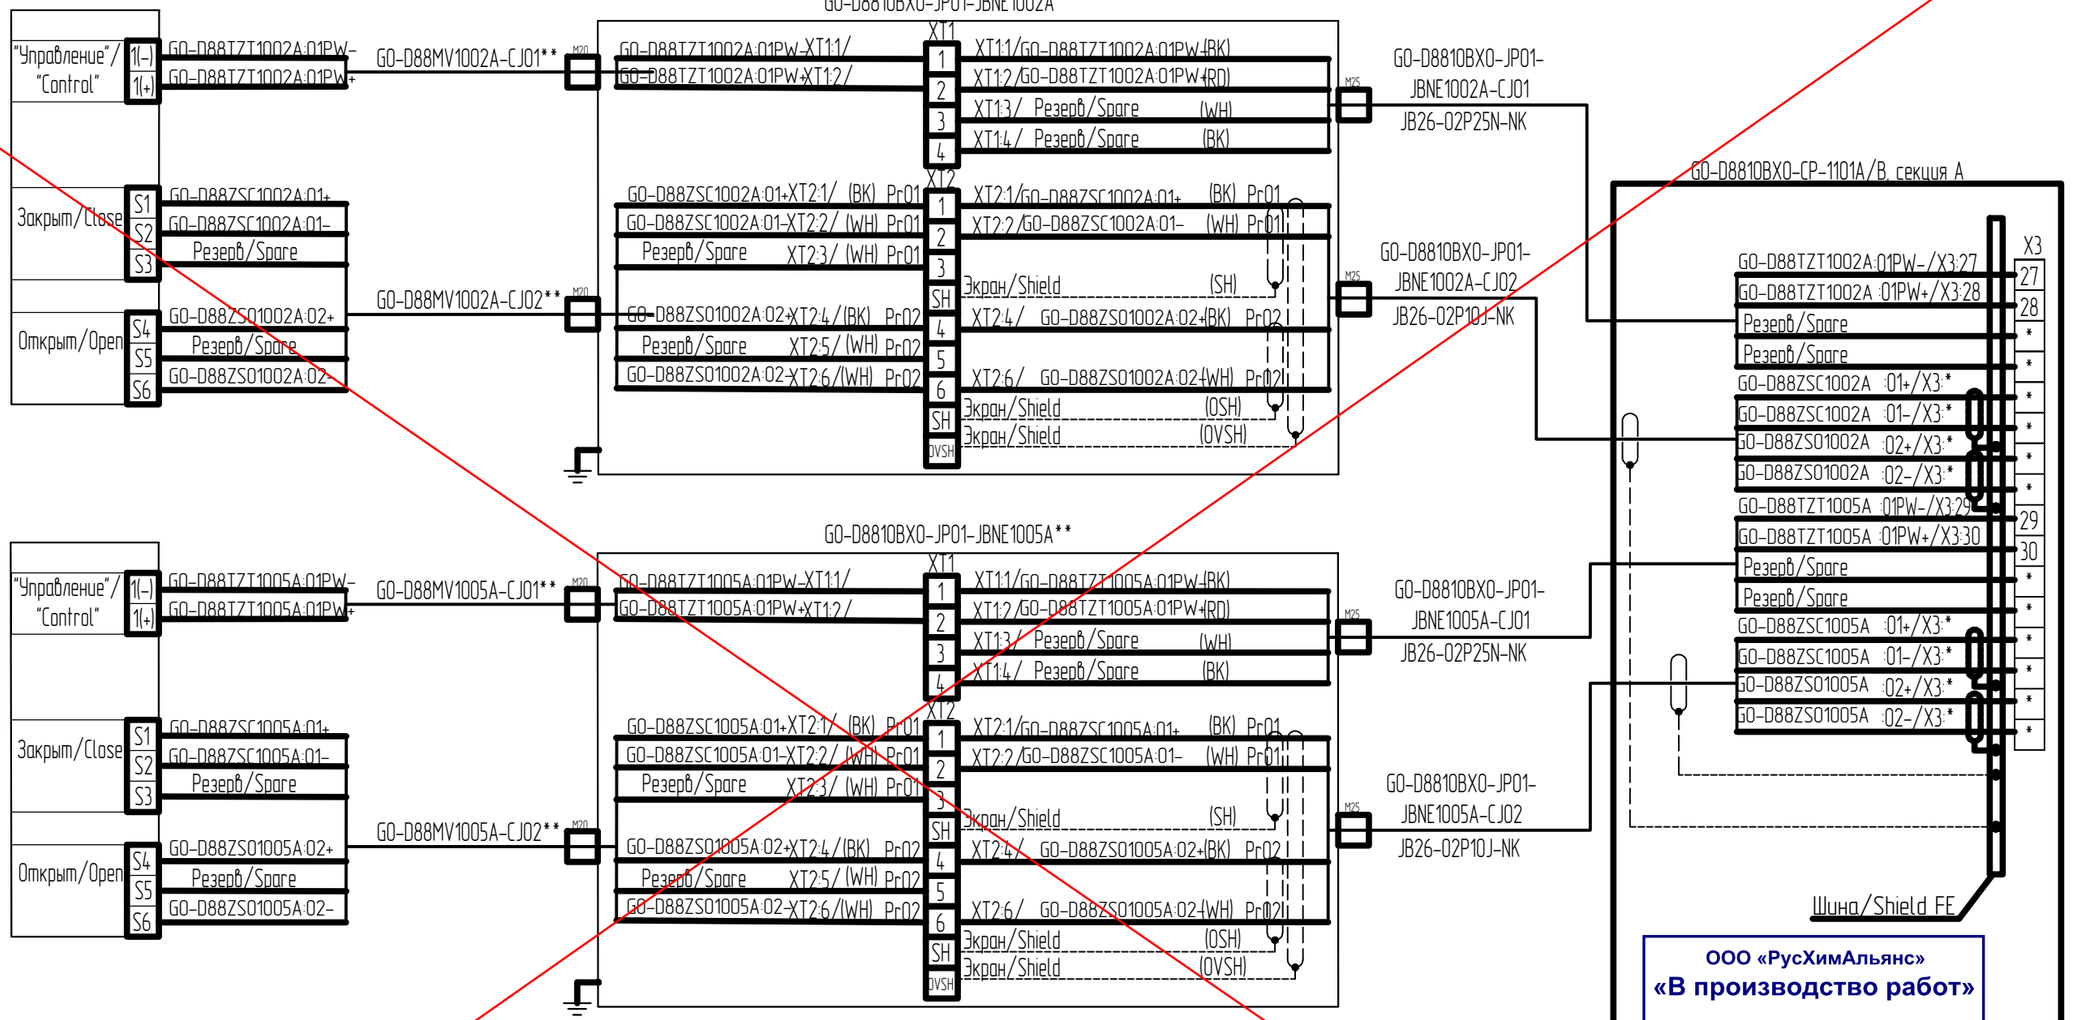

*

ООО «РусХимАльянс»
«В производство работ»
Начальник управления,
Управление проектирования ГПЗ и ОЗХ
/ Т.И. Ергалиев /

Изменение 03.1 выполнено ООО "ГЛ ИНЖИНИРИНГ" Revision 03.1 issued by GL Engineering TQS-GPP-RHI-GSP-IN-05190_R00

*– Будет уточнено после получения РКД на оборудование
**– Комплектная поставка с вентиляционным оборудованием

Изм.	Кол.уч.	Лист	№док.	Подп.	Дата
03.1	1	–	05190		25.06.26

GLE-(GO-D8810BX0)-IN-AOVK-001

Лист 13 12

Взам. инв. №
Подп. и дата
Инв. № подл.

03

03.1-1

GLE-GO-D8810BX0-IN-AOVK-001_03_1.dwg

Формат А3

Схемы внешних соединений
Тепловой узел GO-D8810BXO-NR-1101A
External Wiring Diagrams
Mixing Unit GO-D8810BXO-NR-1101A

Трехходовой регулирующий клапан
Three-way control valve
DC 24 В, 0...10 В
GO-D88TV1003A **

"Управление клапаном, обратная связь"
"Valve control, feedback"

+24V	1	GO-D88TV1003A:1	(BK)
GND	2	GO-D88TV1003A:2	(WH)
Out 0-10V	3	GO-D88TV1003A:3	(RD)

M20

GO-D88TV1003A-CJ01
JB26-02P25N-NK

GO-D8810BXO-CP-1101A/B **

XT3

GO-D88TV1003A:1	24V	55
GO-D88TV1003A:2	GND	56
GO-D88TV1003A:3	Out 0-10V	57

Шина FE/FE Shield

Изменение 03.1 выполнено ООО "ГЛ ИНЖИНИРИНГ" Revision 03.1 issued by GL Engineering TQS-GPP-RHI-GSP-IN-05190_R00

Изм.	Кол.уч.	Лист	№док.	Подп.	Дата	GLE-(GO-D8810BXO)-IN-AOVK-001	Лист 12
03.1	–	Зам.	05190		25.06.26		

Взам. инв. №
Подп. и дата
Инв. № подл.

External Wiring Diagrams
Air Handling Unit GO-D8810BX0-AHU-1101A

Inlet damper actuator


GO-D8810BX0-MD-1101**

Power: 24VDC
Limit switches: 24VDC circuit switching

Outlet damper actuator

GO-D8810BX0-MD-1103**

Power: 24VDC
Limit switches: 24VDC circuit switching

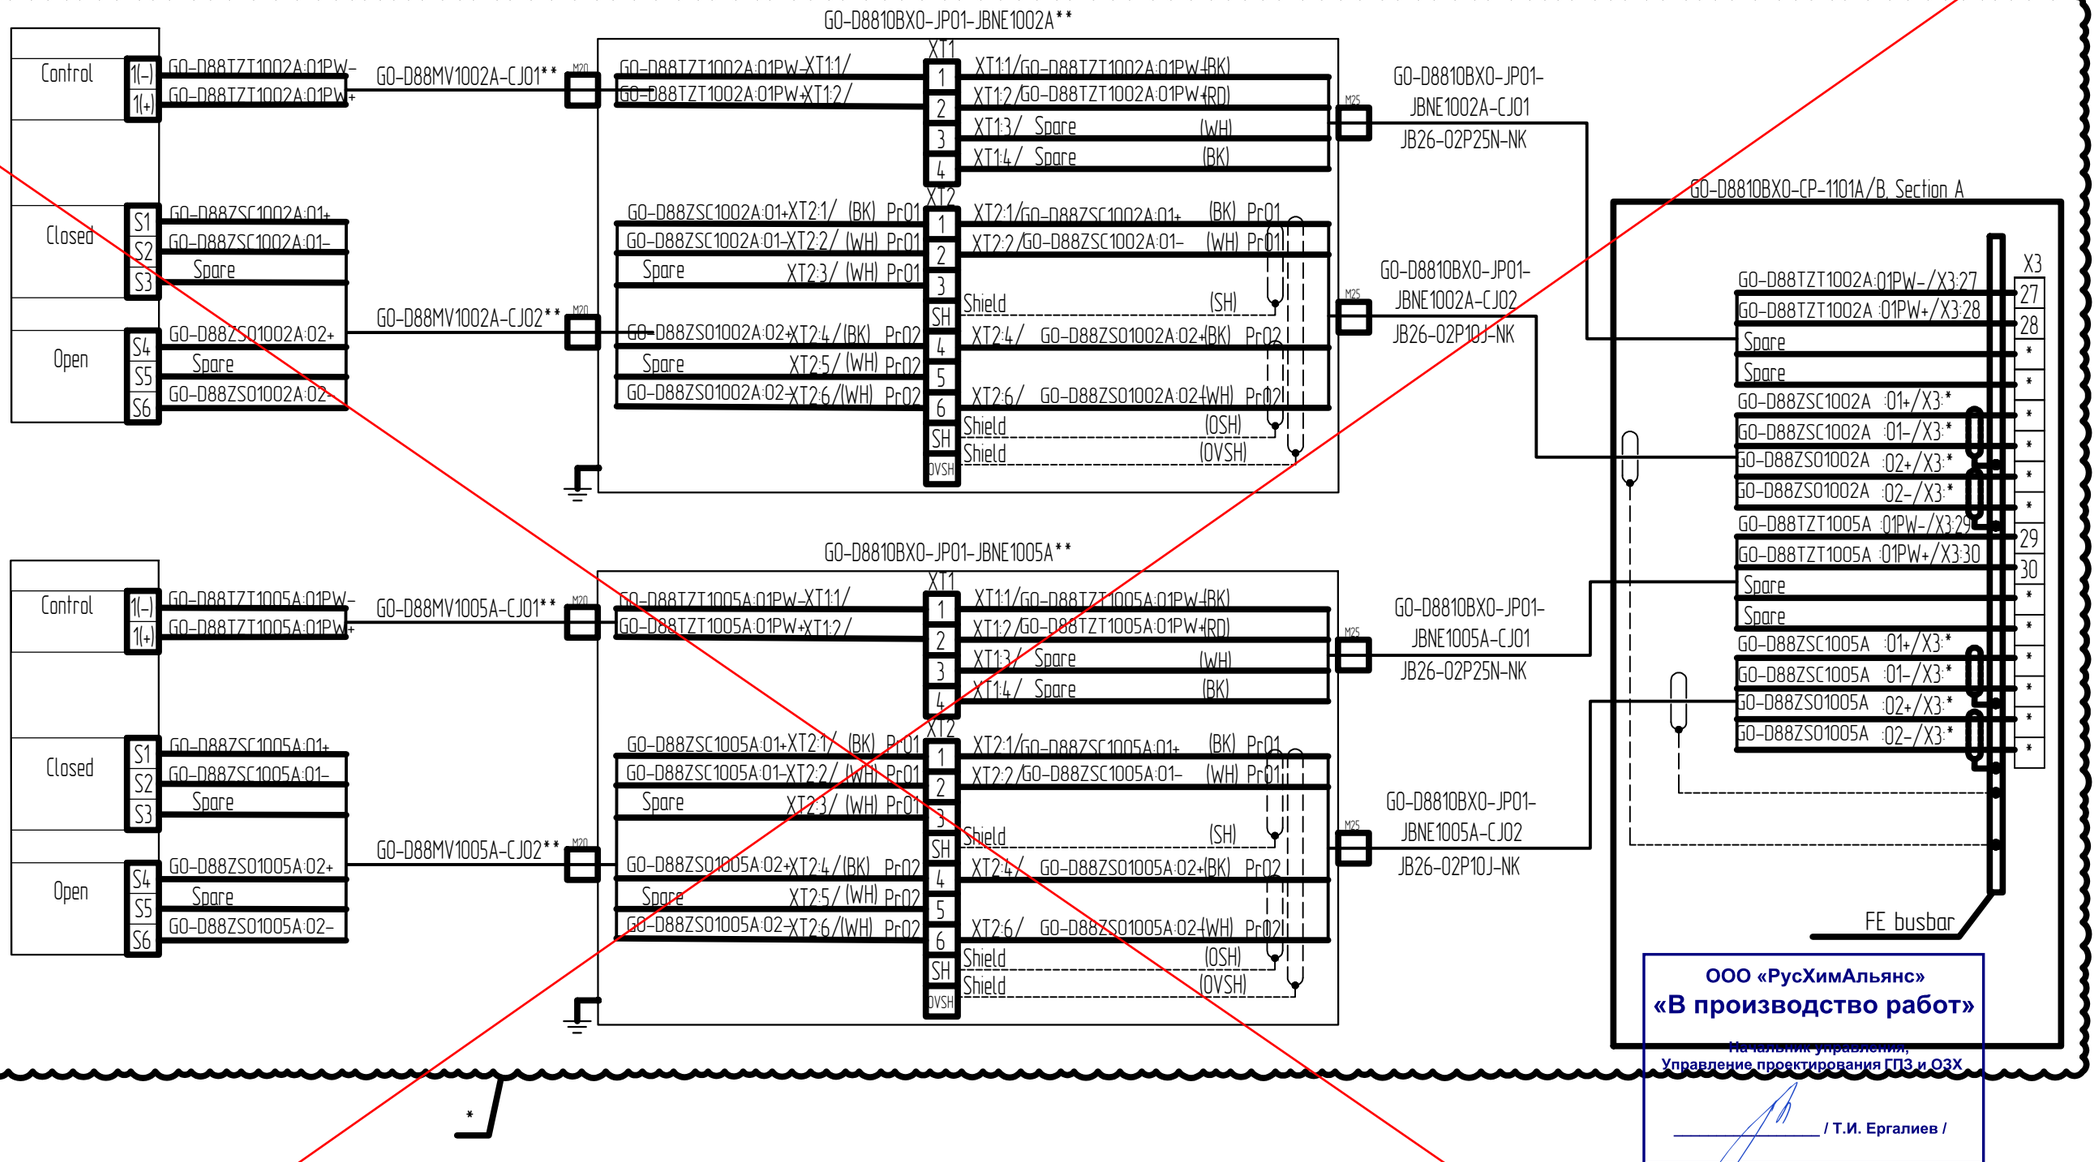

ООО «РусХимАльянс»
«В производство работ»
Начальник управления,
Управление проектирования ГПЗ и ОЗХ
/ Т.И. Ергалиев /

Изменение 03.1 выполнено ООО "ГЛ ИНЖИНИРИНГ" Revision 03.1 issued by GL Engineering TQS-GPP-RHI-GSP-IN-05190_R00

* – to be confirmed based on Vendor documents for equipment
** – Package supply with ventilation equipment

03

03.1-1

Изм.	Кол.уч.	Лист	№док.	Подп.	Дата
03.1	1	–	05190		25.06.26

GLE-(GO-D8810BX0)-IN-AOVK-001

Лист
~~14~~ 13

Взам. инв. №
Подп. и дата
Инв. № подл.

GLE-(GO-D8810BX0)-IN-AOVK-001_03_ML.dwg

Формат А3

Схемы внешних соединений
Приточная установка GO-D8810BXO-AHU-1101A
External Wiring Diagrams
Air Handling Unit GO-D8810BXO-AHU-1101A


Датчик температуры наружного воздуха
Outdoor air temperature transmitter
GO-D88TT1022A3**

Датчик температуры приточного воздуха
Supply air temperature transmitter
GO-D88TT1015A **

Датчик температуры обратного теплоносителя
Return HTF temperature transmitter
GO-D88TT1014A**

Датчик температуры в помещении венткамеры
Temperature transmitter in HVAC room
GO-D88TT1019A**

Датчик перепада давления на основном вентиляторе
Pressure transmitter at main fan
GO-D88PDT1016A**

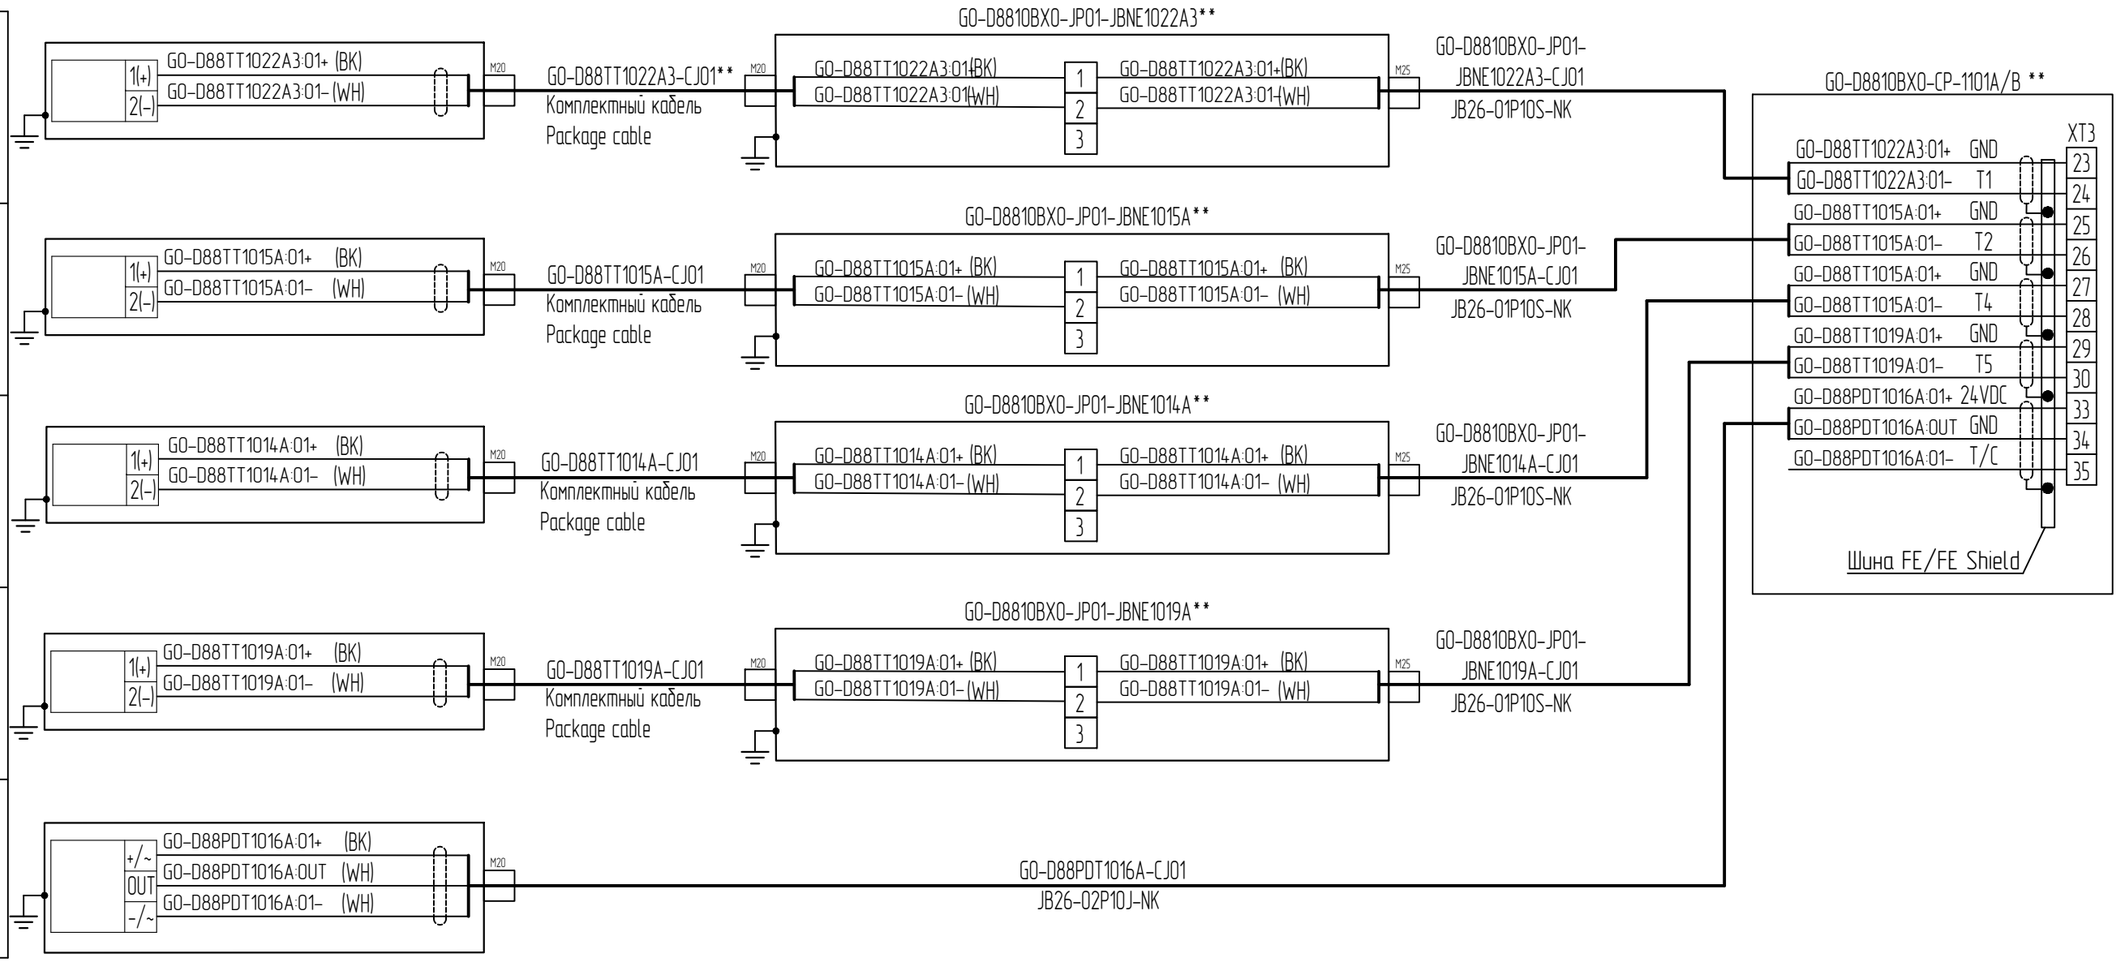

Изменение 03.1 выполнено ООО "ГЛ ИНЖИНИРИНГ" Revision 03.1 issued by GL Engineering TQS-GPP-RHI-GSP-IN-05190_R00

Изм.	Кол.уч.	Лист	№док.	Подп.	Дата	GLE-(GO-D8810BXO)-IN-AOVK-001	Лист 13
03.1	–	Зам.	05190		25.06.26		

Взам. инв. №
Подп. и дата
Инв. № подл.

Схемы внешних соединений
Тепловой узел GO-D8810BXO-NR-1101A – Приточная установка GO-D8810BXO-AHU-1101A

Трехходовой регулирующий клапан
GO-D88TV1016A**
Питание: =24В
Управление и ОС: 4...20мА

"Питание привода"
"Drive power supply "

+24 В+ | L(+) | GO-D88TZT1016A:01+ (BK) PrO1
-24 В- | N(-) | GO-D88TZT1016A:01- (WH) PrO1

"Задание положения"
"Position setting"

4-20 мА+ | E | GO-D88TVY1016A:02+ (BK) PrO2

"Контроль положения"
"Position control"

4-20 мА+ | Y | GO-D88TZT1016A:03+ (BK) PrO3

M20

GO-D88TV1016A-CJO1
JB26-01P25N-NK

M20

GO-D88TV1016A-CJO2
JB26-01P10S-NK

GO-D8810BXO-CP-1101A/B, секция A

X3
GO-D88TZT1016A:01+ L(+) 31
GO-D88TZT1016A:01- N(-) 32
GO-D88TVY1016A:02+ control 22
GO-D88TZT1016A:03+feedback *
*
*
*
*
*
*

Шина/Shield FE

*

ООО «РусХимАльянс»
«В производство работ»
Начальник управления,
Управление проектирования ГПЗ и ОЗХ
/ Т.И. Ергалиев /

Взам. инв. №
Подп. и дата
Инв. № подл.

03

03.1-1

Изменение 03.1 выполнено ООО "ГЛ ИНЖИНИРИНГ" Revision 03.1 issued by GL Engineering TQS-GPP-RHI-GSP-IN-05190_R00


*- Будет уточнено после получения РКД на оборудование
**- Комплектная поставка с вентиляционным оборудованием

Изм.	Кол.уч.	Лист	№док.	Подп.	Дата	GLE-(GO-D8810BXO)-IN-AOVK-001	Лист
03.1	1	–	05190		25.06.26		15 14

GLE-(GO-D8810BXO)-IN-AOVK-001_03_1.dwg

Формат А3

Схемы внешних соединений
Приточная установка GO-D8810BX0-AHU-1101A
External Wiring Diagrams
Air Handling Unit GO-D8810BX0-AHU-1101A

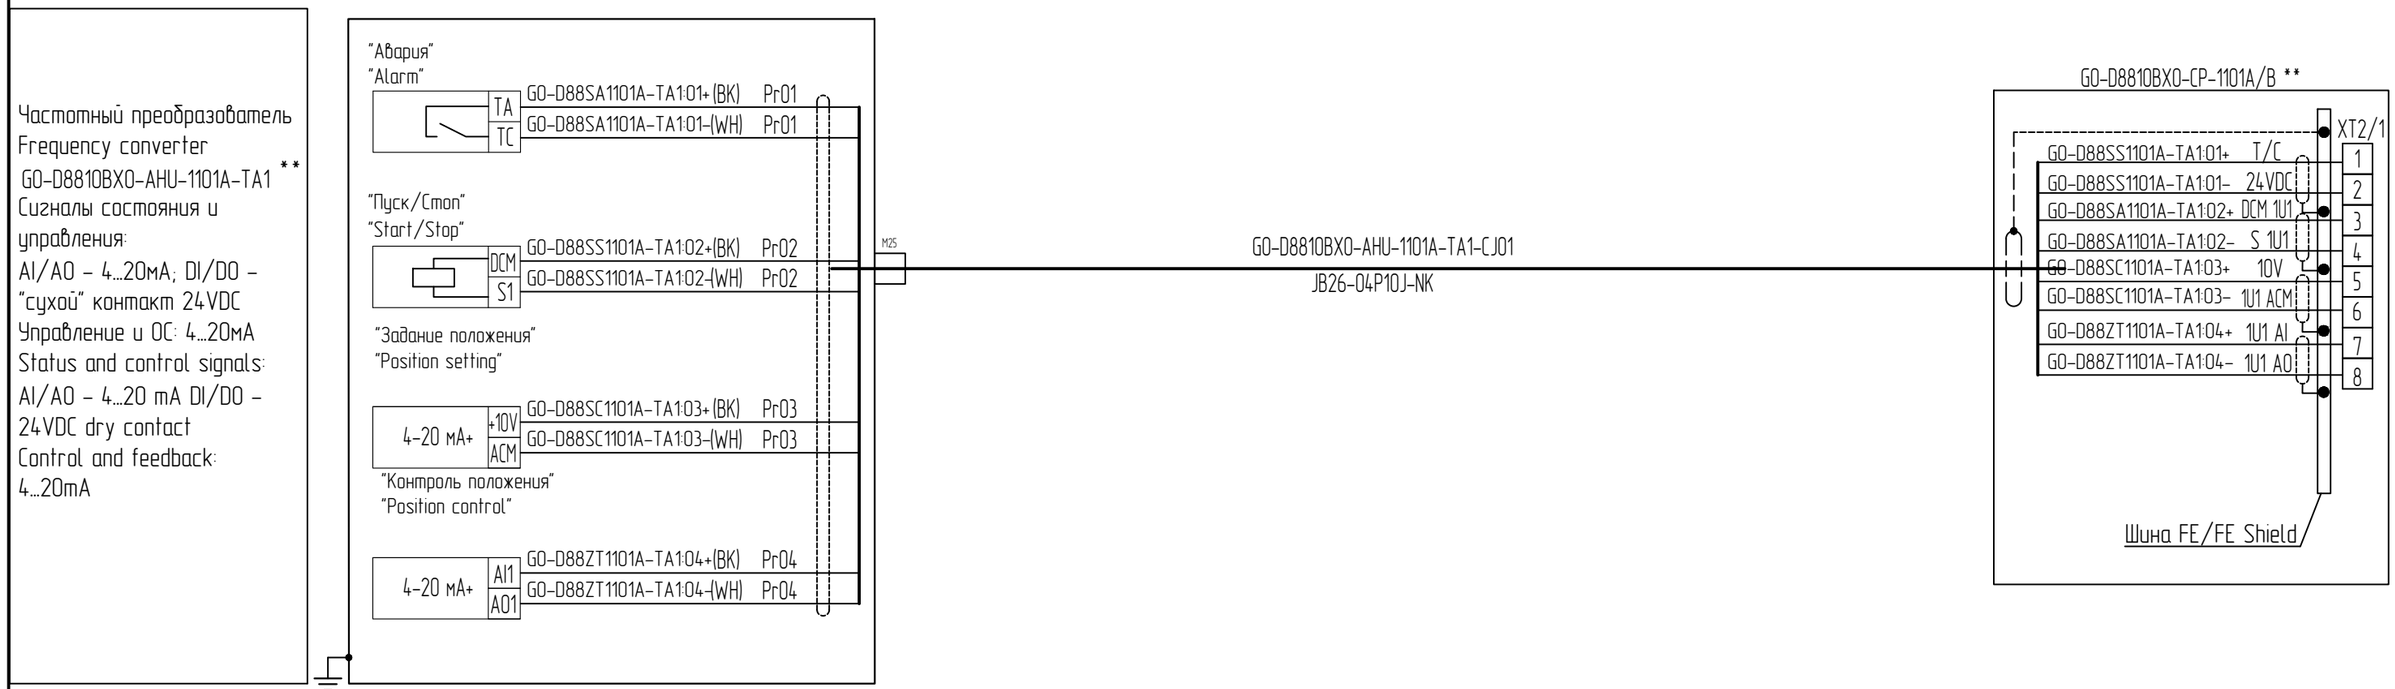

Изменение 03.1 выполнено ООО "ГЛ ИНЖИНИРИНГ" Revision 03.1 issued by GL Engineering TQS-GPP-RHI-GSP-IN-05190_R00

						GLE-(GO-D8810BX0)-IN-AOVK-001	Лист
03.1	–	Зам.	05190		25.06.26		14
Изм.	Кол.уч.	Лист	№док.	Подп.	Дата		

Взам. инв. №
Подп. и дата
Инв. № подл.

External Wiring Diagrams
Mixing Unit GO-D8810BXO-NR-1101A – Air Handling Unit GO-D8810BXO-AHU-1101A

Three-way control valve
GO-D88TV1016A**
Power: 24VDC
Control and feedback:
4...20mA

Actuator power supply

+24 V+ | L(+) | GO-D88TZT1016A:01+ (BK) Pr01
-24 V- | N(-) | GO-D88TZT1016A:01- (WH) Pr01

Position setting

4-20 mA+ | E | GO-D88TVY1016A:02+ (BK) Pr02

Position control

4-20 mA+ | Y | GO-D88TZT1016A:03+ (BK) Pr03

M20

GO-D88TV1016A-CJ01
JB26-01P25N-NK

M20

GO-D88TV1016A-CJ02
JB26-01P10S-NK

GO-D8810BXO-CP-1101A/B, Section A

X3
GO-D88TZT1016A:01+ L(+) 31
GO-D88TZT1016A:01- N(-) 32
GO-D88TVY1016A:02+ control 22
GO-D88TZT1016A:03+feedback *
*
*
*
*
*
*

FE busbar

*

ООО «РусХимАльянс»
«В производство работ»
Начальник управления,
Управление проектирования ГПЗ и ОЗХ
/ Т.И. Ергалиев /

Изменение 03.1 выполнено ООО "ГЛ ИНЖИНИРИНГ" Revision 03.1 issued by GL Engineering TQS-GPP-RHI-GSP-IN-05190_R00

* – to be confirmed based on Vendor documents for equipment
** – Package supply with ventilation equipment

03

03.1-1

Изм.	Кол.уч.	Лист	№док.	Подп.	Дата
03.1	1	–	05190		25.06.26

GLE-(GO-D8810BXO)-IN-AOVK-001

Лист 16/15

Взам. инв. №
Подп. и дата
Инв. № подл.

GLE-GO-D8810BXO-IN-AOVK-001_03.1.dwg


Формат А1

Схемы внешних соединений
Приточная установка GO-D8810BX0-AHU-1101A/B
External Wiring Diagrams
Air Handling Unit GO-D8810BX0-AHU-1101A/B

Датчик температуры воздуха после электрокалорифера
Air temperature transmitter downstream of electric heater
GO-D88TT1025 **

Реле перепада давления на электрокалорифере
DP switch at electric heater
GO-D88PDS1023 **

Реле температуры воздуха Защиты нагревателя от перегрева
Air temperature switch Heater overheating protection
GO-D88TS1024 **

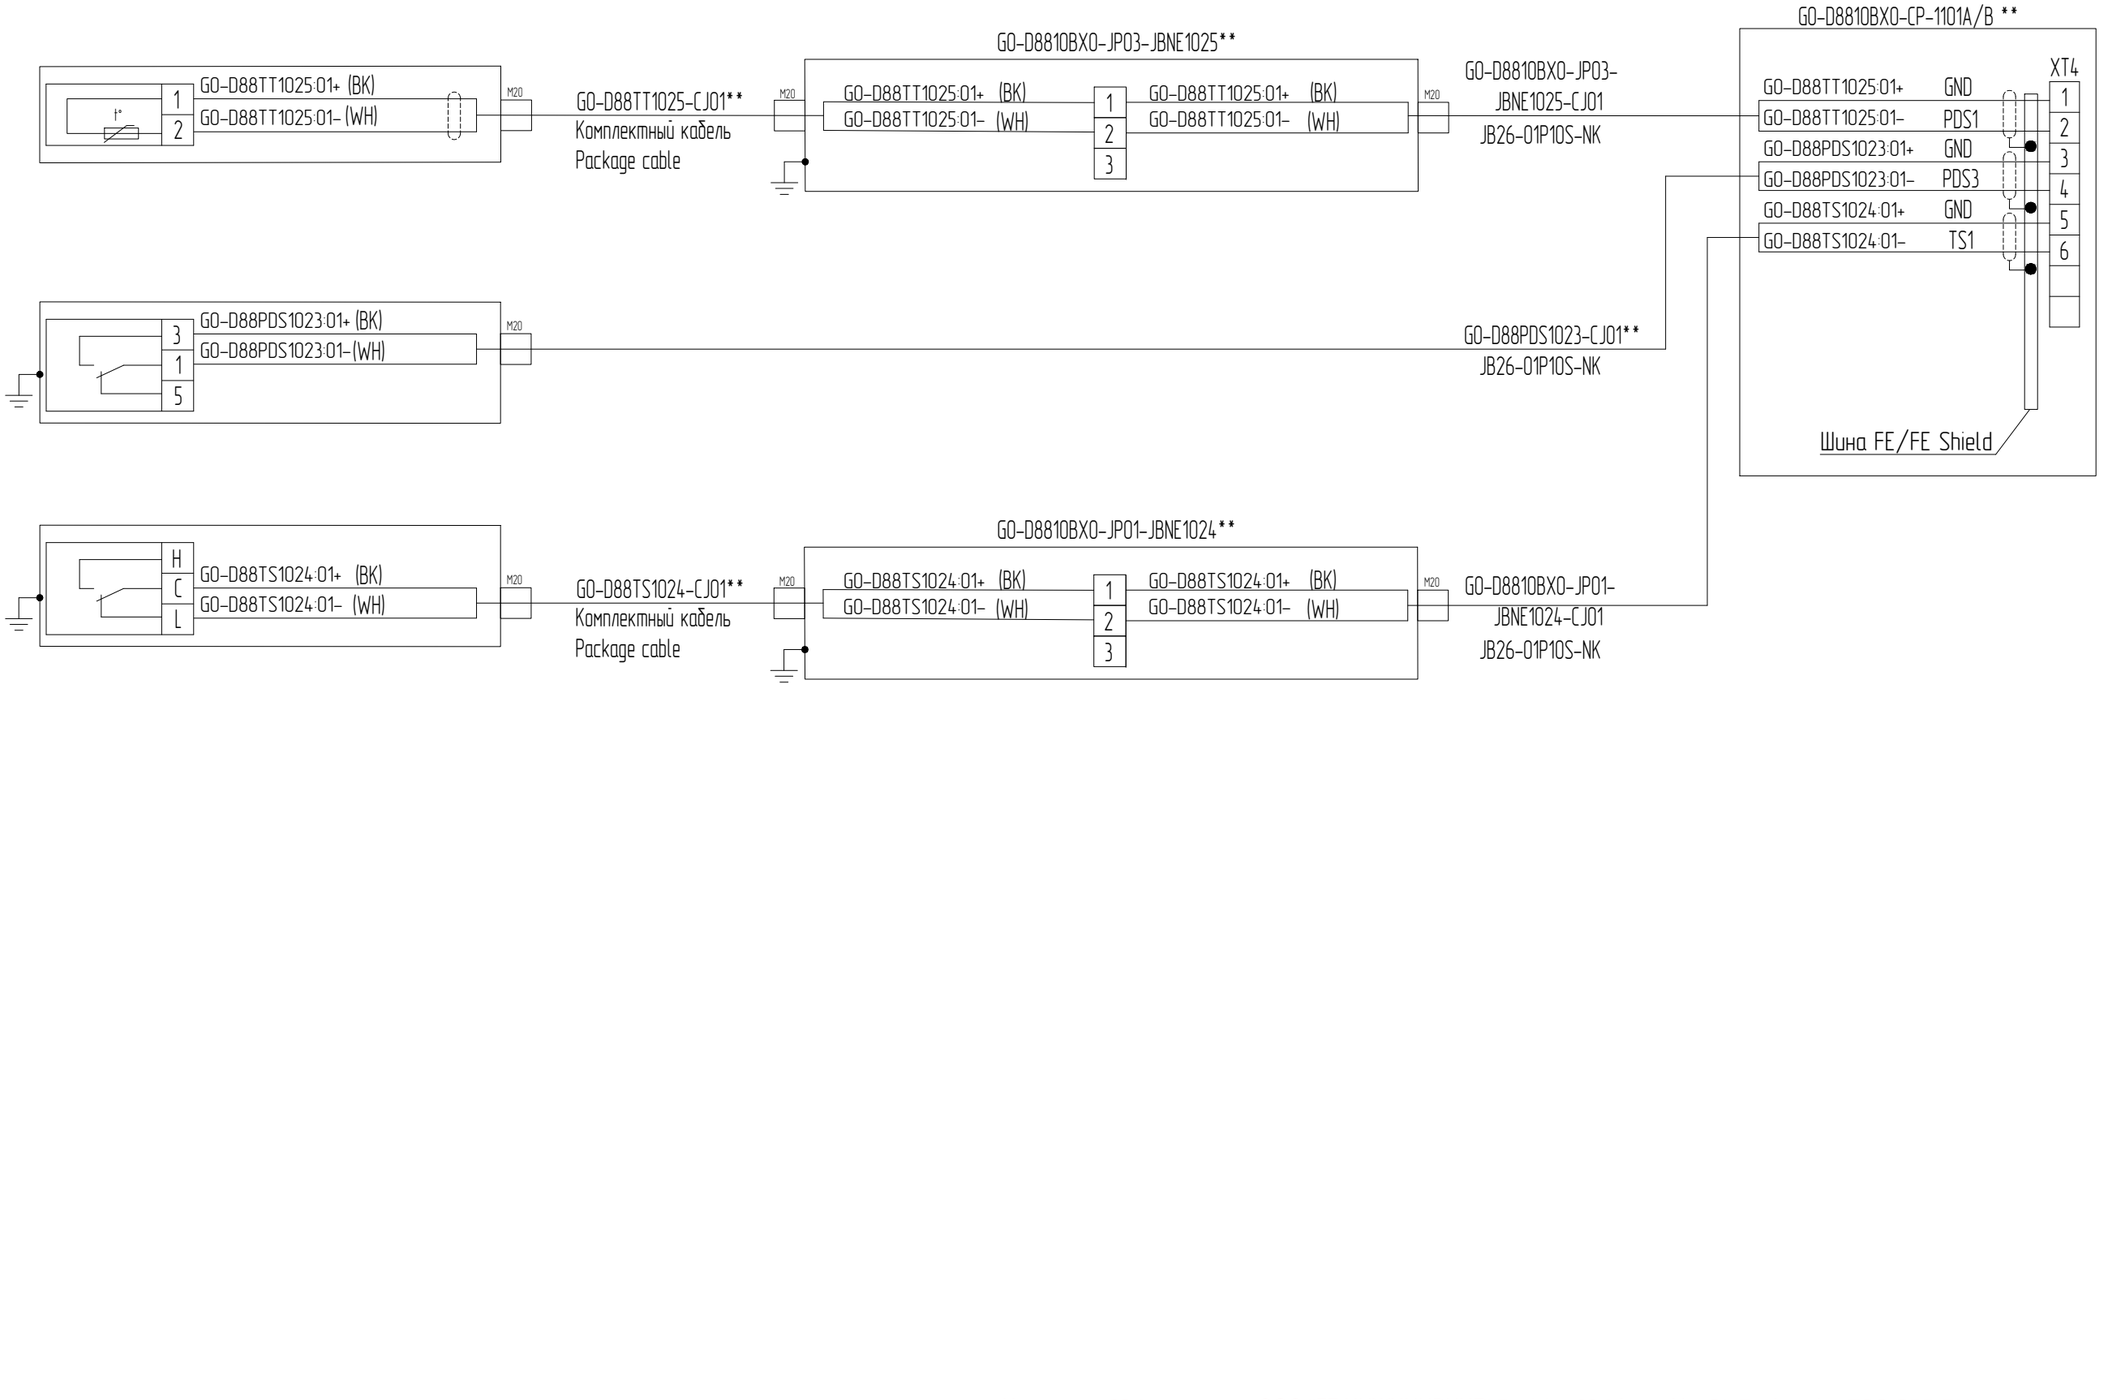

Изменение 03.1 выполнено ООО "ГЛ ИНЖИНИРИНГ" Revision 03.1 issued by GL Engineering TQS-GPP-RHI-GSP-IN-05190_R00

						GLE-(GO-D8810BX0)-IN-A0VK-001	Лист
03.1	–	Зам.	05190		25.06.26		15
Изм.	Кол.уч.	Лист	№док.	Подп.	Дата		

GLE-(GO-D8810BX0)-IN-A0VK-001_03_AL.dwg

Формат А3

Взам. инв. №
Подп. и дата
Инв. № подл.

Схемы внешних соединений
Приточная установка GO-D8810BX0-AHU-1101A

Датчик температуры наружного воздуха GO-D88TT1030A**

GO-D88TT1030A:01+ (BK)
GO-D88TT1030A:01- (WH)
1(+)
2(-)
M20
GO-D88TT1030A-CJ01
JB26-01P10S-NK

Датчик температуры приточного воздуха GO-D88TT1007A**

GO-D88TT1007A:01+ (BK)
GO-D88TT1007A:01- (WH)
GO-D88TT1007A-CJ01
JB26-01P10S-NK

Датчик температуры обратного теплоносителя GO-D88TT1006A**

GO-D88TT1006A:01+ (BK)
GO-D88TT1006A:01- (WH)
GO-D88TT1006A-CJ01
JB26-01P10S-NK

Датчик температуры в помещении временного пребывания GO-D88TT1021A**

GO-D88TT1021A:01+ (BK)
GO-D88TT1021A:01- (WH)
GO-D88TT1021A-CJ01
JB26-01P10S-NK

Датчик температуры в помещении машзала GO-D88TT1022A**

GO-D88TT1022A:01+ (BK)
GO-D88TT1022A:01- (WH)
GO-D88TT1022A-CJ01
JB26-01P10S-NK

*

GO-D8810BX0-CP-1101A/B, секция A

X3

GO-D88TT1030A :01+/X3:13*	13
GO-D88TT1030A :01-/X3:14*	14
GO-D88TT1007A :01+/X3:15*	15
GO-D88TT1007A :01-/X3:16*	16
GO-D88TT1007A :01+/X3:17*	17
GO-D88TT1007A :01-/X3:18*	18
GO-D88TT1021A :01+/X3:19*	19
GO-D88TT1021A :01-/X3:20*	20
GO-D88TT1022A :01+/X3:*	*
GO-D88TT1022A :01-/X3:*	*

Шина/Shield FE

ООО «РусХимАльянс»
«В производство работ»
Начальник управления,
Управление проектирования ГПЗ и ОЗХ
/ Т.И. Ергалиев /

Взам. инв. №
Подп. и дата
Инв. № подл.

03

Изменение 03.1 выполнено ООО "ГЛ ИНЖИНИРИНГ" Revision 03.1 issued by GL Engineering TQS-GPP-RHI-GSP-IN-05190_R00

*– Будет уточнено после получения РКД на оборудование
**– Комплектная поставка с вентиляционным оборудованием

03.1-1

Изм.	Кол.уч.	Лист	№док.	Подп.	Дата
03.1	1	–	05190		25.06.26

GLE-(GO-D8810BX0)-IN-A0VK-001

Лист
~~17~~
16

GLE-(GO-D8810BX0)-IN-A0VK-001.03_R.dwg

Формат А3

Схемы внешних соединений
Приточная установка GO-D8810BX0-AHU-1101A
External Wiring Diagrams
Air Handling Unit GO-D8810BX0-AHU-1101A

Реле перепада давления на фильтре 2
DP switch at filter 2
GO-D88PDS1020B**


Реле перепада давления на вентиляторе 2
DP switch at fan 2
GO-D88PDS1017B**

Реле температуры – защита от замерзания по воздуху (основная установка)
Temperature Switch
Air Freeze Protection (main)
GO-D88TS1018B**

Реле перепада давления на насосе 1 – основной (контроль работы)
Differential pressure switch on pump 1 – main (operation monitoring)
GO-D88PDS1005B**

Реле перепада давления на насосе 2 – резервный (контроль работы)
Differential pressure switch on pump 2 – standby (operation monitoring)
GO-D88PDS1011B**

Реле сухого хода перед насосами
Dry run switch upstream of pumps
GO-D8810BX0-P-0001A/B
GO-D88PS1006B**

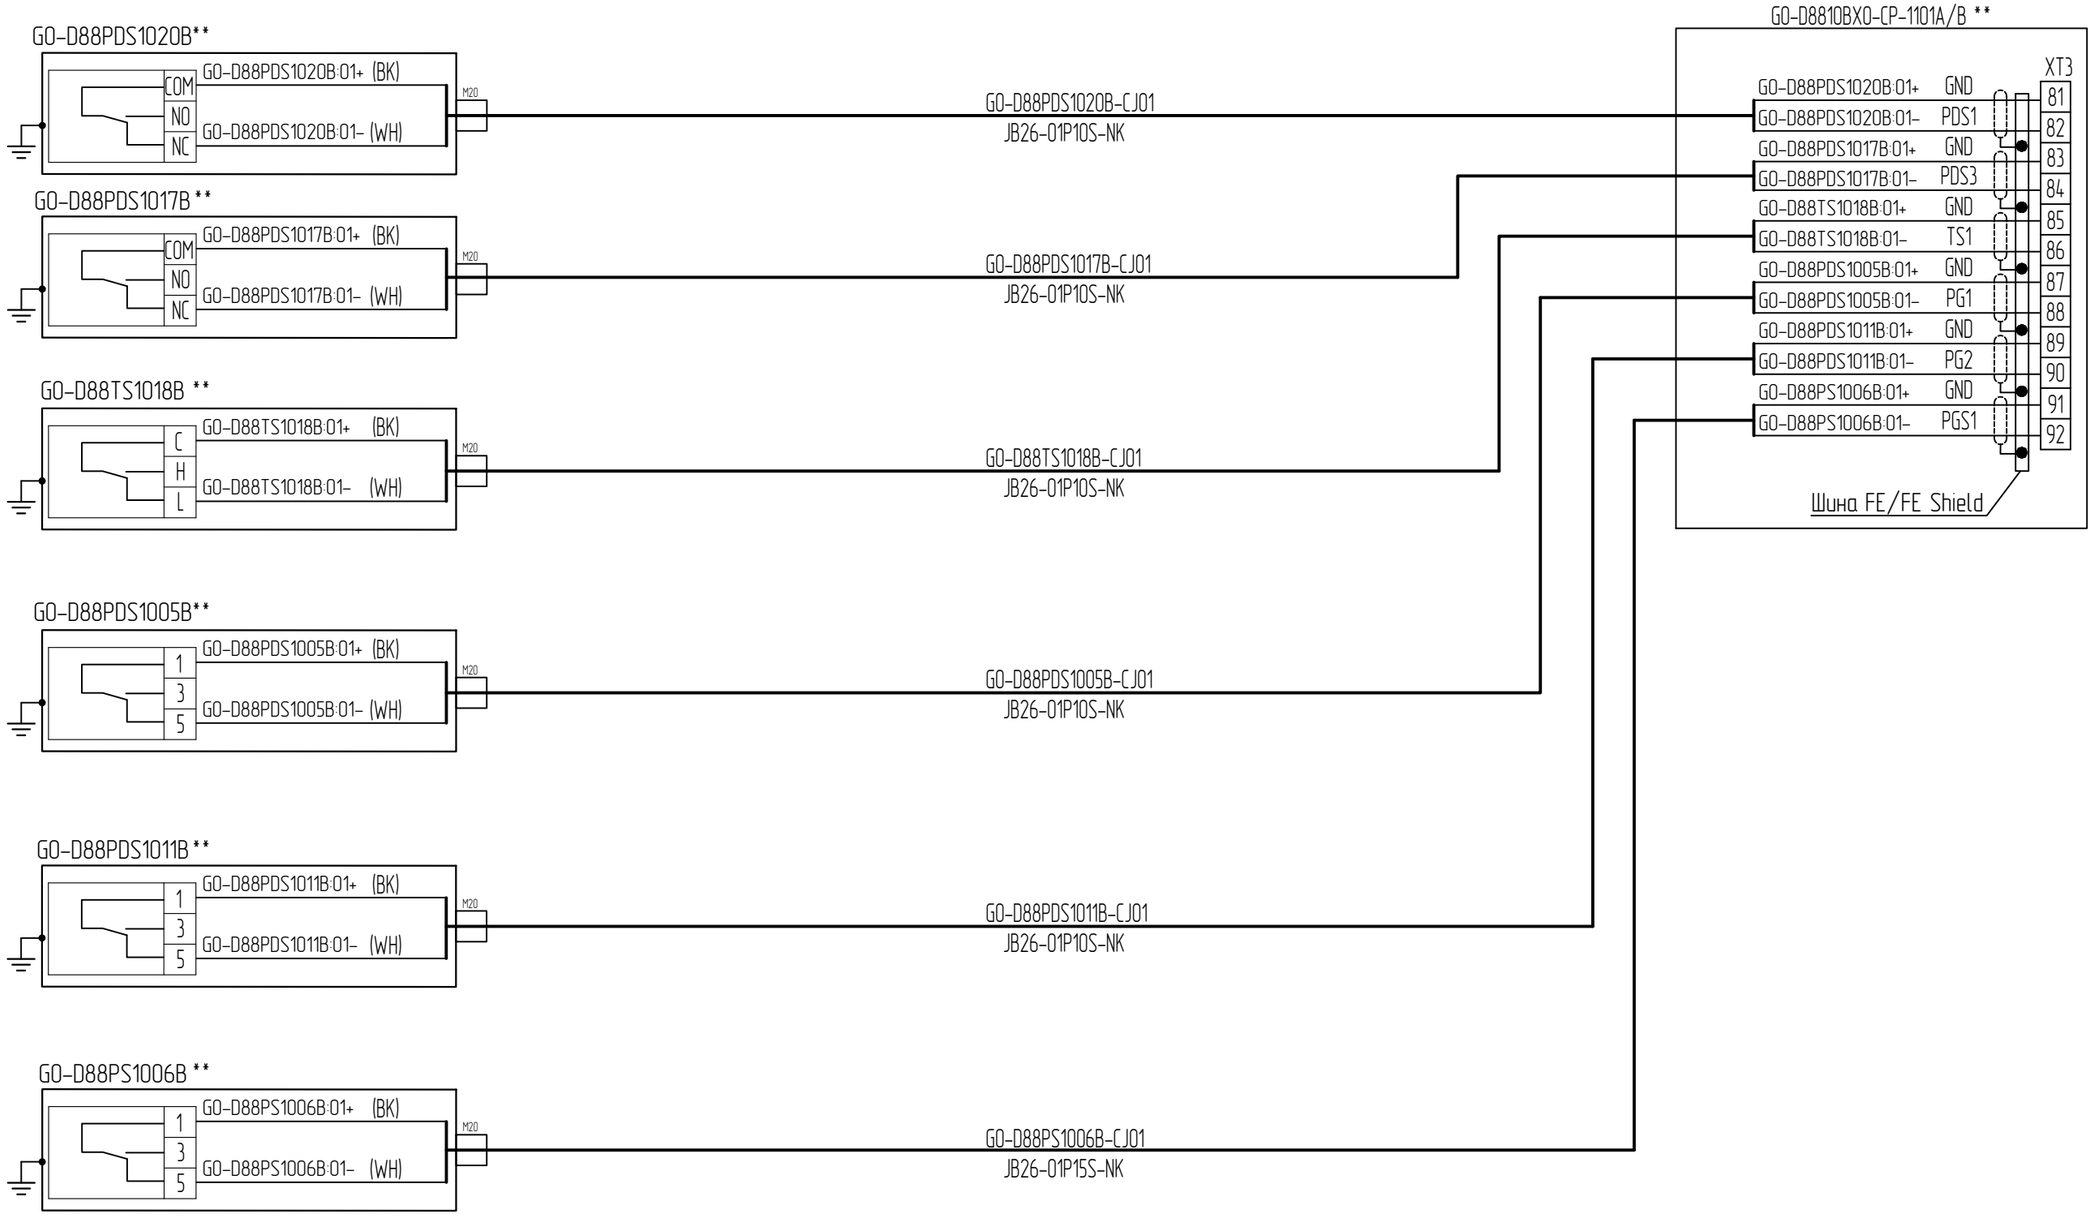

Изменение 03.1 выполнено ООО "ГЛ ИНЖИНИРИНГ" Revision 03.1 issued by GL Engineering TQS-GPP-RHI-GSP-IN-05190_R00

Изм.	Кол.уч.	Лист	№док.	Подп.	Дата	GLE-(GO-D8810BX0)-IN-AOVK-001	Лист 16
03.1	–	Зам.	05190		25.06.26		

Взам. инв. №
Подп. и дата
Инв. № подл.

External Wiring Diagrams
Air Handling Unit GO-D8810BXO-AHU-1101A

Outdoor air temperature transmitter
GO-D88TT1030A**

Supply air temperature transmitter
GO-D88TT1007A**

Return HTF temperature transmitter
GO-D88TT1006A**

Temperature transmitter in temporary personnel room
GO-D88TT1021A**

Temperature transmitter in pump room
GO-D88TT1022A**

GO-D88TT1030A:01+ (BK)
GO-D88TT1030A:01- (WH)
1(+)
2(-)
M20

GO-D88TT1007A:01+ (BK)
GO-D88TT1007A:01- (WH)

GO-D88TT1006A:01+ (BK)
GO-D88TT1006A:01- (WH)

GO-D88TT1021A:01+ (BK)
GO-D88TT1021A:01- (WH)

GO-D88TT1022A:01+ (BK)
GO-D88TT1022A:01- (WH)

GO-D88TT1030A-CJ01
JB26-01P10S-NK

GO-D88TT1007A-CJ01
JB26-01P10S-NK

GO-D88TT1006A-CJ01
JB26-01P10S-NK

GO-D88TT1021A-CJ01
JB26-01P10S-NK

GO-D88TT1022A-CJ01
JB26-01P10S-NK

GO-D8810BXO-CP-1101A/B, Section A

X3

GO-D88TT1030A :01+/X3:13*	13
GO-D88TT1030A :01-/X3:14*	14
GO-D88TT1007A :01+/X3:15*	15
GO-D88TT1007A :01-/X3:16*	16
GO-D88TT1007A :01+/X3:17*	17
GO-D88TT1007A :01-/X3:18*	18
GO-D88TT1021A :01+/X3:19*	19
GO-D88TT1021A :01-/X3:20*	20
GO-D88TT1022A :01+/X3:*	*
GO-D88TT1022A :01-/X3:*	*

FE busbar

*

ООО «РусХимАльянс»
«В производство работ»
Начальник управления,
Управление проектирования ГПЗ и ОЗХ
/ Т.И. Ергалиев /

Взам. инв. №
Подп. и дата
Инв. № подл.

03

Изменение 03.1 выполнено ООО "ГЛ ИНЖИНИРИНГ" Revision 03.1 issued by GL Engineering TQS-GPP-RHI-GSP-IN-05190_R00

* – to be confirmed based on Vendor documents for equipment
** – Package supply with ventilation equipment

03.1-1

Изм.	Кол.уч.	Лист	№док.	Подп.	Дата
03.1	1	–	05190		25.06.26


GLE-(GO-D8810BXO)-IN-AOVK-001

Лист
~~18~~ 17

Схемы внешних соединений
Приточная установка G0-D8810BX0-AHU-1101B
External Wiring Diagrams
Air Handling Unit G0-D8810BX0-AHU-1101B

Привод воздушной заслонки на входе
Inlet damper actuator
G0-D88MV1021B1**

Питание: =24В
Концевые выключатели: коммутация цепей =24В
Power: 24VDC
Limit switches: 24VDC circuit switching

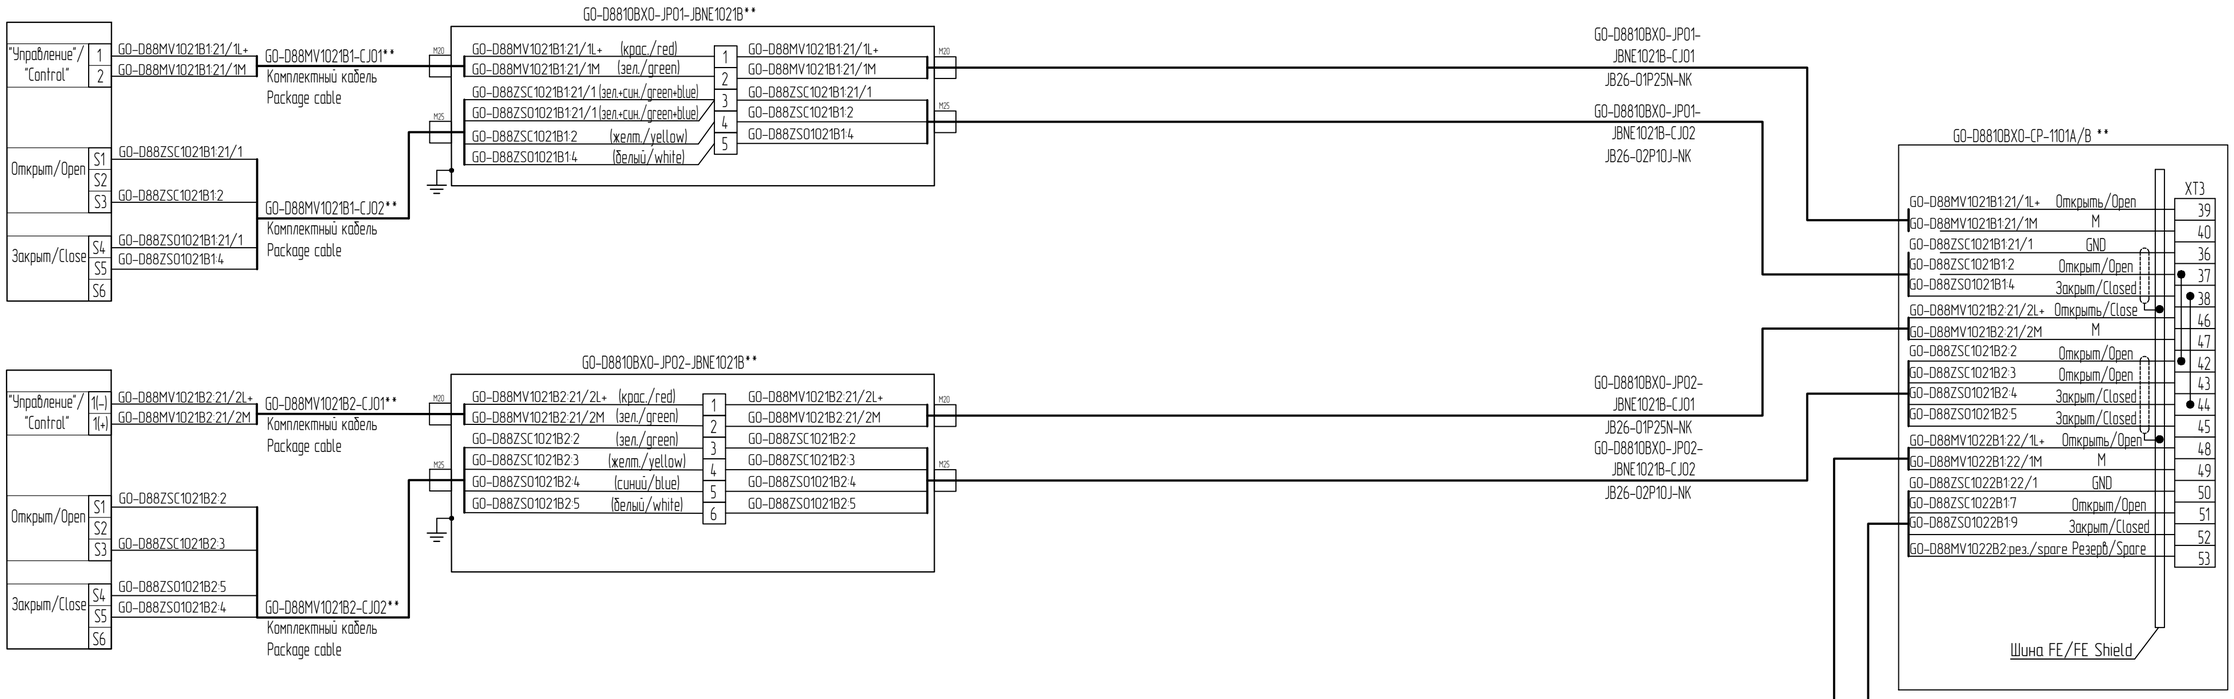


Привод воздушной заслонки на входе
Inlet damper actuator
G0-D88MV1021B2**

Питание: =24В
Концевые выключатели: коммутация цепей =24В
Power: 24VDC
Limit switches: 24VDC circuit switching


Привод воздушной заслонки на выходе
Outlet damper actuator
G0-D88MV1022B1**

Питание: =24В
Концевые выключатели: коммутация цепей =24В
Power: 24VDC
Limit switches: 24VDC circuit switching

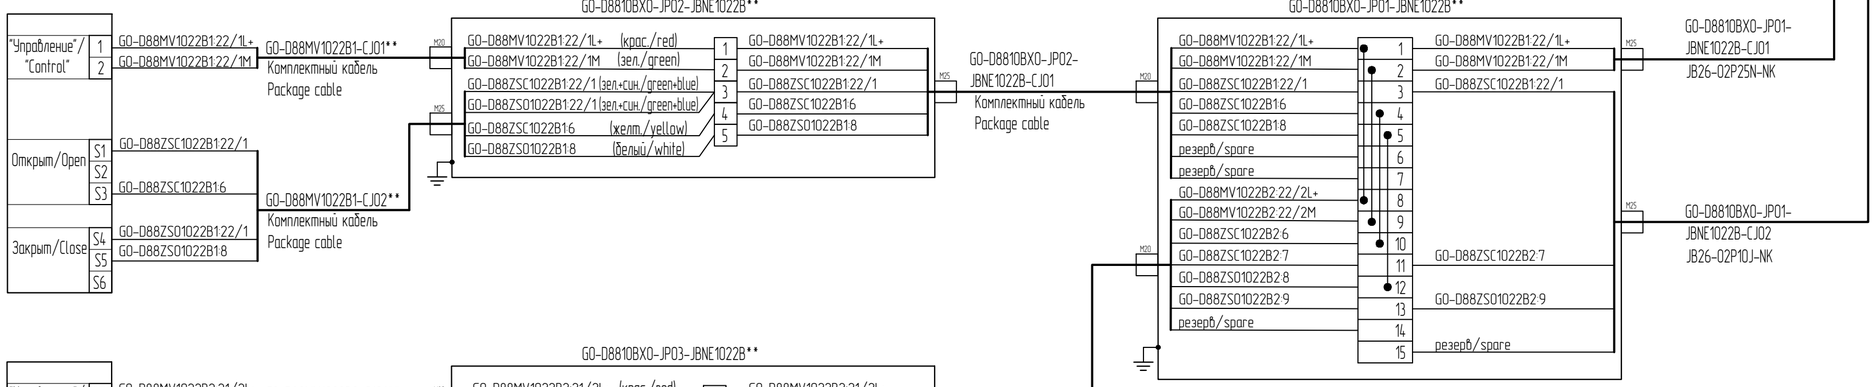

Привод воздушной заслонки на выходе
Outlet damper actuator
G0-D88MV1022B2**

Питание: =24В
Концевые выключатели: коммутация цепей =24В
Power: 24VDC
Limit switches: 24VDC circuit switching

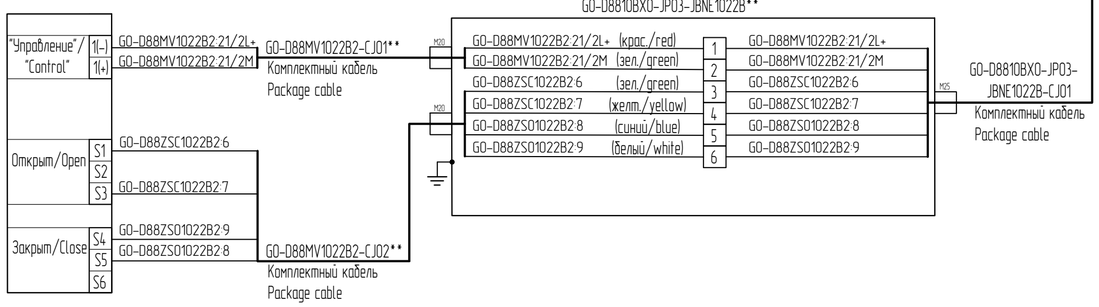

Взам. инв. №
Подп. и дата
Инв. № подл.

Изменение 03.1 выполнено ООО "ГЛ ИНЖИНИРИНГ" Revision 03.1 issued by GL Engineering TQS-GPP-RHI-GSP-IN-05190_R00

Изм.	Кол.уч.	Лист	№док.	Подп.	Дата	GLE-(G0-D8810BX0)-IN-AOVK-001	Лист 17
03.1	–	Зам.	05190		25.06.26		

GLE-(G0-D8810BX0)-IN-AOVK-001_03_AL.dwg

Формат А2

Схемы внешних соединений
Приточная установка GO-D8810BXO-AHU-1101A

Реле температуры
Защита I ступени нагрева электронагревателя
GO-D88TS1019**

Реле перепада давления электронагревателя
GO-D88PDS1020**

GO-D88TS1019 **

1 GO-D88TS1019:01+ (BK)
2 GO-D88TS1019:01– (WH)
M20

GO-D88PDS1020**

1 GO-D88PDS1020:01+ (BK)
2 GO-D88PDS1020:01– (WH)
M20

GO-D88TS1019-CJ01
JB26-01P10S-NK

GO-D88PDS1020-CJ01
JB26-01P10S-NK

GO-D8810BXO-CP-1101A/B, секция A

X5*

GO-D88TS1019 :01+/X3:3* — 3
GO-D88TS1019 :01–/X3:4* — 4
GO-D88PDS1020 :02+/X3:5* — 5
GO-D88PDS1020 :02–/X3:6* — 6

Шина/Shield FE

*

Изменение 03.1 выполнено ООО "ГЛ ИНЖИНИРИНГ" Revision 03.1 issued by GL Engineering TQS-GPP-RHI-GSP-IN-05190_R00

*– Будет уточнено после получения РКД на оборудование
**– Комплектная поставка с вентиляционным оборудованием

ООО «РусХимАльянс»
«В производство работ»
Начальник управления,
Управление проектирования ГПЗ и ОЗХ
/ Т.И. Ергалиев /

Изм.	Кол.уч.	Лист	№док.	Подп.	Дата	GLE-(GO-D8810BXO)-IN-AOVK-001	Лист
03.1	1	–	05190		25.06.26		~~19~~ 18

Взам. инв. №
Подп. и дата
Инв. № подл.

03

03.1-1

GLE-(GO-D8810BXO)-IN-AOVK-001_R03_ru.dwg

Формат А3

Схемы внешних соединений
Тепловой узел GO-D8810BXO-NR-1101B
External Wiring Diagrams
Mixing Unit GO-D8810BXO-NR-1101B

Трехходовой регулирующий клапан
Three-way control valve
DC 24 В, 0...10 В
GO-D88TV1003B **

"Управление клапаном, обратная связь"
"Valve control, feedback"

+24V	1	GO-D88TV1003B:1	(BK)
GND	2	GO-D88TV1003B:2	(WH)
Out 0-10V	3	GO-D88TV1003B:3	(RD)

M20

GO-D88TV1003B-CJ01
JB26-02P25N-NK

GO-D8810BXO-CP-1101A/B **

XT3

GO-D88TV1003B:1	24V	135
GO-D88TV1003B:2	GND	136
GO-D88TV1003B:3	Out 0-10V	137

Шина FE/FE Shield

Изменение 03.1 выполнено ООО "ГЛ ИНЖИНИРИНГ" Revision 03.1 issued by GL Engineering TQS-GPP-RHI-GSP-IN-05190_R00

Изм.	Кол.уч.	Лист	№док.	Подп.	Дата	GLE-(GO-D8810BXO)-IN-AOVK-001	Лист 18
03.1	–	Зам.	05190		25.06.26		

Взам. инв. №
Подп. и дата
Инв. № подл.

External Wiring Diagrams
Air Handling Unit GO-D8810BXO-AHU-1101A

Temperature switch
Electric heater heat I protection
GO-D88TS1019**

Electric heater DP switch
GO-D88PDS1020**

GO-D88TS1019 **

1 GO-D88TS1019:01+ (BK)
2 GO-D88TS1019:01– (WH)
M20

GO-D88PDS1020**

1 GO-D88PDS1020:01+ (BK)
2 GO-D88PDS1020:01– (WH)
M20

GO-D88TS1019-CJ01
JB26-01P10S-NK

GO-D88PDS1020-CJ01
JB26-01P10S-NK

GO-D8810BXO-CP-1101A/B Section A

X5*

GO-D88TS1019 :01+/X3:3*	3
GO-D88TS1019 :01–/X3:4*	4
GO-D88PDS1020 :02+/X3:5*	5
GO-D88PDS1020 :02–/X3:6*	6

FE busbar

*

Взам. инв. №
Подп. и дата
Инв. № подл.

03

Изменение 03.1 выполнено ООО "ГЛ ИНЖИНИРИНГ" Revision 03.1 issued by GL Engineering TQS-GPP-RHI-GSP-IN-05190_R00

ООО «РусХимАльянс»
«В производство работ»
Начальник управления,
Управление проектирования ГПЗ и ОЗХ
/ Т.И. Ергалиев /

* – to be confirmed based on Vendor documents for equipment
** – Package supply with ventilation equipment

03.1-1

Изм.	Кол.уч.	Лист	№док.	Подп.	Дата
03.1	1	–	05190		25.06.26

GLE-(GO-D8810BXO)-IN-AOVK-001

Лист 28 19

GLE-GO-D8810BXO-IN-AOVK-001_03.1.dwg

Формат А1

Схемы внешних соединений
Приточная установка GO-D8810BX0-AHU-1101B
External Wiring Diagrams
Air Handling Unit GO-D8810BX0-AHU-1101B


Датчик температуры наружного воздуха
Outdoor air temperature transmitter
GO-D88TT1022B3**

Датчик температуры приточного воздуха
Supply air temperature transmitter
GO-D88TT1015B **

Датчик температуры обратного теплоносителя
Return HTF temperature transmitter
GO-D88TT1014B **

Датчик температуры в помещении венткамеры
Temperature transmitter in HVAC room
GO-D88TT1019B**

Датчик перепада давления на основном вентиляторе
Pressure transmitter at main fan
GO-D88PDT1016B**

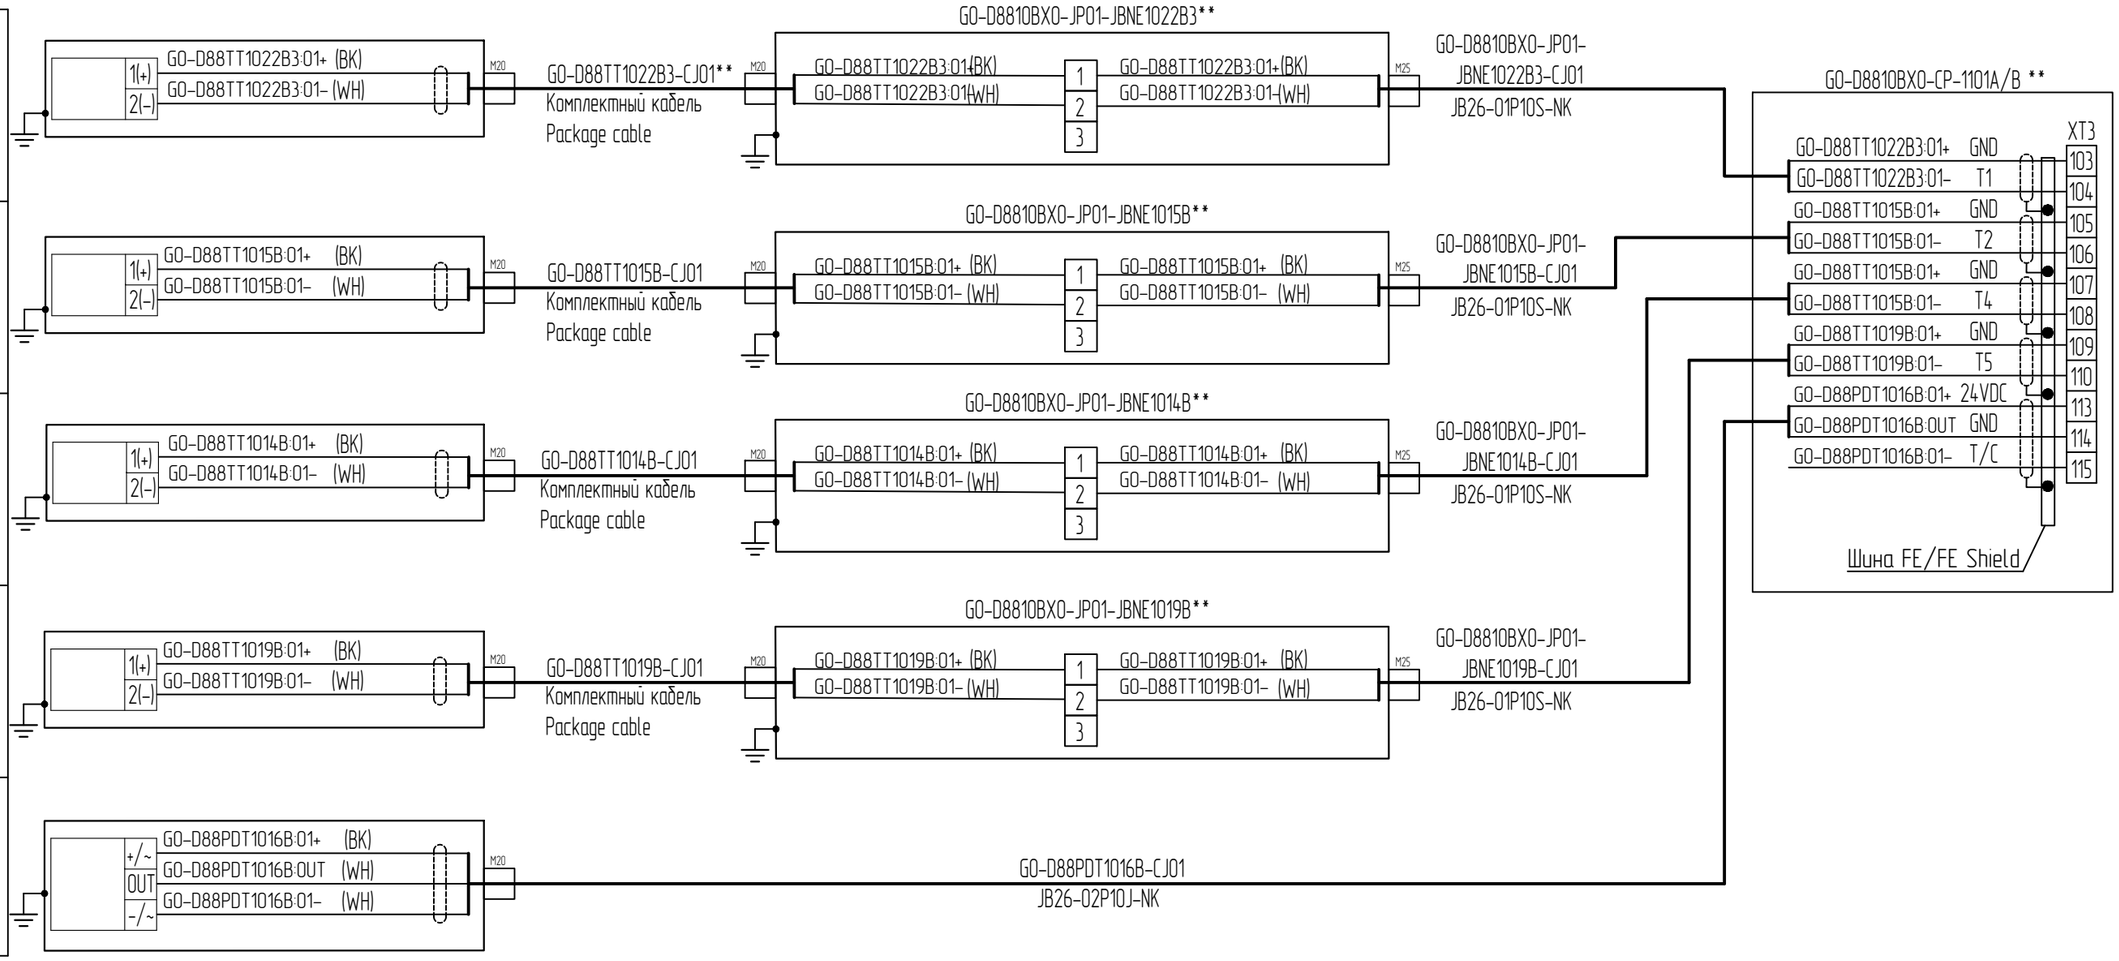

Изменение 03.1 выполнено ООО "ГЛ ИНЖИНИРИНГ" Revision 03.1 issued by GL Engineering TQS-GPP-RHI-GSP-IN-05190_R00

Изм.	Кол.уч.	Лист	№док.	Подп.	Дата	GLE-(GO-D8810BX0)-IN-AOVK-001	Лист 19
03.1	–	Зам.	05190		25.06.26		

Взам. инв. №
Подп. и дата
Инв. № подл.

Схемы внешних соединений
Приточная установка GO-D8810BX0-AHU-1101A

Частотный преобразователь GO-D8810BX0-AHUF-1101A-TA1**
Сигналы состояния и управления:
AI/AO – 4...20мА; DI/DO – "сухой" контакт 24VDC
Управление и ОС: 4...20мА

"Пуск/Стоп"
"Start/Stop"
DI 24VDC — X1 — GO-D88SS1101A-TA1:01+(BK) Pr01
Com — GO-D88SS1101A-TA1:01-(WH) Pr01

"Авария"
"Alarm"
TB — GO-D88SA1101A-TA1:02+(BK) Pr02
TA
TC — GO-D88SA1101A-TA1:02-(WH) Pr02

"Задание положения"
"Position setting"
4-20 мА+ — AI1 — GO-D88SC1101A-TA1:03+(BK) Pr03
GND — GO-D88SC1101A-TA1:03-(WH) Pr03

"Контроль положения"
"Position control"
4-20 мА+ — AO — GO-D88ZT1101A-TA1:04+(BK) Pr04
GND — GO-D88ZT1101A-TA1:04-(WH) Pr04

M25 — GO-D8810BX0-AHUF-1101A-TA1-CJ01 — JB26-02P10J-NK
M20 — GO-D8810BX0-AHUF-1101A-TA1-CJ02 — JB26-01P10S-NK
M20 — GO-D8810BX0-AHUF-1101A-TA1-CJ03 — JB26-01P10S-NK

GO-D8810BX0-CP-1101A/B, секция A
X3
34 — GO-D88SS1101A-TA1:01+ X1
35 — GO-D88SS1101A-TA1:01- Com
* — GO-D88SA1101A-TA1:02+ TB
* — GO-D88SA1101A-TA1:02- TC
* — GO-D88SC1101A-TA1:03+ AI1
* — GO-D88SC1101A-TA1:03- GND
* — GO-D88ZT1101A-TA1:04+ AO
* — GO-D88ZT1101A-TA1:04- GND
Шина/Shield FE

*

ООО «РусХимАльянс»
«В производство работ»
Начальник управления,
Управление проектирования ГПЗ и ОЗХ
/ Т.И. Ергалиев /

Изменение 03.1 выполнено ООО "ГЛ ИНЖИНИРИНГ" Revision 03.1 issued by GL Engineering TQS-GPP-RHI-GSP-IN-05190_R00


*– Будет уточнено после получения РКД на оборудование
**– Комплектная поставка с вентиляционным оборудованием

Изм.	Кол.уч.	Лист	№док.	Подп.	Дата	GLE-(GO-D8810BX0)-IN-A0VK-001	Лист
03.1	1	–	05190		25.06.26		~~21~~ 20

Взам. инв. №
Подп. и дата
Инв. № подл.
03
03.1-1

Формат А3

Схемы внешних соединений
Приточная установка GO-D8810BX0-AHU-1101B
External Wiring Diagrams
Air Handling Unit GO-D8810BX0-AHU-1101B

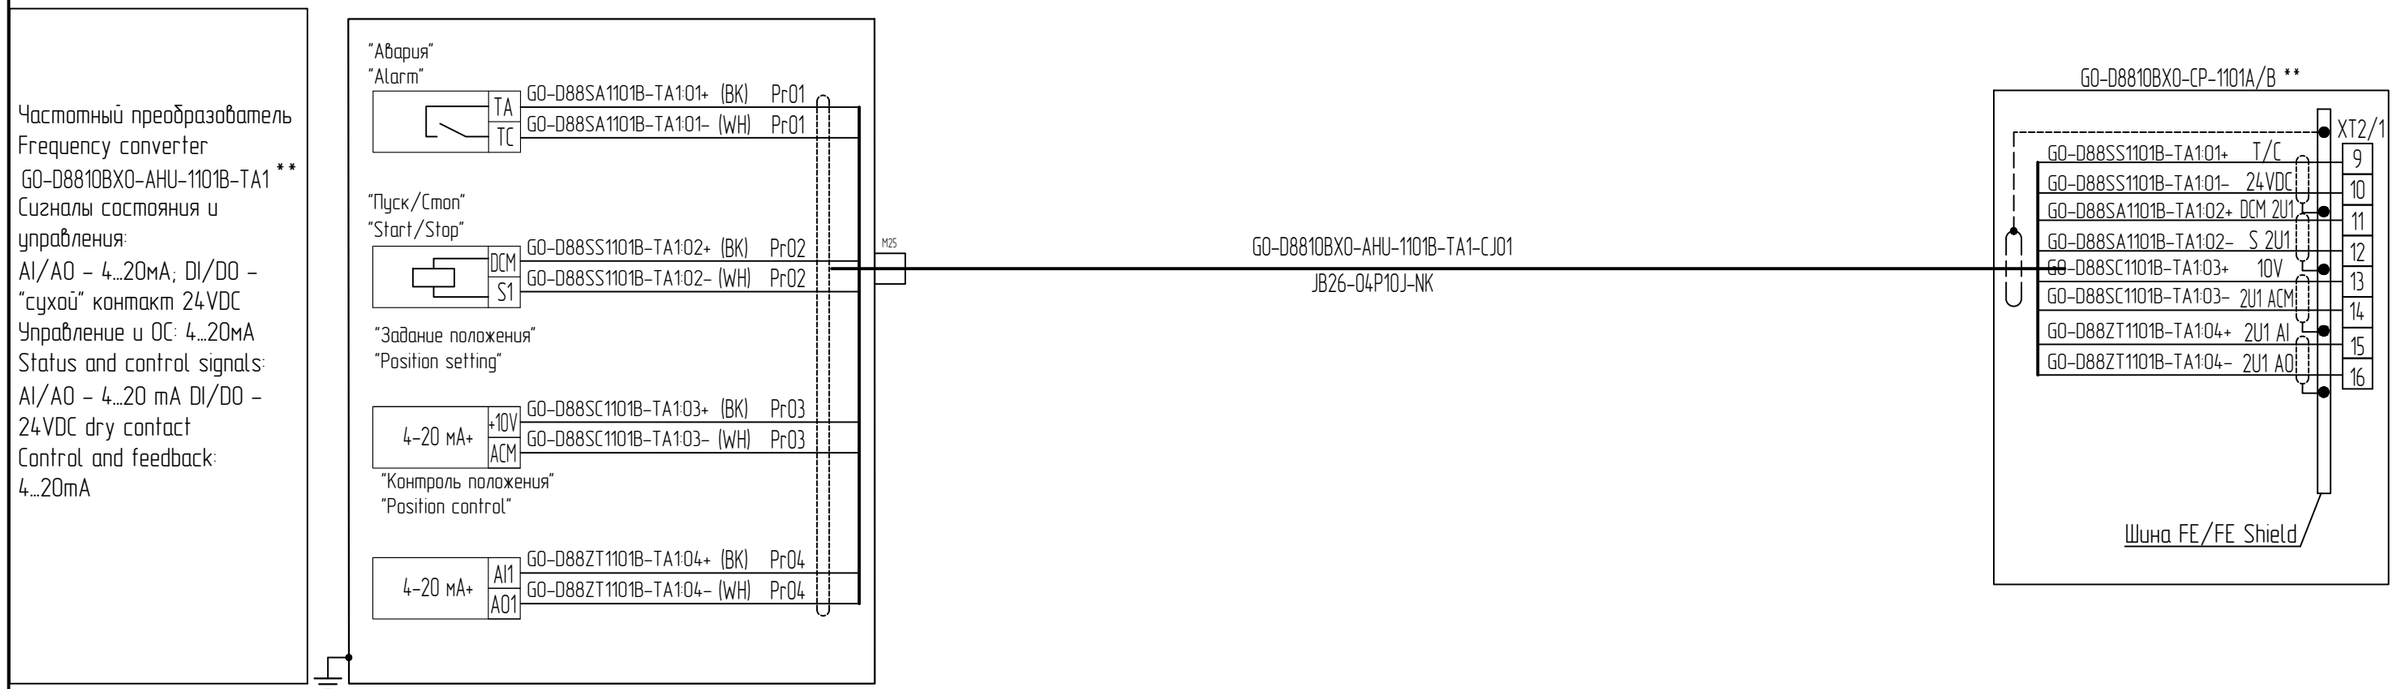

Изменение 03.1 выполнено ООО "ГЛ ИНЖИНИРИНГ" Revision 03.1 issued by GL Engineering TQS-GPP-RHI-GSP-IN-05190_R00

Изм.	Кол.уч.	Лист	№док.	Подп.	Дата	GLE-(GO-D8810BX0)-IN-AOVK-001	Лист 20
03.1	–	Зам.	05190		25.06.26		

Взам. инв. №
Подп. и дата
Инв. № подл.

External Wiring Diagrams
Air Handling Unit GO-D8810BX0-AHU-1101A

Frequency converter
GO-D8810BX0-AHUF-1101A-TA1**
Status and control signals:
AI/AO – 4...20 mA DI/DO – 24VDC dry contact
Control and feedback:
4...20mA

Start/Stop

DI 24VDC | X1 | GO-D88SS1101A-TA1:01+ (BK) Pr01
Com | GO-D88SS1101A-TA1:01- (WH) Pr01

Alarm

TB | GO-D88SA1101A-TA1:02+ (BK) Pr02
TA
TC | GO-D88SA1101A-TA1:02- (WH) Pr02

Position setting

4-20 mA+ | AI1 | GO-D88SC1101A-TA1:03+ (BK) Pr03
GND | GO-D88SC1101A-TA1:03- (WH) Pr03

Position control

4-20 mA+ | AO | GO-D88ZT1101A-TA1:04+ (BK) Pr04
GND | GO-D88ZT1101A-TA1:04- (WH) Pr04

M25 — GO-D8810BX0-AHUF-1101A-TA1-CJ01 — JB26-02P10J-NK

M20 — GO-D8810BX0-AHUF-1101A-TA1-CJ02 — JB26-01P10S-NK

M20 — GO-D8810BX0-AHUF-1101A-TA1-CJ03 — JB26-01P10S-NK

GO-D8810BX0-CP-1101A/B, Section A

	X1	X3
GO-D88SS1101A-TA1:01+		34
GO-D88SS1101A-TA1:01-	Com	35
GO-D88SA1101A-TA1:02+	TB	*
GO-D88SA1101A-TA1:02-	TC	*
GO-D88SC1101A-TA1:03+	AI1	*
GO-D88SC1101A-TA1:03-	GND	*
GO-D88ZT1101A-TA1:04+	AO	*
GO-D88ZT1101A-TA1:04-	GND	*

FE busbar

*

ООО «РусХимАльянс»
«В производство работ»
Начальник управления,
Управление проектирования ГПЗ и ОЗХ
/ Т.И. Ергалиев /

Изменение 03.1 выполнено ООО "ГЛ ИНЖИНИРИНГ" Revision 03.1 issued by GL Engineering TQS-GPP-RHI-GSP-IN-05190_R00

* – to be confirmed based on Vendor documents for equipment
** – Package supply with ventilation equipment

03

03.1-1

Изм.	Кол.уч.	Лист	№док.	Подп.	Дата
03.1	1	–	05190		25.06.26

GLE-(GO-D8810BX0)-IN-AOVK-001

Лист 22 21

Взам. инв. №
Подп. и дата
Инв. № подл.

GLE-GO-D8810BX0-IN-AOVK-001.03_R.dwg

Формат А3

Схемы внешних соединений
Приточная установка GO-D8810BX0-AHU-1101A/B
External Wiring Diagrams
Air Handling Unit GO-D8810BX0-AHU-1101A/B

Управляющий сигнал "Загазованность" GAS DETECTION control signal GO-D8810BX0-AHU-1101A
Управляющий сигнал ОВКВ "Пуск" HVAC START control signalGO-D8810BX0-AHU-1101A
Управляющий сигнал ОВКВ "Останов" HVAC STOP control signal GO-D8810BX0-AHU-1101A
Управляющий сигнал "Кнопка отключения вентиляции у выхода" Control signal Ventilation Trip Button at Exit GO-D8810BX0-AHU-1101A
Управляющий сигнал "Пожар" FIRE Control signal GO-D8810BX0-AHU-1101A
Управляющий сигнал "Загазованность" GAS DETECTION control signa GO-D8810BX0-AHU-1101A
Управляющий сигнал ОВКВ "Пуск" HVAC START control signal GO-D8810BX0-AHU-1101A
Управляющий сигнал ОВКВ "Останов" HVAC STOP control signalGO-D8810BX0-AHU-1101A
Управляющий сигнал "Кнопка отключения вентиляции у выхода" Control signal Ventilation Trip Button at Exit GO-D8810BX0-AHU-1101A
Управляющий сигнал "Пожар" FIRE Control signal GO-D8810BX0-AHU-1101A

GO-D8810BX0-JP-CC-1011 **

X3

101	GO-D8810BX0-CP-1101A/B:01+ (BK)
102	GO-D8810BX0-CP-1101A/B:01- (WH)
171	GO-D8810BX0-CP-1101A/B:02+ (BK)
172	GO-D8810BX0-CP-1101A/B:02- (WH)
173	GO-D8810BX0-CP-1101A/B:03+ (BK)
174	GO-D8810BX0-CP-1101A/B:03- (WH)
149	GO-D8810BX0-CP-1101A/B:04+ (BK)
151	GO-D8810BX0-CP-1101A/B:04- (WH)
119	GO-D8810BX0-CP-1101A/B:05+ (BK)
121	GO-D8810BX0-CP-1101A/B:05- (WH)
104	GO-D8810BX0-CP-1101A/B:06+ (BK)
105	GO-D8810BX0-CP-1101A/B:06- (WH)
175	GO-D8810BX0-CP-1101A/B:07+ (BK)
176	GO-D8810BX0-CP-1101A/B:07- (WH)
177	GO-D8810BX0-CP-1101A/B:08+ (BK)
178	GO-D8810BX0-CP-1101A/B:08- (WH)
152	GO-D8810BX0-CP-1101A/B:09+ (BK)
154	GO-D8810BX0-CP-1101A/B:09- (WH)
122	GO-D8810BX0-CP-1101A/B:10+ (BK)
124	GO-D8810BX0-CP-1101A/B:10- (WH)

Шина/Shield FE

GO-D8810BX0-JP-CC-1011/GO-D8810BX0-CP-1101A/B-CJ02
JB26-04P10J-NK

GO-D8810BX0-JP-CC-1011/GO-D8810BX0-CP-1101A/B-CJ03
JB24-01P10S-NM

GO-D8810BX0-JP-CC-1011/GO-D8810BX0-CP-1101A/B-CJ04
JB26-04P10J-NK

GO-D8810BX0-JP-CC-1011/GO-D8810BX0-CP-1101A/B-CJ05
JB24-01P10S-NM

GO-D8810BX0-CP-1101A/B **

XT3

GO-D8810BX0-CP-1101A/B:01+	13
GO-D8810BX0-CP-1101A/B:01-	14
GO-D8810BX0-CP-1101A/B:02+	15
GO-D8810BX0-CP-1101A/B:02-	16
GO-D8810BX0-CP-1101A/B:03+	17
GO-D8810BX0-CP-1101A/B:03-	18
GO-D8810BX0-CP-1101A/B:04+	19
GO-D8810BX0-CP-1101A/B:04-	20
GO-D8810BX0-CP-1101A/B:05+	21
GO-D8810BX0-CP-1101A/B:05-	22
GO-D8810BX0-CP-1101A/B:06+	93
GO-D8810BX0-CP-1101A/B:06-	94
GO-D8810BX0-CP-1101A/B:07+	94
GO-D8810BX0-CP-1101A/B:07-	96
GO-D8810BX0-CP-1101A/B:08+	97
GO-D8810BX0-CP-1101A/B:08-	98
GO-D8810BX0-CP-1101A/B:09+	99
GO-D8810BX0-CP-1101A/B:09-	100
GO-D8810BX0-CP-1101A/B:10+	101
GO-D8810BX0-CP-1101A/B:10-	102

Шина FE/FE Shield

Взам. инв. №
Подп. и дата
Инв. № подл.

Изменение 03.1 выполнено ООО "ГЛ ИНЖИНИРИНГ" Revision 03.1 issued by GL Engineering TQS-GPP-RHI-GSP-IN-05190_R00

Изм.	Кол.уч.	Лист	№док.	Подп.	Дата
03.1	–	Зам.	05190		25.06.26

GLE-(GO-D8810BX0)-IN-AOVK-001

Лист 21

Схемы внешних соединений
Приточная установка GO-D8810BXO-AHU-1101A/B

"Пожар"
Н.З. С.К
Коммутация цепей =24В

Отключено по сигналу "ПОЖАР"
GO-D8810BXO-AHU-1101A

Отключено по сигналу "ПОЖАР"
GO-D8810BXO-AHU-1101B

"ЗАГАЗОВАННОСТЬ"
GO-D8810BXO-AHU-1101A

"ЗАГАЗОВАННОСТЬ"
GO-D8810BXO-AHU-1101B

Отключение от кнопок у эвакуационных выходов
Н.З. С.К
Коммутация цепей =24В

Команда на включение
GO-D8810BXO-AHU-1101A

Команда на отключение
GO-D8810BXO-AHU-1101A

Команда на включение
GO-D8810BXO-AHU-1101B

Команда на отключение
GO-D8810BXO-AHU-1101B

GO-D8810BXO-JP-CC-1011

XTX*

1	GO-D8810BXO-CP-1101A/B:01+ (BK)	
2	GO-D8810BXO-CP-1101A/B:01- (WH)	GO-D8810BXO-CP-1101A/GO-D8810BXO-CP-1101B-CJ01 JB26-01P10S-NK
3	GO-D8810BXO-CP-1101A/B:02+ (BK)	
4	GO-D8810BXO-CP-1101A/B:02- (WH)	GO-D8810BXO-CP-1101A/GO-D8810BXO-CP-1101B-CJ02 JB26-01P10S-NK
5	GO-D8810BXO-CP-1101A/B:03+ (BK)	
6	GO-D8810BXO-CP-1101A/B:03- (WH)	GO-D8810BXO-CP-1101A/GO-D8810BXO-CP-1101B-CJ03 JB26-01P10S-NK
7	GO-D8810BXO-CP-1101A/B:04+ (BK)	
8	GO-D8810BXO-CP-1101A/B:04- (WH)	GO-D8810BXO-CP-1101A/GO-D8810BXO-CP-1101B-CJ04 JB26-01P10S-NK
9	GO-D8810BXO-CP-1101A/B:05+ (BK)	
10	GO-D8810BXO-CP-1101A/B:05- (WH)	GO-D8810BXO-CP-1101A/GO-D8810BXO-CP-1101B-CJ05 JB26-01P10S-NK
11	GO-D8810BXO-CP-1101A/B:06+ (BK)	
12	GO-D8810BXO-CP-1101A/B:06- (WH)	GO-D8810BXO-CP-1101A/GO-D8810BXO-CP-1101B-CJ06 JB26-01P10S-NK

XTX*

1	GO-D8810BXO-CP-1101A/B:07+ (BK)	
2	GO-D8810BXO-CP-1101A/B:07- (WH)	GO-D8810BXO-CP-1101A/GO-D8810BXO-CP-1101B-CJ07 JB26-02P10J-NK
3	GO-D8810BXO-CP-1101A/B:08+ (BK)	
4	GO-D8810BXO-CP-1101A/B:08- (WH)	

XTX*

1	GO-D8810BXO-CP-1101A/B:09+ (BK)	
2	GO-D8810BXO-CP-1101A/B:09- (WH)	
3	GO-D8810BXO-CP-1101A/B:10+ (BK)	GO-D8810BXO-CP-1101A/GO-D8810BXO-CP-1101B-CJ08 JB26-02P10J-NK
4	GO-D8810BXO-CP-1101A/B:10- (WH)	

Шина/Shield FE

03

GO-D8810BXO-CP-1101A/B, секция A

GO-D8810BXO-CP-1101A/B:01+	X3	23
GO-D8810BXO-CP-1101A/B:01-		24
GO-D8810BXO-CP-1101A/B:02+	X4	17
GO-D8810BXO-CP-1101A/B:02-		18
GO-D8810BXO-CP-1101A/B:02+		26
GO-D8810BXO-CP-1101A/B:02-		27
GO-D8810BXO-CP-1101A/B:03+		1
GO-D8810BXO-CP-1101A/B:03-		2
GO-D8810BXO-CP-1101A/B:03+		7
GO-D8810BXO-CP-1101A/B:03-		8
GO-D8810BXO-CP-1101A/B:04+	X3	21
GO-D8810BXO-CP-1101A/B:04-		22
GO-D8810BXO-CP-1101A/B:05+	X4	3
GO-D8810BXO-CP-1101A/B:05-		4
GO-D8810BXO-CP-1101A/B:06+		5
GO-D8810BXO-CP-1101A/B:06-		6
GO-D8810BXO-CP-1101A/B:07+		9
GO-D8810BXO-CP-1101A/B:07-		10
GO-D8810BXO-CP-1101A/B:08+		11
GO-D8810BXO-CP-1101A/B:08-		12

Шина/Shield FE

ООО «РусХимАльянс»
«В производство работ»
Начальник управления
Управление проектирования ПЗ и ОЗХ
/ Т.И. Ергалиев /

Изменение 03.1 выполнено ООО "ГЛ ИНЖИНИРИНГ" Revision 03.1 issued by GL Engineering TQS-GPP-RHI-GSP-IN-05190_R00

*- Будет уточнено после получения РКД на оборудование
**- Комплектная поставка с вентиляционным оборудованием


03.1-1

Изм.	Кол.уч.	Лист	№док.	Подп.	Дата
03.1	1	–	05190		25.06.26

GLE-(GO-D8810BXO)-IN-AOVK-001


Лист 23 ~~22~~

Взам. инв. №
Подп. и дата
Инв. № подл.

GLE-(GO-D8810BXO)-IN-AOVK-001_03.1.dwg

Формат А3

Схемы внешних соединений
Приточная установка GO-D8810BXO-AHU-1101A/B
External Wiring Diagrams
Air Handling Unit GO-D8810BXO-AHU-1101A/B

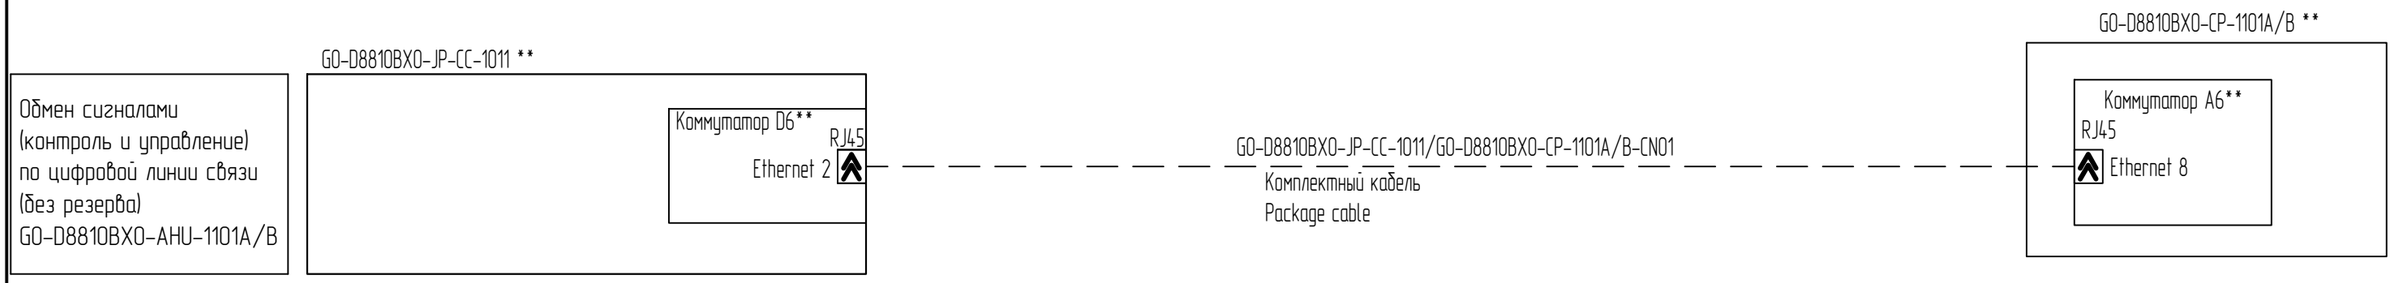

Изменение 03.1 выполнено ООО "ГЛ ИНЖИНИРИНГ" Revision 03.1 issued by GL Engineering TQS-GPP-RHI-GSP-IN-05190_R00

03.1	–	Зам.	05190		25.06.26	GLE-(GO-D8810BXO)-IN-AOVK-001	Лист 22
Изм.	Кол.уч.	Лист	№док.	Подп.	Дата		

Взам. инв. №
Подп. и дата
Инв. № подл.

External Wiring Diagrams
Air Handling Unit G0-D8810BX0-AHU-1101A/B

G0-D8810BX0-JP-CC-1011

Fire
NC DC
24VDC circuit switching

Trip by FIRE signal
G0-D8810BX0-AHU-1101A

Trip by FIRE signal
G0-D8810BX0-AHU-1101B

GAS DETECTION
G0-D8810BX0-AHU-1101A

GAS DETECTION
G0-D8810BX0-AHU-1101B

Trip from buttons near evacuation exits
NC DC
24VDC circuit switching

Activation command
G0-D8810BX0-AHU-1101A

Trip command
G0-D8810BX0-AHU-1101A

Activation command
G0-D8810BX0-AHU-1101B

Trip command
G0-D8810BX0-AHU-1101B

XTX*
1 G0-D8810BX0-CP-1101A/B:01+ (BK)
2 G0-D8810BX0-CP-1101A/B:01- (WH)
3 G0-D8810BX0-CP-1101A/B:02+ (BK)
4 G0-D8810BX0-CP-1101A/B:02- (WH)
5 G0-D8810BX0-CP-1101A/B:03+ (BK)
6 G0-D8810BX0-CP-1101A/B:03- (WH)
7 G0-D8810BX0-CP-1101A/B:04+ (BK)
8 G0-D8810BX0-CP-1101A/B:04- (WH)
9 G0-D8810BX0-CP-1101A/B:05+ (BK)
10 G0-D8810BX0-CP-1101A/B:05- (WH)
11 G0-D8810BX0-CP-1101A/B:06+ (BK)
12 G0-D8810BX0-CP-1101A/B:06- (WH)

XTX*
1 G0-D8810BX0-CP-1101A/B:07+ (BK)
2 G0-D8810BX0-CP-1101A/B:07- (WH)
3 G0-D8810BX0-CP-1101A/B:08+ (BK)
4 G0-D8810BX0-CP-1101A/B:08- (WH)

XTX*
1 G0-D8810BX0-CP-1101A/B:09+ (BK)
2 G0-D8810BX0-CP-1101A/B:09- (WH)
3 G0-D8810BX0-CP-1101A/B:10+ (BK)
4 G0-D8810BX0-CP-1101A/B:10- (WH)

03

FE busbar

G0-D8810BX0-CP-1101A/G0-D8810BX0-CP-1101B-CJ01
JB26-01P10S-NK

G0-D8810BX0-CP-1101A/G0-D8810BX0-CP-1101B-CJ02
JB26-01P10S-NK

G0-D8810BX0-CP-1101A/G0-D8810BX0-CP-1101B-CJ03
JB26-01P10S-NK

G0-D8810BX0-CP-1101A/G0-D8810BX0-CP-1101B-CJ04
JB26-01P10S-NK

G0-D8810BX0-CP-1101A/G0-D8810BX0-CP-1101B-CJ05
JB26-01P10S-NK

G0-D8810BX0-CP-1101A/G0-D8810BX0-CP-1101B-CJ06
JB26-01P10S-NK

G0-D8810BX0-CP-1101A/G0-D8810BX0-CP-1101B-CJ07
JB26-02P10J-NK

G0-D8810BX0-CP-1101A/G0-D8810BX0-CP-1101B-CJ08
JB26-02P10J-NK

G0-D8810BX0-CP-1101A/B, Section A

X3
G0-D8810BX0-CP-1101A/B:01+ 23
G0-D8810BX0-CP-1101A/B:01- 24

X4
G0-D8810BX0-CP-1101A/B:02+ 17
G0-D8810BX0-CP-1101A/B:02- 18

G0-D8810BX0-CP-1101A/B:02+ 26
G0-D8810BX0-CP-1101A/B:02- 27

G0-D8810BX0-CP-1101A/B:03+ 1
G0-D8810BX0-CP-1101A/B:03- 2

G0-D8810BX0-CP-1101A/B:03+ 7
G0-D8810BX0-CP-1101A/B:03- 8

X3
G0-D8810BX0-CP-1101A/B:04+ 21
G0-D8810BX0-CP-1101A/B:04- 22

X4
G0-D8810BX0-CP-1101A/B:05+ 3
G0-D8810BX0-CP-1101A/B:05- 4
G0-D8810BX0-CP-1101A/B:06+ 5
G0-D8810BX0-CP-1101A/B:06- 6

G0-D8810BX0-CP-1101A/B:07+ 9
G0-D8810BX0-CP-1101A/B:07- 10
G0-D8810BX0-CP-1101A/B:08+ 11
G0-D8810BX0-CP-1101A/B:08- 12

FE busbar

ООО «РусХимАльянс»
«В производство работ»
Начальник управления
Управление проектирования ПЗ и ОЗХ
[illegible] Т.И. Ергалиев

Изменение 03.1 выполнено ООО "ГЛ ИНЖИНИРИНГ" Revision 03.1 issued by GL Engineering TQS-GPP-RHI-GSP-IN-05190_R00

Взам. инв. №
Подп. и дата
Инв. № подл.

* – to be confirmed based on Vendor documents for equipment
** – Package supply with ventilation equipment

*

Interface
Hardwired

03.1-1

Изм.	Кол.уч.	Лист	№док.	Подп.	Дата
03.1	1	–	05190		25.06.26

GLE-(G0-D8810BX0)-IN-AOVK-001

Лист
~~24~~ 23

Формат А3

Схемы внешних соединений
Приточная установка G0-D8810BX0-AHU-1102A
External Wiring Diagrams
Air Handling Unit G0-D8810BX0-AHU-1102A

Реле перепада давления на фильтре 1
DP switch at filter 1
G0-D88PDS1052A**

Реле перепада давления на вентиляторе 1
DP switch at fan 1
G0-D88PDS1049A**


Реле температуры – защита от замерзания по воздуху (основная установка)
Temperature Switch
Air Freeze Protection (main)
G0-D88TS1050A**

Реле перепада давления на насосе 1 – основной (контроль работы)
Differential pressure switch on pump 1 – main (operation monitoring)
G0-D88PDS1037A**

Реле перепада давления на насосе 2 – резервный (контроль работы)
Differential pressure switch on pump 2 – standby (operation monitoring)
G0-D88PDS1043A**

Реле сухого хода перед насосами
Dry run switch upstream of pumps
G0-D8810BX0-P-0001A/B
G0-D88PS1038A**

Реле перепада давления на фильтре 2
DP switch at filter 1

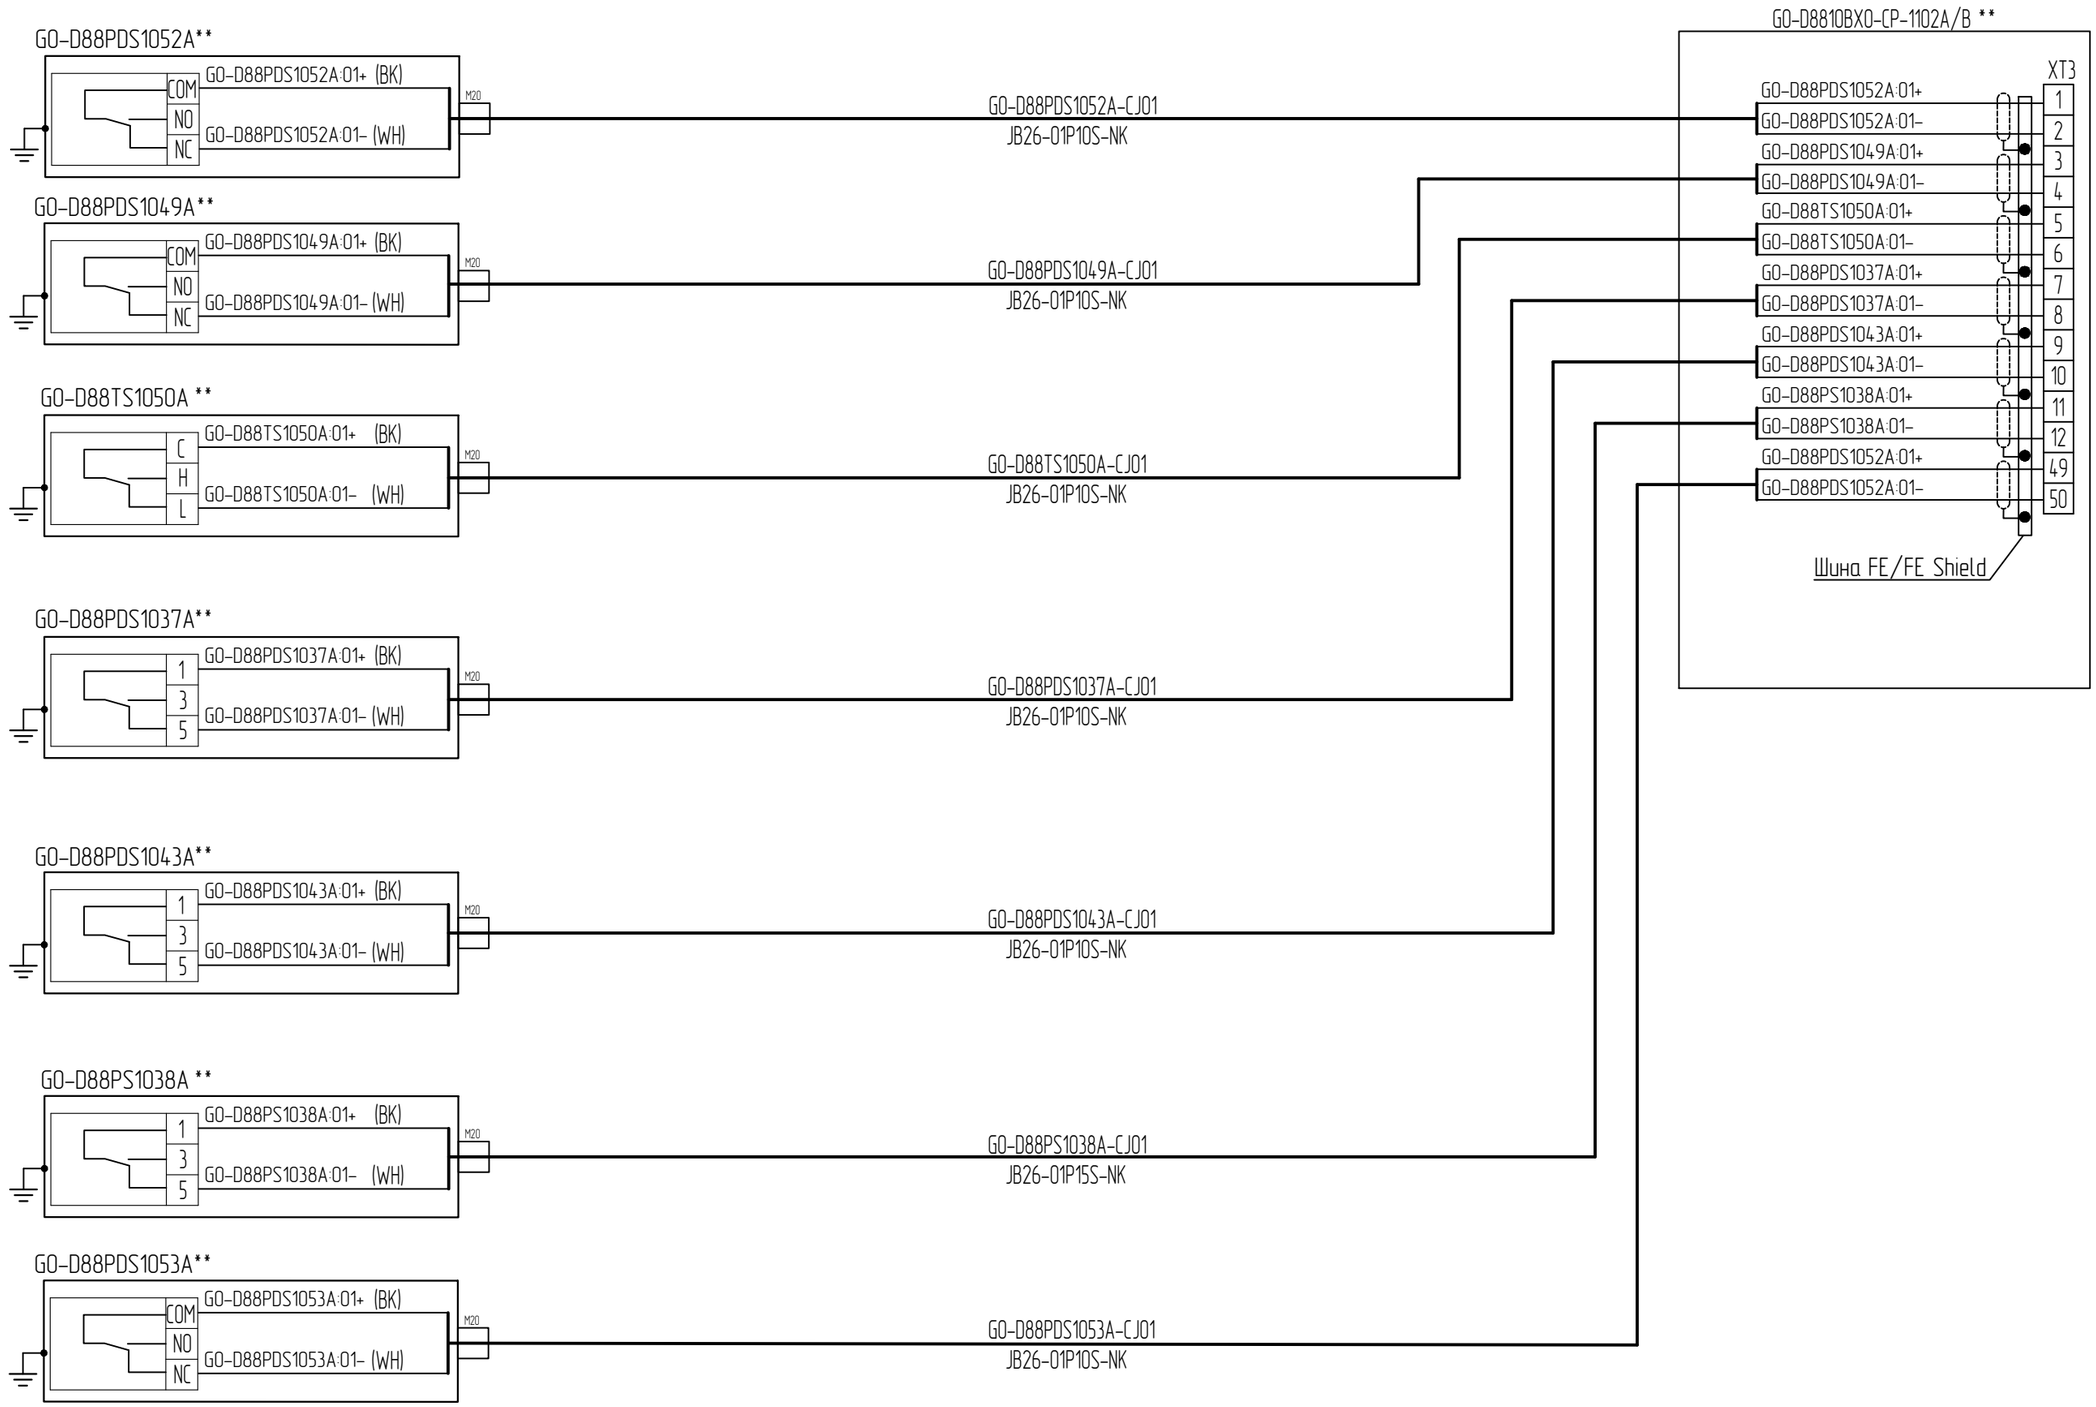

Изменение 03.1 выполнено ООО "ГЛ ИНЖИНИРИНГ" Revision 03.1 issued by GL Engineering TQS-GPP-RHI-GSP-IN-05190_R00

Изм.	Кол.уч.	Лист	№док.	Подп.	Дата	GLE-(G0-D8810BX0)-IN-A0VK-001	Лист 23
03.1	–	Зам.	05190		25.06.26		

Взам. инв. №
Подп. и дата
Инв. № подл.

Схемы внешних соединений
Приточная установка GO-D8810BX0-AHU-1101A/B

GO-D8810BX0-JP-CC-1011

Обмен сигналами (контроль и управление) по цифровой линии связи (без резерва)
GO-D8810BX0-AHU-1101A

Обмен сигналами (контроль и управление) по цифровой линии связи (без резерва)
GO-D8810BX0-AHU-1101B

Коммутатор *
RJ45

Коммутатор *
RJ45

GO-D8810BX0-CP-1101A/GO-D8810BX0-CP-1101B-CJ11
B51-04P04S-NM
Комплектный кабель

GO-D8810BX0-CP-1101A/GO-D8810BX0-CP-1101B-CJ12
B51-04P04S-NM
Комплектный кабель

GO-D8810BX0-CP-1101A/B, секция A

Коммутатор 1AU1
RJ45
Порт 3

Коммутатор 2AU1
RJ45
Порт 3

*

Взам. инв. №

Подп. и дата

Инв. № подл.

03

03.1-1

Интерфейс/Shield FE

Физика/Shield FE

Изменение 03.1 выполнено ООО "ГЛ ИНЖИНИРИНГ" Revision 03.1 issued by GL Engineering TQS-GPP-RHI-GSP-IN-05190_R00

*– Будет уточнено после получения РКД на оборудование
**– Комплектная поставка с вентиляционным оборудованием

ООО «РусХимАльянс»
«В производство работ»
Начальник управления,
Управление проектирования ГПЗ и ОЗХ
/ Т.И. Ергалиев /

Изм.	Кол.уч.	Лист	№док.	Подп.	Дата
03.1	1	–	05190		25.06.26

GLE-(GO-D8810BX0)-IN-A0VK-001

Лист 25 24


GLE-GO-D8810BX0-IN-A0VK-05190_R03.1.dwg

Формат А3

Схемы внешних соединений
Приточная установка GO-D8810BX0-AHU-1102A
External Wiring Diagrams
Air Handling Unit GO-D8810BX0-AHU-1102A

Привод воздушной заслонки на входе
Inlet damper actuator
GO-D88MV1054**

Питание: =24В
Концевые выключатели: коммутация цепей =24В
Power: 24VDC
Limit switches: 24VDC circuit switching

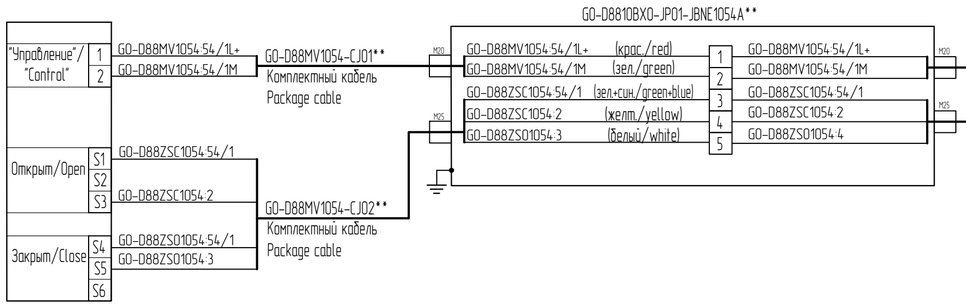


GO-D8810BX0-JP01-JBNE1054A**

GO-D8810BX0-JP01-JBNE1054A-CJ01
JB26-01P25N-NK

GO-D8810BX0-JP01-JBNE1054A-CJ02
JB26-02P10J-NK

Привод воздушной заслонки на входе
Inlet damper actuator
GO-D88MV1055**

Питание: =24В
Концевые выключатели: коммутация цепей =24В
Power: 24VDC
Limit switches: 24VDC circuit switching

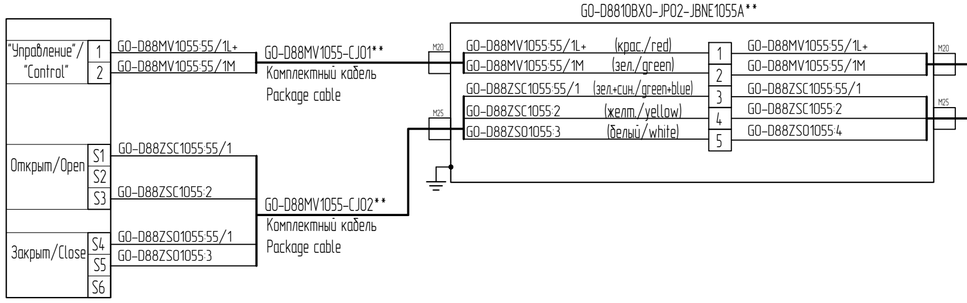


GO-D8810BX0-JP02-JBNE1055A**

GO-D8810BX0-JP02-JBNE1055A-CJ01
JB26-01P25N-NK

GO-D8810BX0-JP02-JBNE1055A-CJ02
JB26-02P10J-NK

GO-D8810BX0-CP-1102A/B **

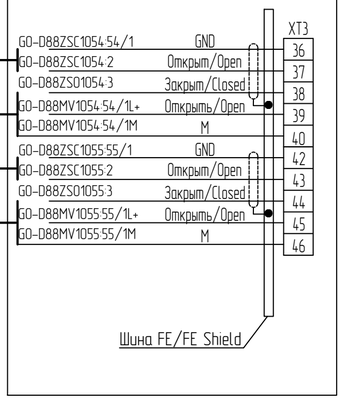

Изменение 03.1 выполнено ООО "ГЛ ИНЖИНИРИНГ" Revision 03.1 issued by GL Engineering TQS-GPP-RHI-GSP-IN-05190_R00

						GLE-(GO-D8810BX0)-IN-AOVK-001	Лист
03.1	–	Зам.	05190		25.06.26		24
Изм.	Кол.уч.	Лист	№док.	Подп.	Дата		

Взам. инв. №
Подп. и дата
Инв. № подл.

GLE-(GO-D8810BX0)-IN-AOVK-001_03_AL.dwg

Формат А2

External Wiring Diagrams
Air Handling Unit GO-D8810BX0-AHU-1101A/B

GO-D8810BX0-JP-CC-1011

Signal exchange (monitoring and control) via digital communication line (without backup)
GO-D8810BX0-AHU-1101A

Signal exchange (monitoring and control) via digital communication line (without backup)
GO-D8810BX0-AHU-1101B

Switch*
RJ45

Switch*
RJ45

GO-D8810BX0-CP-1101A/GO-D8810BX0-CP-1101B-CJ11
B51-04P04S-NM
Package cable

GO-D8810BX0-CP-1101A/GO-D8810BX0-CP-1101B-CJ12
B51-04P04S-NM
Package cable

GO-D8810BX0-CP-1101A/B, Section A

Switch 1AU1
RJ45
Port 3

Switch 2AU1
RJ45
Port 3

*

ООО «РусХимАльянс»
«В производство работ»
Начальник управления,
Управление проектирования ГПЗ и ОЗХ
/ Т.И. Ергалиев /

Взам. инв. №
Подп. и дата
Инв. № подл.

03

03.1-1

Изменение 03.1 выполнено ООО "ГЛ ИНЖИНИРИНГ" Revision 03.1 issued by GL Engineering TQS-GPP-RHI-GSP-IN-05190_R00

* – to be confirmed based on Vendor documents for equipment
** – Package supply with ventilation equipment

Interface
Hardwired

Изм.	Кол.уч.	Лист	№док.	Подп.	Дата	GLE-(GO-D8810BX0)-IN-A0VK-001	Лист
03.1	1	–	05190		25.06.26		~~26~~ 25

GLE-(GO-D8810BX0)-IN-A0VK-001_03.1.dwg

Формат А3

Схемы внешних соединений
Тепловой узел GO-D8810BXO-NR-1101A
External Wiring Diagrams
Mixing Unit GO-D8810BXO-NR-1101A

Трехходовой регулирующий клапан
Three-way control valve
DC 24 В, 0...10 В
GO-D88TV1035A **

"Управление клапаном, обратная связь"
"Valve control, feedback"

+24V	1	GO-D88TV1035A:1	(BK)
GND	2	GO-D88TV1035A:2	(WH)
Out 0-10V	3	GO-D88TV1035A:3	(RD)

M20

GO-D88TV1035A-CJ01
JB26-02P25N-NK

GO-D8810BXO-CP-1102A/B **

XT3

GO-D88TV1035A:1	24V	52
GO-D88TV1035A:2	GND	53
GO-D88TV1035A:3	Out 0-10V	54

Шина FE/FE Shield

Изменение 03.1 выполнено ООО "ГЛ ИНЖИНИРИНГ" Revision 03.1 issued by GL Engineering TQS-GPP-RHI-GSP-IN-05190_R00

						GLE-(GO-D8810BXO)-IN-AOVK-001	Лист
03.1	–	Зам.	05190		25.06.26		25
Изм.	Кол.уч.	Лист	№док.	Подп.	Дата		

Взам. инв. №
Подп. и дата
Инв. № подл.

GLE-(GO-D8810BXO)-IN-AOVK-001_03_AL.dwg
Формат А3

Схемы внешних соединений
Приточная установка GO-D8810BX0-AHU-1101B

Реле перепада давления на фильтре
GO-D88PDS1004B**

Реле перепада давления на вентиляторе
GO-D88PDS1001B**

Реле температуры воздуха за теплообменником минимальная
GO-D88TS1003B**

Реле сухого хода перед насосами
GO-D8810BX0-P-0001A/B
GO-D88PG1017B**

Реле перепада давления на насосе
GO-D8810BX0-P-0001B
GO-D88PDS1018B**

GO-D88PDS1004B**
1 GO-D88PDS1004B:01+ (BK)
2 GO-D88PDS1004B:01- (WH)
M20

GO-D88PDS1001B**
1 GO-D88PDS1001B:01+ (BK)
2 GO-D88PDS1001B:01- (WH)
M20

GO-D88TS1003B **
1 GO-D88TS1003B:01+ (BK)
2 GO-D88TS1003B:01- (WH)
M20

GO-D88PG1017B **
1 GO-D88PG1017B:01+ (BK)
2 GO-D88PG1017B:01- (WH)
M20

GO-D88PDS1018B**
1 GO-D88PDS1018B:01+ (BK)
2 GO-D88PDS1018B:01- (WH)
M20

GO-D88PDS1004B-CJ01
JB26-01P10S-NK

GO-D88PDS1001B-CJ01
JB26-01P10S-NK

GO-D88TS1003B-CJ01
JB26-01P10S-NK

GO-D88PG1017B-CJ01
JB26-01P10S-NK

GO-D88PDS1018B-CJ01
JB26-01P10S-NK

GO-D8810BX0-CP-1101A/B, секция B

X3*

GO-D88PDS1004B:01+/X3:1*	1
GO-D88PDS1004B:01-/X3:2*	2
GO-D88PDS1001B:02+/X3:3*	3
GO-D88PDS1001B:02-/X3:4*	4
GO-D88TS1003B :03+/X3:5*	5
GO-D88TS1003B :03-/X3:6*	6
GO-D88PG1017B :03+/X3:11*	11
GO-D88PG1017B :03-/X3:12*	12
GO-D88PDS1018B:03+/X3:13*	13
GO-D88PDS1018B:03-/X3:14*	14

Шина/Shield FE

*

ООО «РусХимАльянс»
«В производство работ»
Начальник управления,
Управление проектирования ГПЗ и ОЗХ
/ Т.И. Ергалиев /

Взам. инв. №
Подп. и дата
Инв. № подл.

03

Изменение 03.1 выполнено ООО "ГЛ ИНЖИНИРИНГ" Revision 03.1 issued by GL Engineering TQS-GPP-RHI-GSP-IN-05190_R00

*– Будет уточнено после получения РКД на оборудование
**– Комплектная поставка с вентиляционным оборудованием

03.1-1

Изм.	Кол.уч.	Лист	№док.	Подп.	Дата	GLE-(GO-D8810BX0)-IN-A0VK-001	Лист
03.1	1	–	05190		25.06.26		~~27~~ 26

GLE-(GO-D8810BX0)-IN-A0VK-001.03_Изм.03.1

Формат А3

Схемы внешних соединений
Приточная установка GO-D8810BX0-AHU-1102A
External Wiring Diagrams
Air Handling Unit GO-D8810BX0-AHU-1102A


Датчик температуры наружного воздуха
Outdoor air temperature transmitter
GO-D88TT1056A **

Датчик температуры приточного воздуха
Supply air temperature transmitter
GO-D88TT1047A **

Датчик температуры обратного теплоносителя
Return HTF temperature transmitter
GO-D88TT1046A **

Датчик температуры в помещении венткамеры
Temperature transmitter in HVAC room
GO-D88TT1051A **

Датчик перепада давления на основном вентиляторе
Pressure transmitter at main fan
GO-D88PDT1048A **

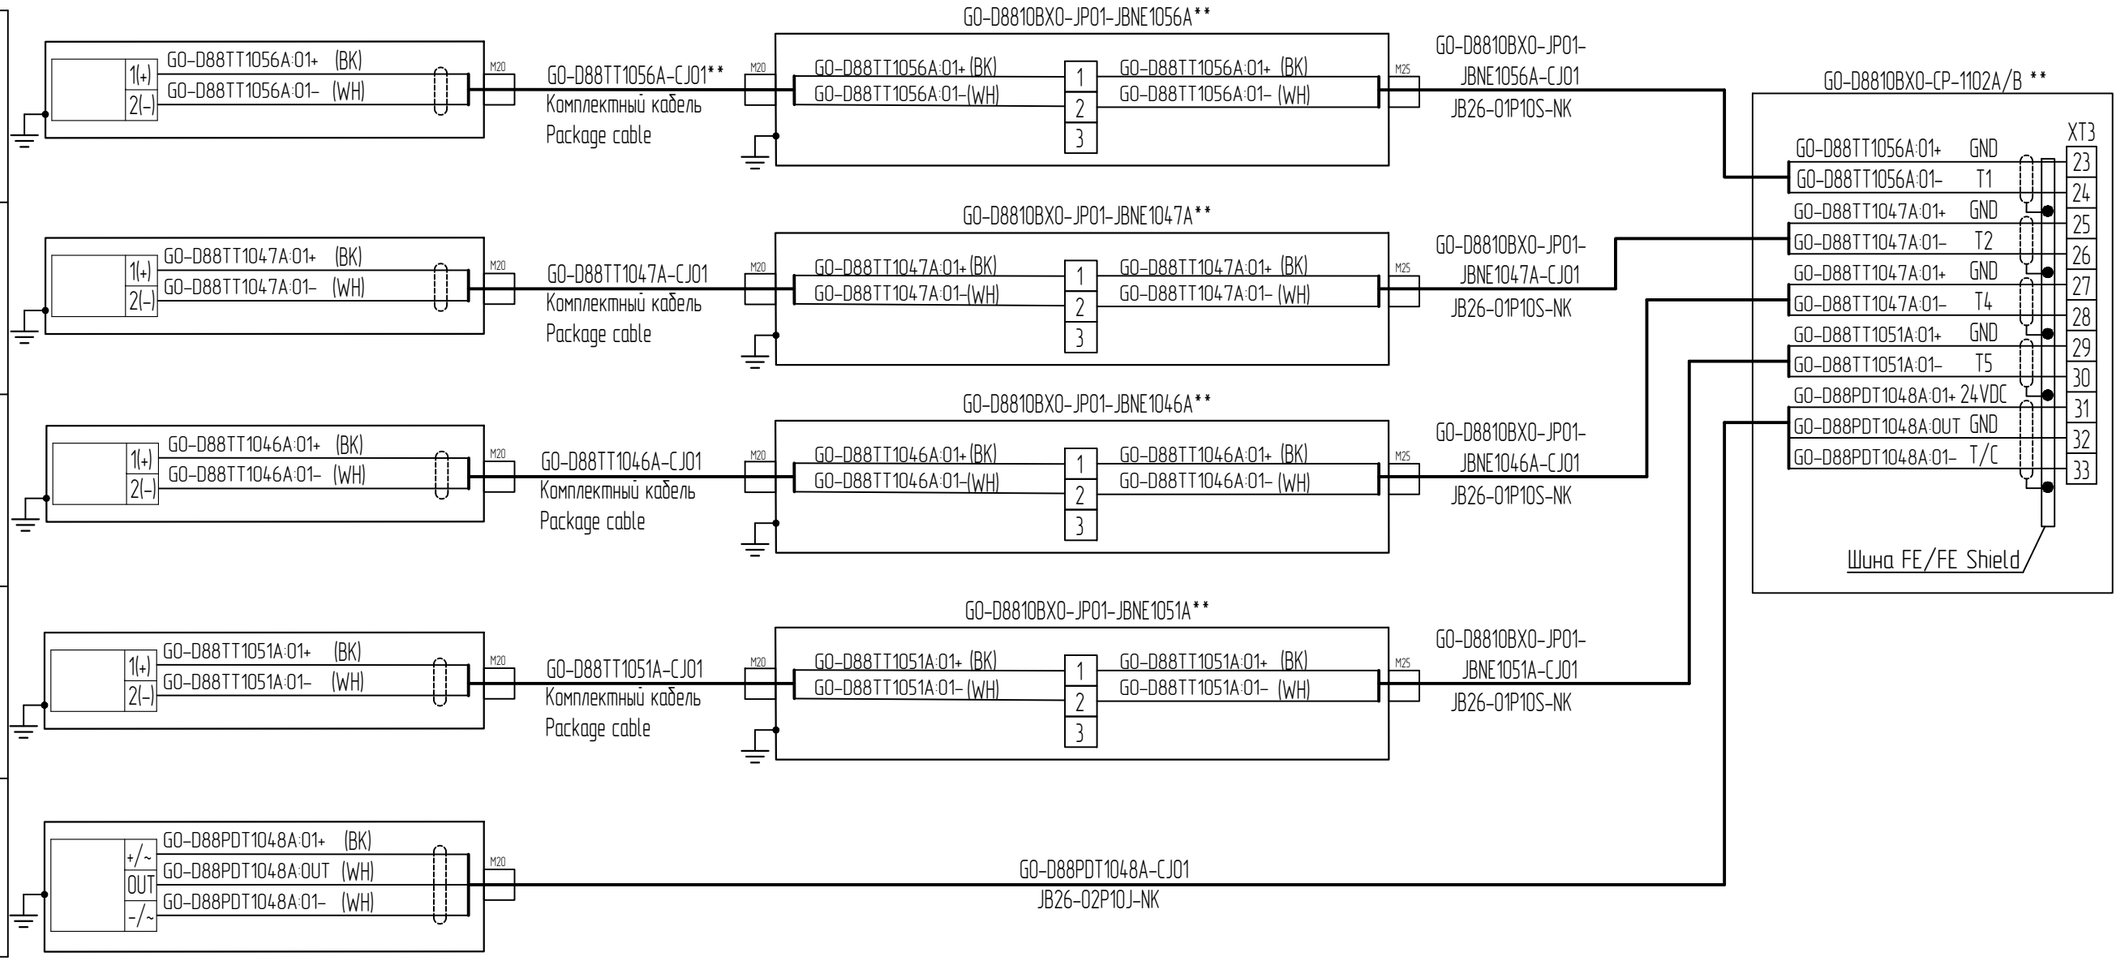

Изменение 03.1 выполнено ООО "ГЛ ИНЖИНИРИНГ" Revision 03.1 issued by GL Engineering TQS-GPP-RHI-GSP-IN-05190_R00

Изм.	Кол.уч.	Лист	№док.	Подп.	Дата	GLE-(GO-D8810BX0)-IN-AOVK-001	Лист 26
03.1	–	Зам.	05190		25.06.26		

Взам. инв. №
Подп. и дата
Инв. № подл.

External Wiring Diagrams
Air Handling Unit GO-D8810BX0-AHU-1101B

DP switch at filter
GO-D88PDS1004B**

DP switch at fan
GO-D88PDS1001B**

Min. air temperature switch downstream of heat exchanger
GO-D88TS1003B**

Dry run switch upstream of pumps
GO-D8810BX0-P-0001A/B
GO-D88PG1017B**

DP switch at pump
GO-D8810BX0-P-0001B
GO-D88PDS1018B**

*

GO-D88PDS1004B**
1 GO-D88PDS1004B:01+ (BK)
2 GO-D88PDS1004B:01- (WH)
M20
GO-D88PDS1004B-CJ01
JB26-01P10S-NK

GO-D88PDS1001B**
1 GO-D88PDS1001B:01+ (BK)
2 GO-D88PDS1001B:01- (WH)
M20
GO-D88PDS1001B-CJ01
JB26-01P10S-NK

GO-D88TS1003B **
1 GO-D88TS1003B:01+ (BK)
2 GO-D88TS1003B:01- (WH)
M20
GO-D88TS1003B-CJ01
JB26-01P10S-NK

GO-D88PG1017B **
1 GO-D88PG1017B:01+ (BK)
2 GO-D88PG1017B:01- (WH)
M20
GO-D88PG1017B-CJ01
JB26-01P10S-NK

GO-D88PDS1018B**
1 GO-D88PDS1018B:01+ (BK)
2 GO-D88PDS1018B:01- (WH)
M20
GO-D88PDS1018B-CJ01
JB26-01P10S-NK

GO-D8810BX0-CP-1101A/B Section B
X3*
GO-D88PDS1004B:01+/X3:1* 1
GO-D88PDS1004B:01-/X3:2* 2
GO-D88PDS1001B:02+/X3:3* 3
GO-D88PDS1001B:02-/X3:4* 4
GO-D88TS1003B :03+/X3:5* 5
GO-D88TS1003B :03-/X3:6* 6
GO-D88PG1017B :03+/X3:11* 11
GO-D88PG1017B :03-/X3:12* 12
GO-D88PDS1018B:03+/X3:13* 13
GO-D88PDS1018B:03-/X3:14* 14
FE busbar

ООО «РусХимАльянс»
«В производство работ»
Начальник управления,
Управление проектирования ГПЗ и ОЗХ
/ Т.И. Ергалиев /

Взам. инв. №
Подп. и дата
Инв. № подл.

03

Изменение 03.1 выполнено ООО "ГЛ ИНЖИНИРИНГ" Revision 03.1 issued by GL Engineering TQS-GPP-RHI-GSP-IN-05190_R00


* – to be confirmed based on Vendor documents for equipment
** – Package supply with ventilation equipment

03.1-1

Изм.	Кол.уч.	Лист	№док.	Подп.	Дата	GLE-(GO-D8810BX0)-IN-AOVK-001	Лист 28/27
03.1	1	–	05190		25.06.26		

GLE-(GO-D8810BX0)-IN-AOVK-001.03_Изм.dwg
Формат А3

Схемы внешних соединений
Приточная установка GO-D8810BX0-AHU-1102A
External Wiring Diagrams
Air Handling Unit GO-D8810BX0-AHU-1102A

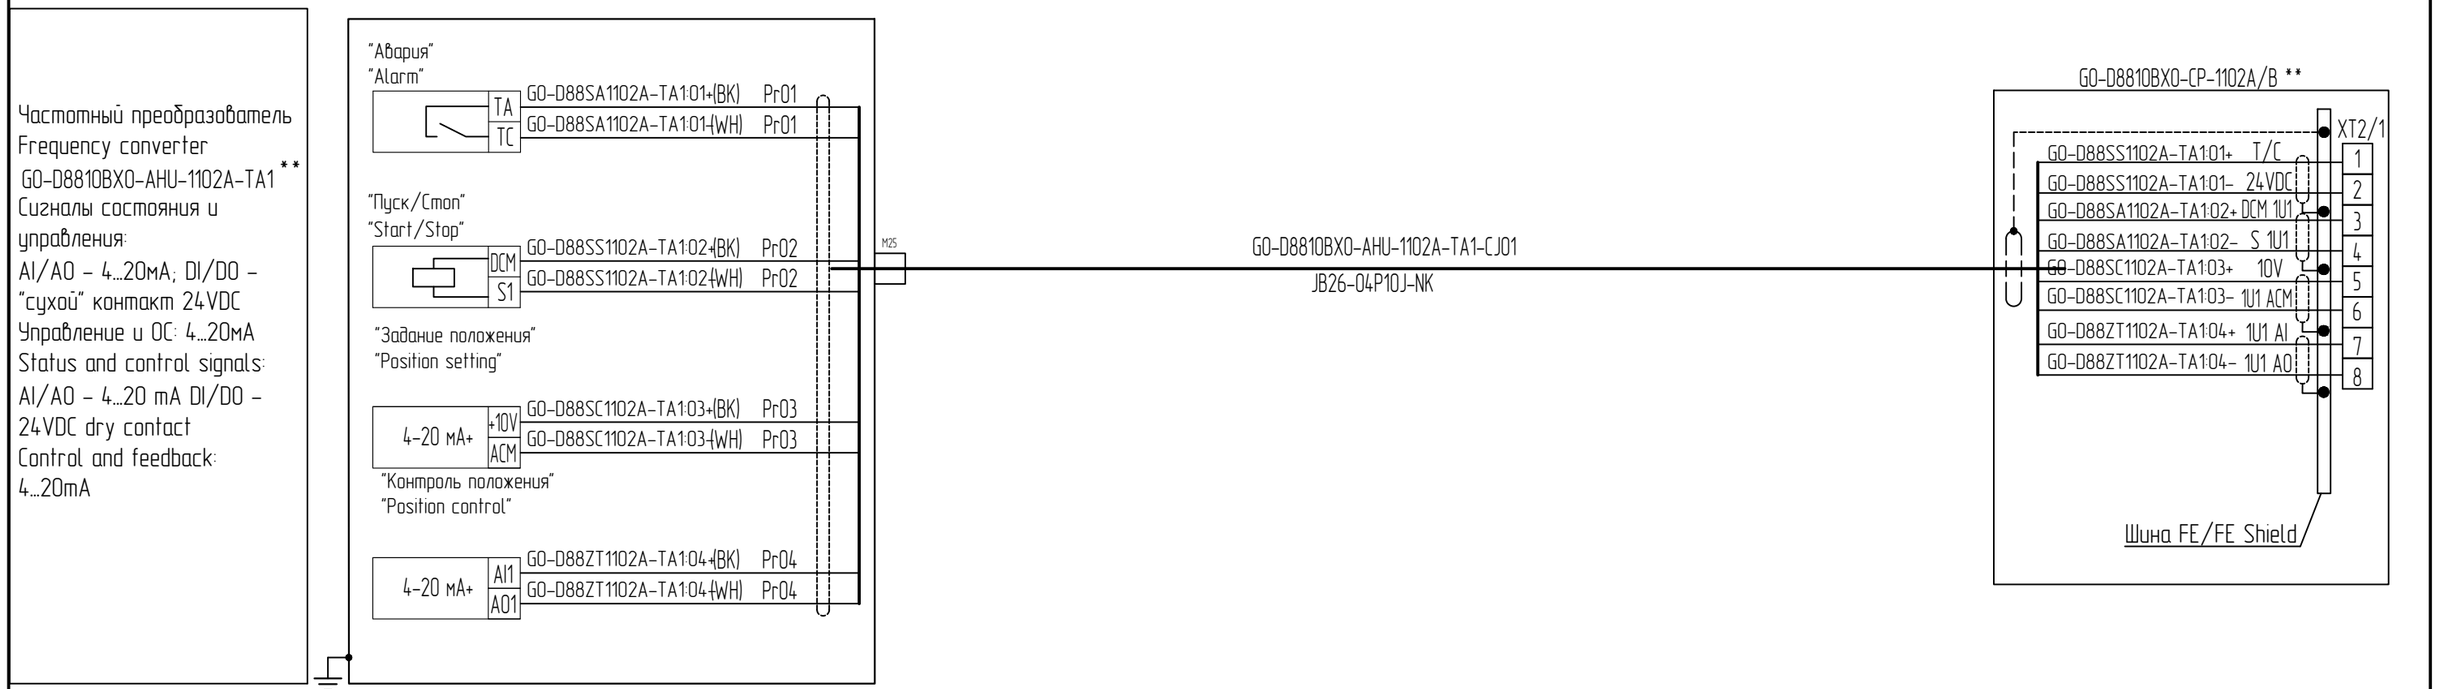

Изменение 03.1 выполнено ООО "ГЛ ИНЖИНИРИНГ" Revision 03.1 issued by GL Engineering TQS-GPP-RHI-GSP-IN-05190_R00

						GLE-(GO-D8810BX0)-IN-AOVK-001	Лист
03.1	–	Зам.	05190		25.06.26		27
Изм.	Кол.уч.	Лист	№док.	Подп.	Дата		

Взам. инв. №
Подп. и дата
Инв. № подл.

Схемы внешних соединений
Приточная установка GO-D8810BXO-AHU-1101A

Привод воздушной заслонки на входе
GO-D8810BXO-MD-1102**

Питание: =24В
Концевые выключатели: коммутация цепей =24В

Привод воздушной заслонки на выходе
GO-D8810BXO-MD-1104**

Питание: =24В
Концевые выключатели: коммутация цепей =24В

GO-D8810BXO-JP01-JBNE1002B**

"Управление"/"Control" 1(-) GO-D88TZT1002B:01PW- 1(+) GO-D88TZT1002B:01PW+ — GO-D88MV1002B-CJ01** M20

Закрыт/Close S1 GO-D88ZSC1002B:01+ S2 GO-D88ZSC1002B:01- S3 Резерв/Spare

Открыт/Open S4 GO-D88ZSO1002B:02+ S5 Резерв/Spare S6 GO-D88ZSO1002B:02- — GO-D88MV1002B-CJ02** M20

XT1
GO-D88TZT1002B:01PW-XT1:1/ GO-D88TZT1002B:01PW+XT1:2/
1 XT1:1/GO-D88TZT1002B:01PW-(BK)
2 XT1:2/GO-D88TZT1002B:01PW+(RD)
3 XT1:3/ Резерв/Spare (WH)
4 XT1:4/ Резерв/Spare (BK)

XT2
GO-D88ZSC1002B:01+XT2:1/ (BK) Pr01
GO-D88ZSC1002B:01-XT2:2/ (WH) Pr01
Резерв/Spare XT2:3/ (WH) Pr01
GO-D88ZSO1002B:02+XT2:4/(BK) Pr02
Резерв/Spare XT2:5/ (WH) Pr02
GO-D88ZSO1002B:02-XT2:6/(WH) Pr02
1 XT2:1/GO-D88ZSC1002B:01+ (BK) Pr01
2 XT2:2/GO-D88ZSC1002B:01- (WH) Pr01
3 Экран/Shield (SH)
4 XT2:4/ GO-D88ZSO1002B:02+(BK) Pr02
5 XT2:6/ GO-D88ZSO1002B:02-(WH) Pr02
6 Экран/Shield (OSH)
SH Экран/Shield (OVSH)
OVSH

M25 GO-D8810BXO-JP01-JBNE1002B-CJ01 JB26-02P25N-NK
M25 GO-D8810BXO-JP01-JBNE1002B-CJ02 JB26-02P10J-NK

GO-D8810BXO-JP01-JBNE1005B**

"Управление"/"Control" 1(-) GO-D88TZT1005B:01PW- 1(+) GO-D88TZT1005B:01PW+ — GO-D88MV1005B-CJ01** M20

Закрыт/Close S1 GO-D88ZSC1005B:01+ S2 GO-D88ZSC1005B:01- S3 Резерв/Spare

Открыт/Open S4 GO-D88ZSO1005B:02+ S5 Резерв/Spare S6 GO-D88ZSO1005B:02- — GO-D88MV1005B-CJ02** M20

XT1
GO-D88TZT1005B:01PW-XT1:1/ GO-D88TZT1005B:01PW+XT1:2/
1 XT1:1/GO-D88TZT1005B:01PW-(BK)
2 XT1:2/GO-D88TZT1005B:01PW+(RD)
3 XT1:3/ Резерв/Spare (WH)
4 XT1:4/ Резерв/Spare (BK)

XT2
GO-D88ZSC1005B:01+XT2:1/ (BK) Pr01
GO-D88ZSC1005B:01-XT2:2/ (WH) Pr01
Резерв/Spare XT2:3/ (WH) Pr01
GO-D88ZSO1005B:02+XT2:4/(BK) Pr02
Резерв/Spare XT2:5/ (WH) Pr02
GO-D88ZSO1005B:02-XT2:6/(WH) Pr02
1 XT2:1/GO-D88ZSC1005B:01+ (BK) Pr01
2 XT2:2/GO-D88ZSC1005B:01- (WH) Pr01
3 Экран/Shield (SH)
4 XT2:4/ GO-D88ZSO1005B:02+(BK) Pr02
5 XT2:6/ GO-D88ZSO1005B:02-(WH) Pr02
6 Экран/Shield (OSH)
SH Экран/Shield (OVSH)
OVSH

M25 GO-D8810BXO-JP01-JBNE1005B-CJ01 JB26-02P25N-NK
M25 GO-D8810BXO-JP01-JBNE1005B-CJ02 JB26-02P10J-NK

GO-D8810BXO-CP-1101A/B, секция B

X3
GO-D88TZT1002B :01PW-/X3:1 — 27
GO-D88TZT1002B :01PW+/X3:2 — 28
Резерв/Spare — *
Резерв/Spare — *
GO-D88ZSC1002B :01+/X3:1 — *
GO-D88ZSC1002B :01-/X3:2 — *
GO-D88ZSO1002B :02+/X3:4 — *
GO-D88ZSO1002B :02-/X3:6 — *
GO-D88TZT1005B :01PW-/X3:1 — 29
GO-D88TZT1005B :01PW+/X3:2 — 30
Резерв/Spare — *
Резерв/Spare — *
GO-D88ZSC1005B :01+/X3:1 — *
GO-D88ZSC1005B :01-/X3:2 — *
GO-D88ZSO1005B :02+/X3:4 — *
GO-D88ZSO1005B :02-/X3:6 — *

Шина/Shield FE

ООО «РусХимАльянс»
«В производство работ»
Начальник управления,
Управление проектирования ГПЗ и ОЗХ
/ Т.И. Ергалиев /

* — Будет уточнено после получения РКД на оборудование
** — Комплектная поставка с вентиляционным оборудованием

Изменение 03.1 выполнено ООО "ГЛ ИНЖИНИРИНГ" Revision 03.1 issued by GL Engineering TQS-GPP-RHI-GSP-IN-05190_R00

03

03.1-1

Изм.	Кол.уч.	Лист	№док.	Подп.	Дата
03.1	1	–	05190		25.06.26

GLE-(GO-D8810BXO)-IN-AOVK-001

Лист 29 28

Взам. инв. №
Подп. и дата
Инв. № подл.

GLE-(GO-D8810BXO)-IN-AOVK-001_03_1.dwg

Формат А3

Схемы внешних соединений
Приточная установка G0-D8810BX0-AHU-1102A
External Wiring Diagrams
Air Handling Unit G0-D8810BX0-AHU-1102A

Реле перепада давления на фильтре 1
DP switch at filter 1
G0-D88PDS1052B**

Реле перепада давления на вентиляторе 1
DP switch at fan 1
G0-D88PDS1049B**


Реле температуры – защита от замерзания по воздуху (основная установка)
Temperature Switch
Air Freeze Protection (main)
G0-D88TS1050B**

Реле перепада давления на насосе 1 – основной (контроль работы)
Differential pressure switch on pump 1 – main (operation monitoring)
G0-D88PDS1037B**

Реле перепада давления на насосе 2 – резервный (контроль работы)
Differential pressure switch on pump 2 – standby (operation monitoring)
G0-D88PDS1043B**

Реле сухого хода перед насосами
Dry run switch upstream of pumps
G0-D8810BX0-P-0001A/B
G0-D88PS1038B**

Реле перепада давления на фильтре 2
DP switch at filter 1
G0-D88PDS1052B**

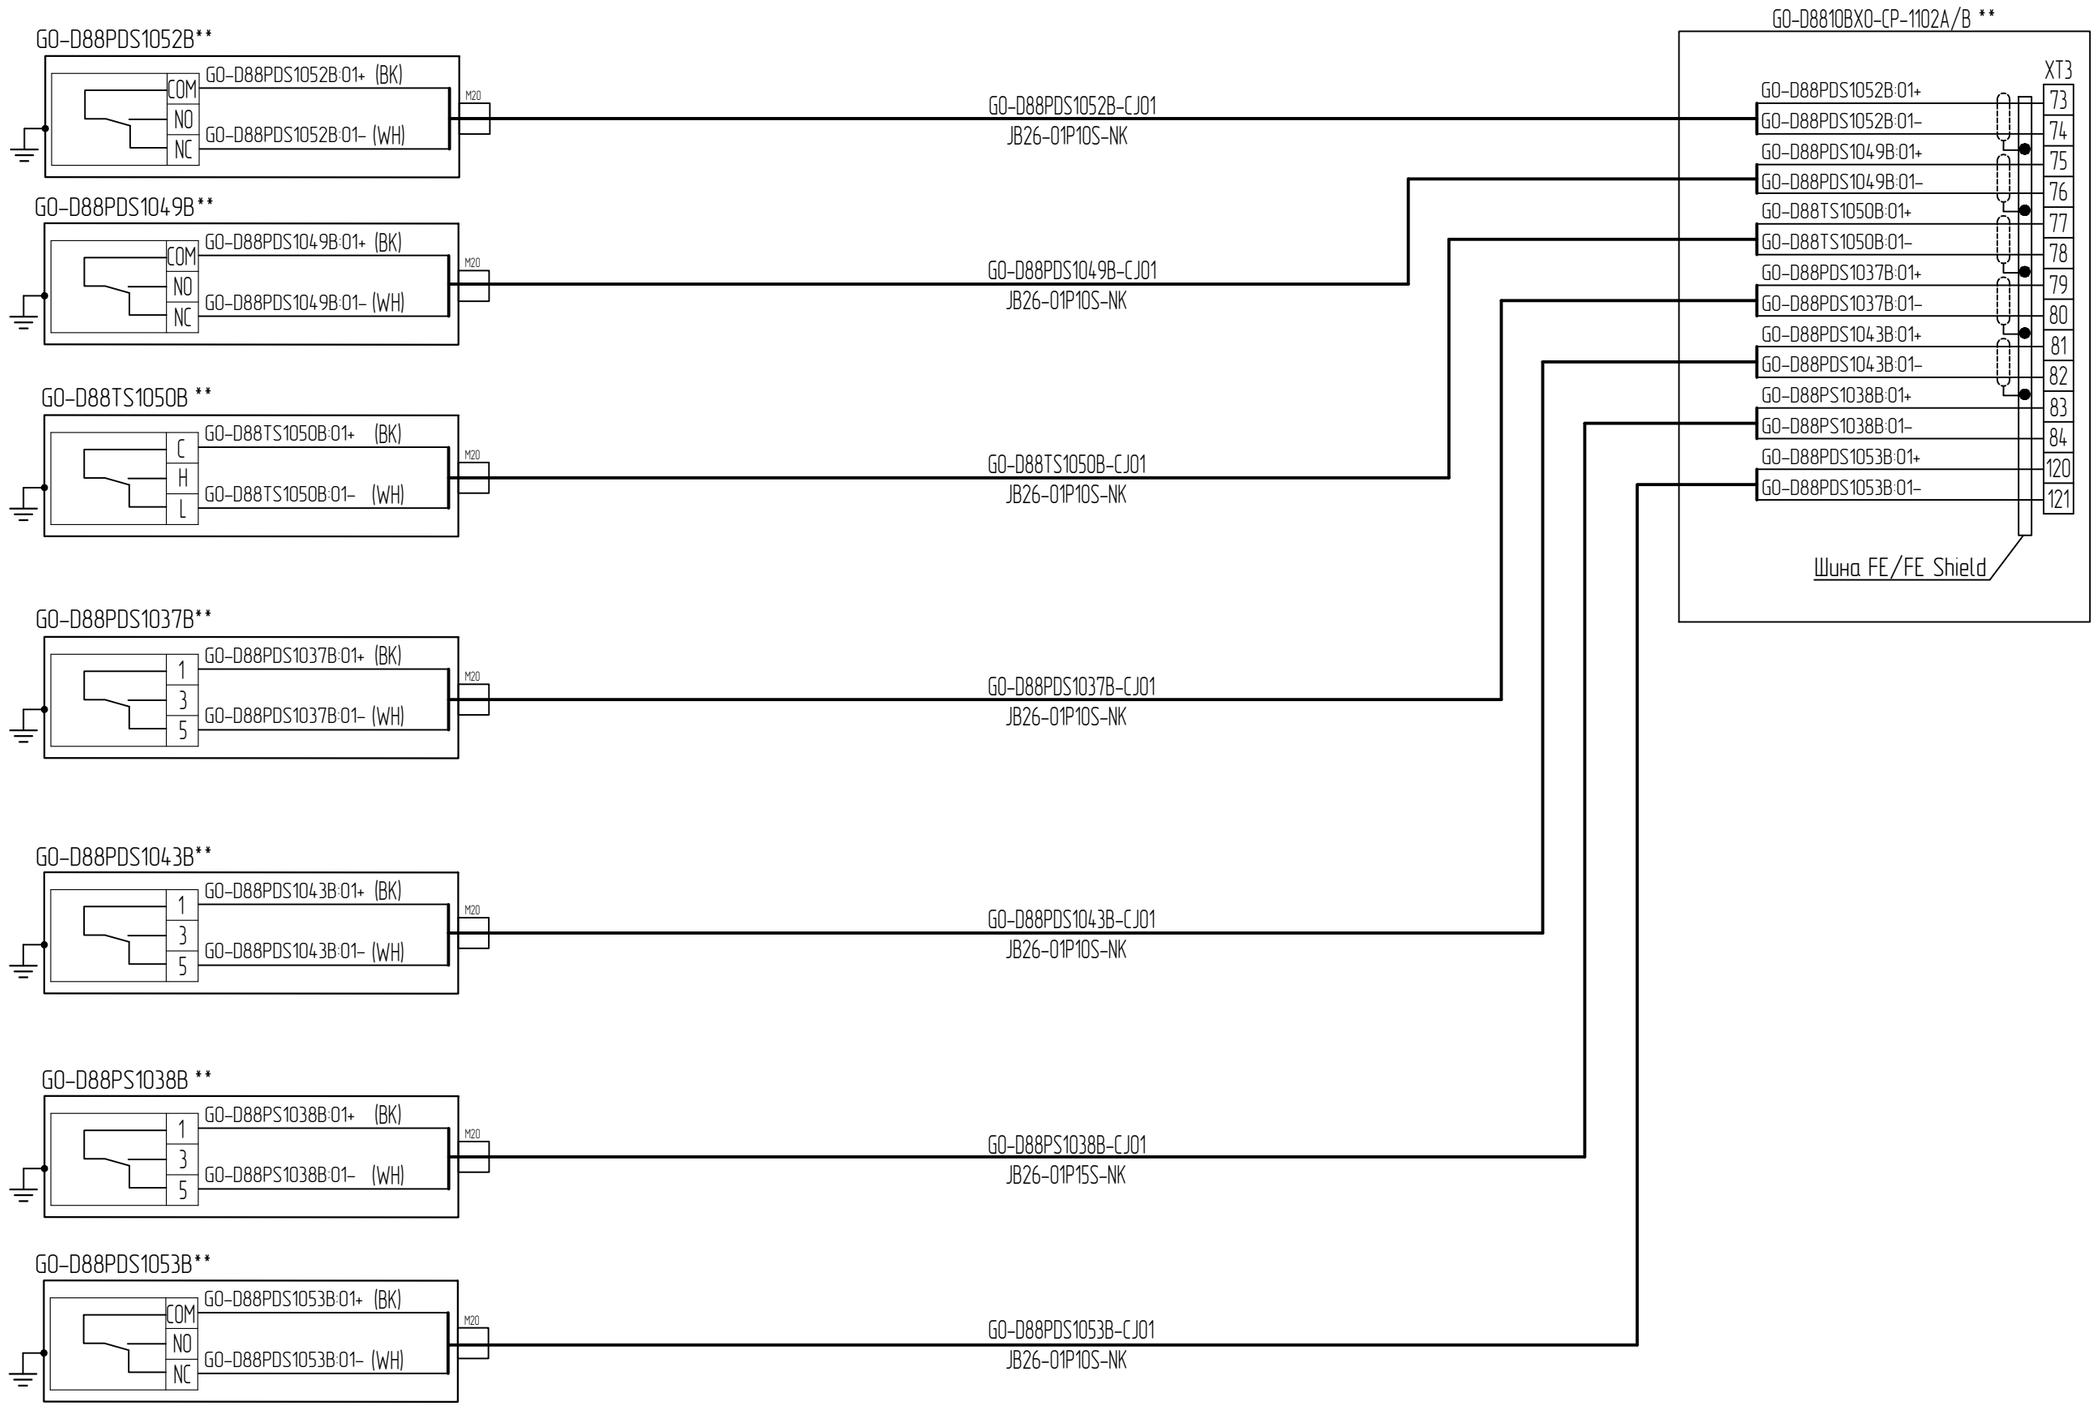

Изменение 03.1 выполнено ООО "ГЛ ИНЖИНИРИНГ" Revision 03.1 issued by GL Engineering TQS-GPP-RHI-GSP-IN-05190_R00

Изм.	Кол.уч.	Лист	№док.	Подп.	Дата
03.1	–	Зам.	05190		25.06.26

GLE-(G0-D8810BX0)-IN-A0VK-001

Лист 28

Взам. инв. №
Подп. и дата
Инв. № подл.

GLE-(G0-D8810BX0)-IN-A0VK-001_03_AL.dwg

Формат А3

Inlet damper actuator


GO-D8810BXO-MD-1102**

Power: 24VDC
Limit switches: 24VDC circuit switching

Outlet damper actuator

GO-D8810BXO-MD-1104**

Power: 24VDC
Limit switches: 24VDC circuit switching

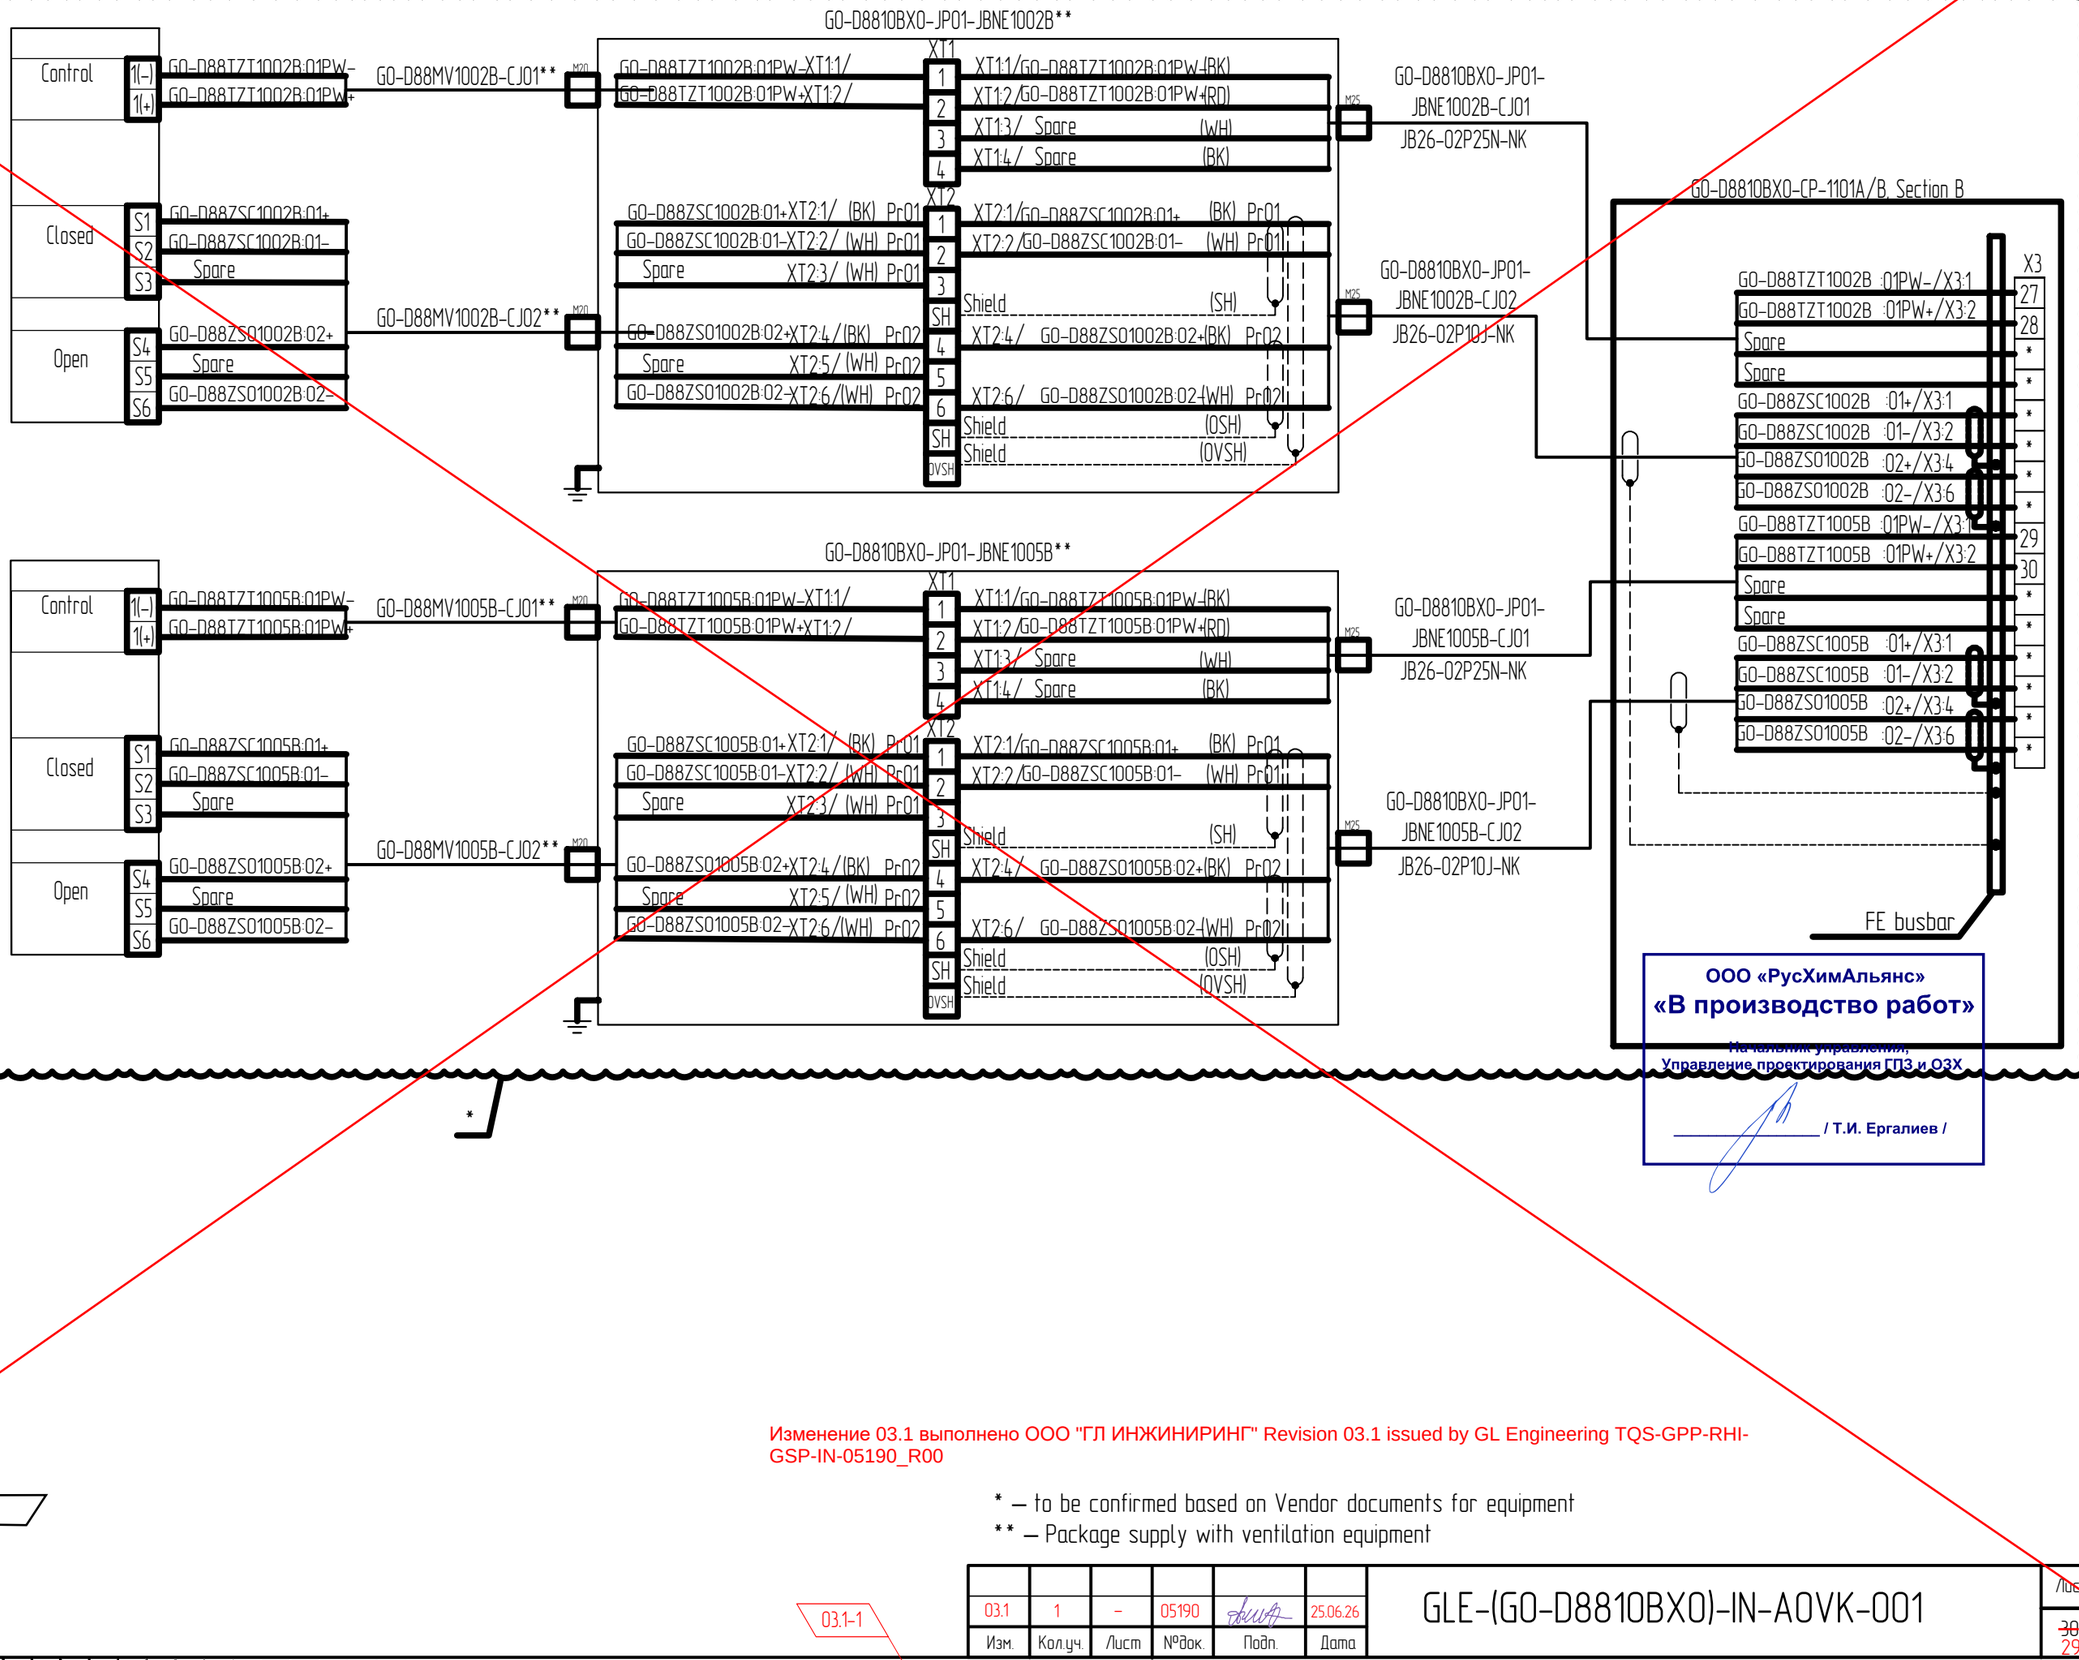

*

ООО «РусХимАльянс»
«В производство работ»
Начальник управления,
Управление проектирования ГПЗ и ОЗХ
/ Т.И. Ергалиев /

Изменение 03.1 выполнено ООО "ГЛ ИНЖИНИРИНГ" Revision 03.1 issued by GL Engineering TQS-GPP-RHI-GSP-IN-05190_R00

* – to be confirmed based on Vendor documents for equipment
** – Package supply with ventilation equipment

Изм.	Кол.уч.	Лист	№док.	Подп.	Дата	GLE-(GO-D8810BXO)-IN-AOVK-001	Лист
03.1	1	–	05190		25.06.26		~~30~~ 29

Взам. инв. №
Подп. и дата
Инв. № подл.


03

03.1-1

Схемы внешних соединений
Приточная установка GO-D8810BX0-AHU-1102B
External Wiring Diagrams
Air Handling Unit GO-D8810BX0-AHU-1102B

Привод воздушной заслонки на входе
Inlet damper actuator
GO-D88MV1054**

Питание: =24В
Концевые выключатели: коммутация цепей =24В
Power: 24VDC
Limit switches: 24VDC circuit switching

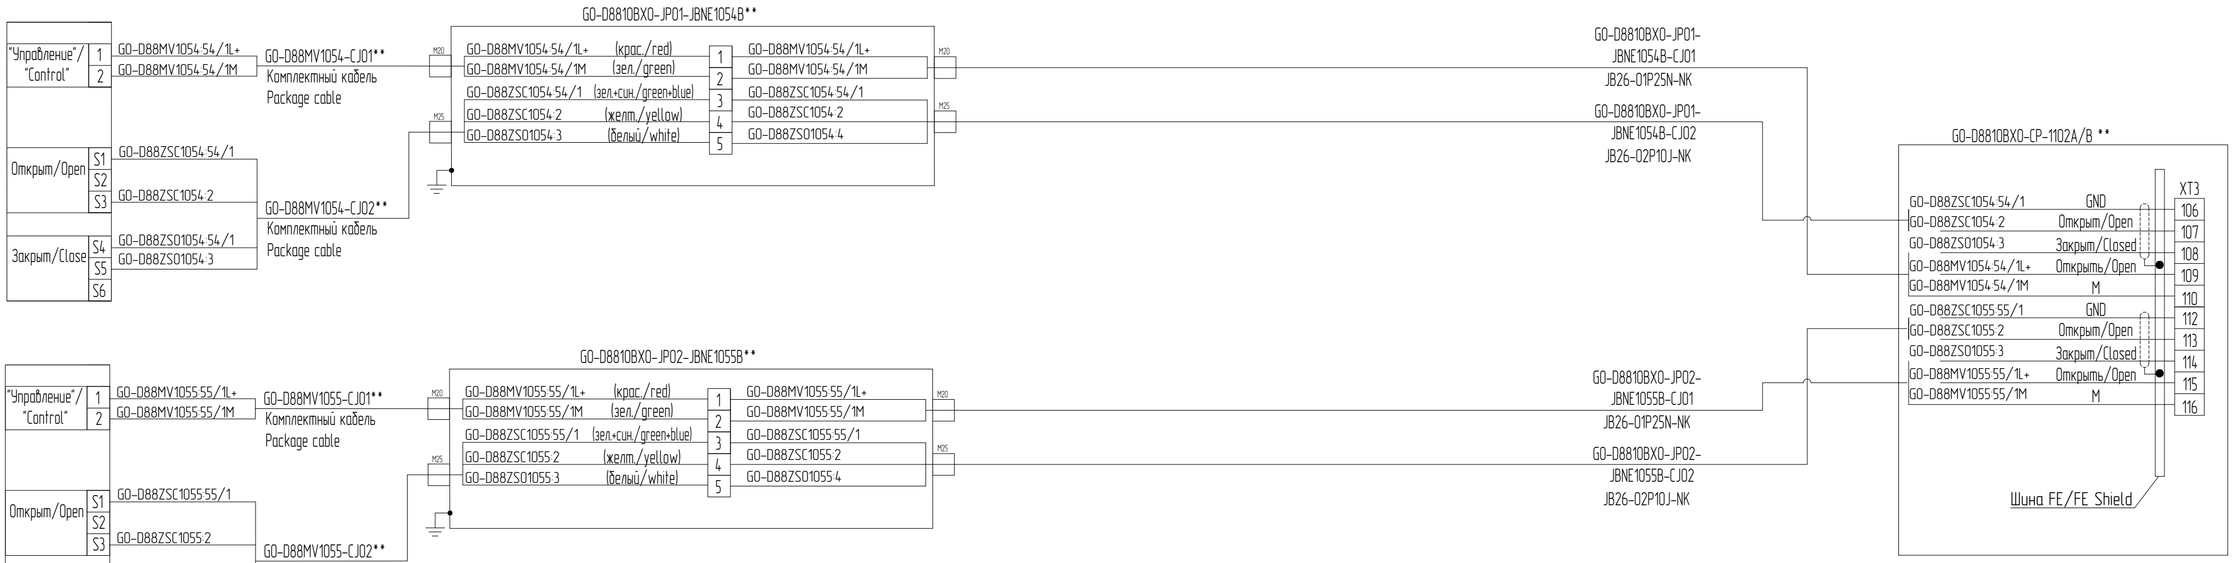

Привод воздушной заслонки на входе
Inlet damper actuator
GO-D88MV1055**

Питание: =24В
Концевые выключатели: коммутация цепей =24В
Power: 24VDC
Limit switches: 24VDC circuit switching



Изменение 03.1 выполнено ООО "ГЛ ИНЖИНИРИНГ" Revision 03.1 issued by GL Engineering TQS-GPP-RHI-GSP-IN-05190_R00

03.1	–	Зам.	05190		25.06.26	GLE-(GO-D8810BX0)-IN-AOVK-001
Изм.	Кол.уч.	Лист	№док.	Подп.	Дата	

Лист 29

Взам. инв. №
Подп. и дата
Инв. № подл.

Схемы внешних соединений
Тепловой узел GO-D8810BXO-NR-1101A – Приточная установка GO-D8810BXO-AHU-1101A

Трехходовой регулирующий клапан
GO-D88TV1016B**
Питание: =24В
Управление и ОС: 4...20мА

"Питание привода"
"Drive power supply "

+24 В+ | L(+) | GO-D88TZT1016B:01+ (BK) PrO1
-24 В- | N(-) | GO-D88TZT1016B:01- (WH) PrO1

"Задание положения"
"Position setting"

4-20 мА+ | E | GO-D88TVY1016B:02+ (BK) PrO2

"Контроль положения"
"Position control"

4-20 мА+ | Y | GO-D88TZT1016B:03+ (BK) PrO3

M20

GO-D88TV1016B-CJO1
JB26-01P25N-NK

M20

GO-D88TV1016B-CJO2
JB26-01P10S-NK

GO-D8810BXO-CP-1101A/B, секция B

X3
33 GO-D88TZT1016B:01+ L(+)
34 GO-D88TZT1016B:01- N(-)
35 GO-D88TVY1016B:02+ control
* GO-D88TZT1016B:03+ feedback
*
*
*
*
*
*
*

Шина/Shield FE

*

ООО «РусХимАльянс»
«В производство работ»
Начальник управления,
Управление проектирования ГПЗ и ОЗХ
/ Т.И. Ергалиев /

Изменение 03.1 выполнено ООО "ГЛ ИНЖИНИРИНГ" Revision 03.1 issued by GL Engineering TQS-GPP-RHI-GSP-IN-05190_R00

*– Будет уточнено после получения РКД на оборудование
**– Комплектная поставка с вентиляционным оборудованием

Изм.	Кол.уч.	Лист	№док.	Подп.	Дата
03.1	1	–	05190		25.06.26

GLE-(GO-D8810BXO)-IN-AOVK-001

Лист 31 30

Взам. инв. № | Подп. и дата | Инв. № подл.

03

03.1-1

Формат А3

Схемы внешних соединений
Тепловой узел GO-D8810BXO-NR-1101B
External Wiring Diagrams
Mixing Unit GO-D8810BXO-NR-1101B

Трехходовой регулирующий клапан
Three-way control valve
DC 24 В, 0...10 В
GO-D88TV1035B **

"Управление клапаном, обратная связь"
"Valve control, feedback"

+24V	1	GO-D88TV1035B:1	(BK)
GND	2	GO-D88TV1035B:2	(WH)
Out 0-10V	3	GO-D88TV1035B:3	(RD)

M20

GO-D88TV1035B-CJ01
JB26-02P25N-NK

GO-D8810BXO-CP-1102A/B **

XT3

GO-D88TV1035B:1	24V	123
GO-D88TV1035B:2	GND	124
GO-D88TV1035B:3	Out 0-10V	125

Шина FE/FE Shield

Изменение 03.1 выполнено ООО "ГЛ ИНЖИНИРИНГ" Revision 03.1 issued by GL Engineering TQS-GPP-RHI-GSP-IN-05190_R00

Изм.	Кол.уч.	Лист	№док.	Подп.	Дата
03.1	–	Зам.	05190		25.06.26

GLE-(GO-D8810BXO)-IN-AOVK-001

Лист 30

Взам. инв. №
Подп. и дата
Инв. № подл.

External Wiring Diagrams
Mixing Unit GO-D8810BXO-NR-1101A – Air Handling Unit GO-D8810BXO-AHU-1101A

Three-way control valve
GO-D88TV1016B**
Power: 24VDC
Control and feedback:
4...20mA

Actuator power supply
+24 V+ | L(+) GO-D88TZT1016B:01+ (BK) Pr01
-24 V- | N(-) GO-D88TZT1016B:01- (WH) Pr01
M20

Position setting
4-20 mA+ | E GO-D88TVY1016B:02+ (BK) Pr02

Position control
4-20 mA+ | Y GO-D88TZT1016B:03+ (BK) Pr03
M20

GO-D88TV1016B-CJ01
JB26-01P25N-NK

GO-D88TV1016B-CJ02
JB26-01P10S-NK

GO-D8810BXO-CP-1101A/B, Section B
X3
GO-D88TZT1016B:01+ L(+) 33
GO-D88TZT1016B:01- N(-) 34
GO-D88TVY1016B:02+ control 35
GO-D88TZT1016B:03+ feedback *
*
*
*
*
*
*
FE busbar

*

ООО «РусХимАльянс»
«В производство работ»
Начальник управления,
Управление проектирования ГПЗ и ОЗХ
/ Т.И. Ергалиев /

Взам. инв. №
Подп. и дата
Инв. № подл.

03

Изменение 03.1 выполнено ООО "ГЛ ИНЖИНИРИНГ" Revision 03.1 issued by GL Engineering TQS-GPP-RHI-GSP-IN-05190_R00

* – to be confirmed based on Vendor documents for equipment
** – Package supply with ventilation equipment

03.1-1

Изм.	Кол.уч.	Лист	№док.	Подп.	Дата	GLE-(GO-D8810BXO)-IN-AOVK-001	Лист 32/31
03.1	1	–	05190		25.06.26		

GLE-(GO-D8810BXO)-IN-AOVK-001_03.1.dwg

Формат А3

Схемы внешних соединений
Приточная установка GO-D8810BX0-AHU-1102B
External Wiring Diagrams
Air Handling Unit GO-D8810BX0-AHU-1102B


Датчик температуры наружного воздуха
Outdoor air temperature transmitter
GO-D88TT1056B **

Датчик температуры приточного воздуха
Supply air temperature transmitter
GO-D88TT1047B **

Датчик температуры обратного теплоносителя
Return HTF temperature transmitter
GO-D88TT1046B **

Датчик температуры в помещении венткамеры
Temperature transmitter in HVAC room
GO-D88TT1051B **

Датчик перепада давления на основном вентиляторе
Pressure transmitter at main fan
GO-D88PDT1048B **

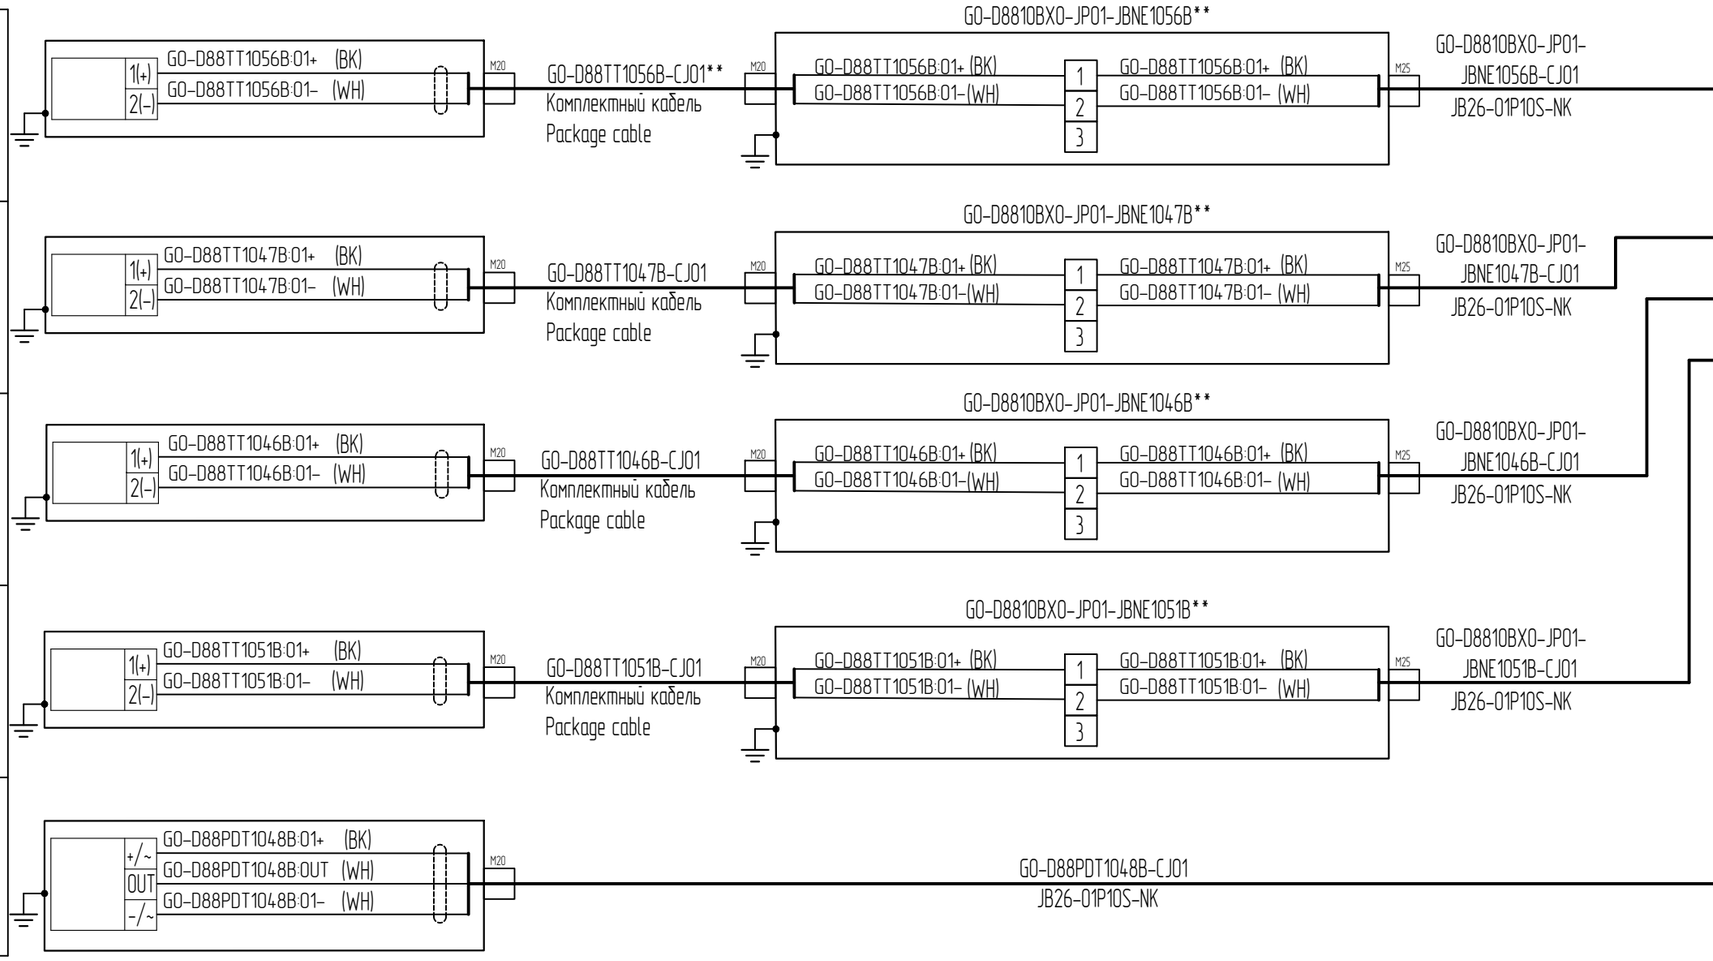

Изменение 03.1 выполнено ООО "ГЛ ИНЖИНИРИНГ" Revision 03.1 issued by GL Engineering TQS-GPP-RHI-GSP-IN-05190_R00

Изм.	Кол.уч.	Лист	№док.	Подп.	Дата	GLE-(GO-D8810BX0)-IN-AOVK-001	Лист 31
03.1	–	Зам.	05190		25.06.26		

Взам. инв. №
Подп. и дата
Инв. № подл.

Схемы внешних соединений
Приточная установка GO-D8810BX0-AHU-1101A

Датчик температуры наружного воздуха GO-D88TT1030B**

Датчик температуры приточного воздуха GO-D88TT1007B**

Датчик температуры обратного теплоносителя GO-D88TT1006B**

Датчик температуры в помещении временного пребывания GO-D88TT1021B**

Датчик температуры в помещении машзала GO-D88TT1022B**

GO-D88TT1030B:01+ (BK)
GO-D88TT1030B:01– (WH)
1(+)
2(–)
M20

GO-D88TT1007B:01+ (BK)
GO-D88TT1007B:01– (WH)
1(+)
2(–)
M20

GO-D88TT1006B:01+ (BK)
GO-D88TT1006B:01– (WH)
1(+)
2(–)
M20

GO-D88TT1021B:01+ (BK)
GO-D88TT1021B:01– (WH)
1(+)
2(–)
M20

GO-D88TT1022B:01+ (BK)
GO-D88TT1022B:01– (WH)
1(+)
2(–)
M20

GO-D88TT1030B-CJ01
JB26-01P10S-NK

GO-D88TT1007B-CJ01
JB26-01P10S-NK

GO-D88TT1006B-CJ01
JB26-01P10S-NK

GO-D88TT1021B-CJ01
JB26-01P10S-NK

GO-D88TT1022B-CJ01
JB26-01P10S-NK

GO-D8810BX0-CP-1101A/B, секция B

X3

GO-D88TT1030B :01+/X3:13*	13
GO-D88TT1030B :01–/X3:14*	14
GO-D88TT1007B :01+/X3:15*	15
GO-D88TT1007B :01–/X3:16*	16
GO-D88TT1007B :01+/X3:15*	17
GO-D88TT1007B :01–/X3:16*	18
GO-D88TT1021B :01+/X3:*	19
GO-D88TT1021B :01–/X3:*	20
GO-D88TT1022B :01+/X3:17*	*
GO-D88TT1022B :01–/X3:18*	*

Шина/Shield FE

*

ООО «РусХимАльянс»
«В производство работ»
Начальник управления,
Управление проектирования ГПЗ и ОЗХ
/ Т.И. Ергалиев /

Взам. инв. №
Подп. и дата
Инв. № подл.

03

Изменение 03.1 выполнено ООО "ГЛ ИНЖИНИРИНГ" Revision 03.1 issued by GL Engineering TQS-GPP-RHI-GSP-IN-05190_R00

*– Будет уточнено после получения РКД на оборудование
**– Комплектная поставка с вентиляционным оборудованием

03.1-1

Изм.	Кол.уч.	Лист	№док.	Подп.	Дата
03.1	1	–	05190		25.06.26


GLE-(GO-D8810BX0)-IN-A0VK-001

Лист 33/32

GLE-(GO-D8810BX0)-IN-A0VK-001_03_1.dwg

Формат А3

Схемы внешних соединений
Приточная установка GO-D8810BX0-AHU-1102B
External Wiring Diagrams
Air Handling Unit GO-D8810BX0-AHU-1102B

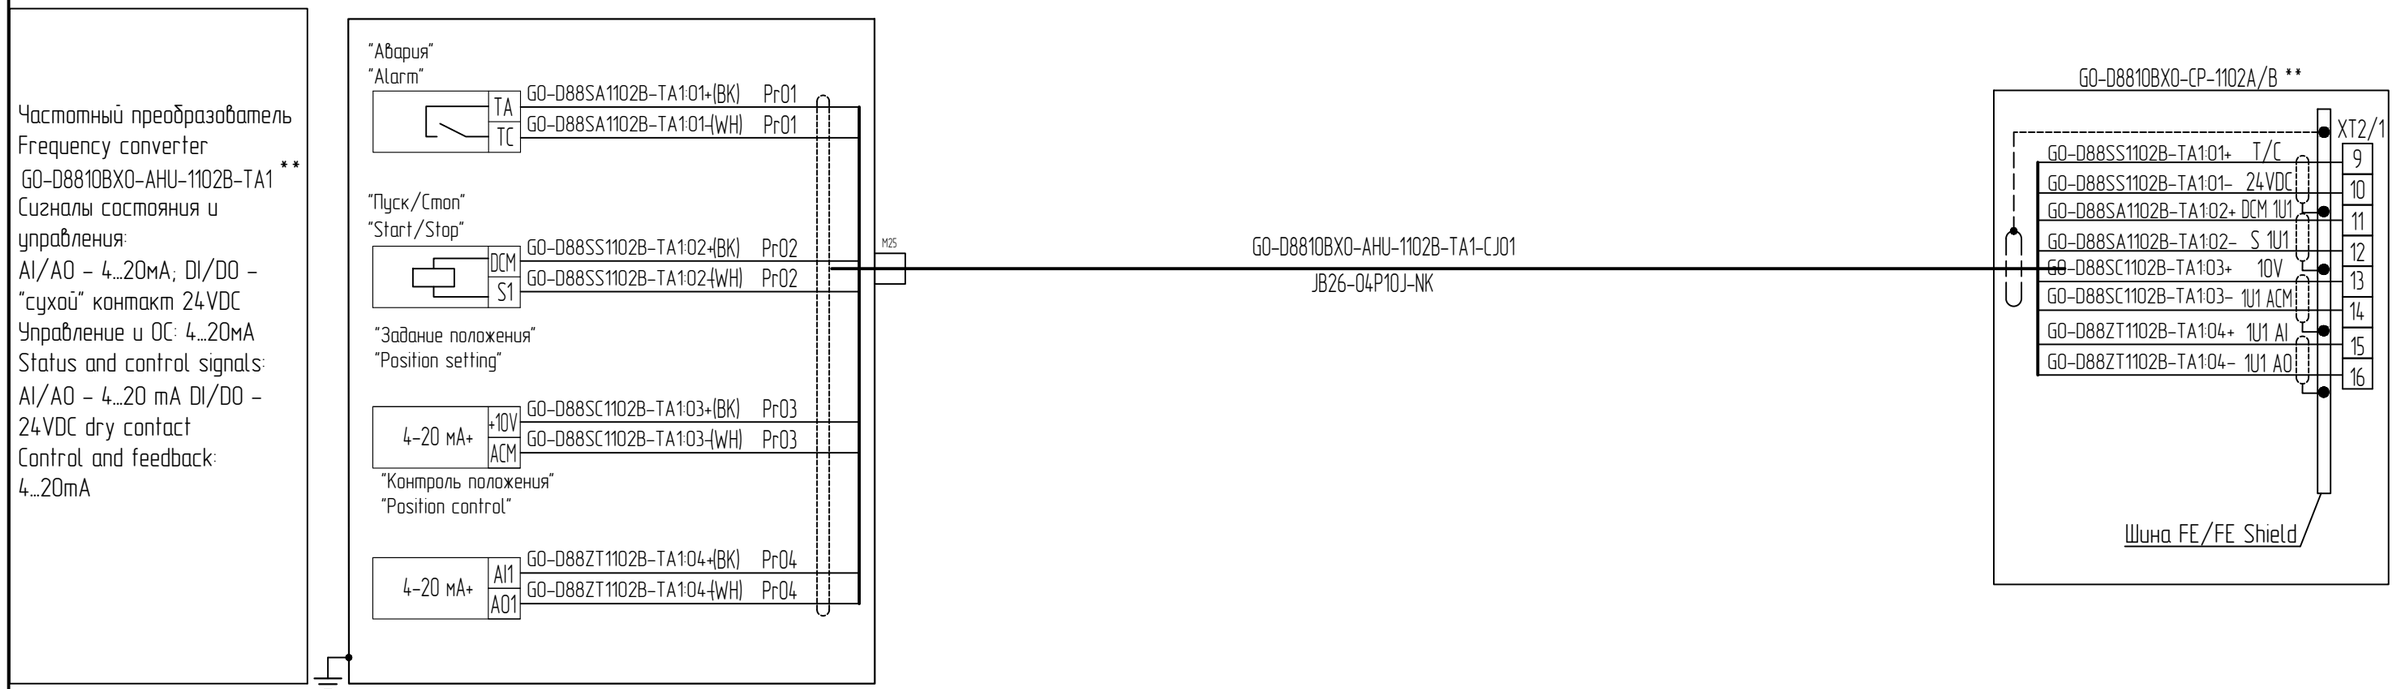

Изменение 03.1 выполнено ООО "ГЛ ИНЖИНИРИНГ" Revision 03.1 issued by GL Engineering TQS-GPP-RHI-GSP-IN-05190_R00

Изм.	Кол.уч.	Лист	№док.	Подп.	Дата	GLE-(GO-D8810BX0)-IN-AOVK-001	Лист
03.1	–	Зам.	05190		25.06.26		32

Взам. инв. №
Подп. и дата
Инв. № подл.

External Wiring Diagrams
Air Handling Unit GO-D8810BXO-AHU-1101A

Outdoor air temperature transmitter GO-D88TT1030B**	GO-D88TT1030B:01+ (BK)	GO-D88TT1030B-CJ01 JB26-01P10S-NK	GO-D8810BXO-CP-1101A/B, Section B X3:13 GO-D88TT1030B :01+/X3:13*
	GO-D88TT1030B:01– (WH)		GO-D88TT1030B :01–/X3:14* 14
Supply air temperature transmitter GO-D88TT1007B**	GO-D88TT1007B:01+ (BK)	GO-D88TT1007B-CJ01 JB26-01P10S-NK	GO-D88TT1007B :01+/X3:15* 15
	GO-D88TT1007B:01– (WH)		GO-D88TT1007B :01–/X3:16* 16
Return HTF temperature transmitter GO-D88TT1006B**	GO-D88TT1006B:01+ (BK)	GO-D88TT1006B-CJ01 JB26-01P10S-NK	GO-D88TT1007B :01+/X3:15* 17
	GO-D88TT1006B:01– (WH)		GO-D88TT1007B :01–/X3:16* 18
Temperature transmitter in temporary personnel room GO-D88TT1021B**	GO-D88TT1021B:01+ (BK)	GO-D88TT1021B-CJ01 JB26-01P10S-NK	GO-D88TT1021B :01+/X3:* 19
	GO-D88TT1021B:01– (WH)		GO-D88TT1021B :01–/X3:* 20
			GO-D88TT1022B :01+/X3:17* *
Temperature transmitter in pump room GO-D88TT1022B**	GO-D88TT1022B:01+ (BK)	GO-D88TT1022B-CJ01 JB26-01P10S-NK	GO-D88TT1022B :01–/X3:18* *
	GO-D88TT1022B:01– (WH)		FE busbar

*

ООО «РусХимАльянс»
«В производство работ»
Начальник управления,
Управление проектирования ГПЗ и ОЗХ
/ Т.И. Ергалиев /

Взам. инв. №
Подп. и дата
Инв. № подл.

Изменение 03.1 выполнено ООО "ГЛ ИНЖИНИРИНГ" Revision 03.1 issued by GL Engineering TQS-GPP-RHI-GSP-IN-05190_R00

03

03.1-1

* – to be confirmed based on Vendor documents for equipment
** – Package supply with ventilation equipment

Изм.	Кол.уч.	Лист	№док.	Подп.	Дата	GLE-(GO-D8810BXO)-IN-AOVK-001	Лист
03.1	1	–	05190		25.06.26		~~34~~ 33

GLE-(GO-D8810BXO)-IN-AOVK-001_03.1.dwg

Формат А3

Схемы внешних соединений/External Wiring Diagrams
Приточная установка/Air Handling Unit GO-D8810BX0-AHU-1102A/B

Управляющий сигнал "Загазованность" GAS DETECTION control signal GO-D8810BX0-AHU-1102A
Управляющий сигнал ОВКВ "Пуск" HVAC START control signal GO-D8810BX0-AHU-1102A
Управляющий сигнал ОВКВ "Останов" HVAC STOP control signal GO-D8810BX0-AHU-1102A
Управляющий сигнал "Кнопка отключения вентиляции у выхода" Control signal Ventilation Trip Button at Exit GO-D8810BX0-AHU-1102A
Управляющий сигнал "Пожар" FIRE Control signal GO-D8810BX0-AHU-1102A
Пуск насосов пожаротушения Fire fighting pumps start
Управляющий сигнал "Загазованность" GAS DETECTION control signal GO-D8810BX0-AHU-1102B
Управляющий сигнал ОВКВ "Пуск" HVAC START control signal GO-D8810BX0-AHU-1102B
Управляющий сигнал ОВКВ "Останов" HVAC STOP control signal GO-D8810BX0-AHU-1102B
Управляющий сигнал "Кнопка отключения вентиляции у выхода" Control signal Ventilation Trip Button at Exit GO-D8810BX0-AHU-1102B
Управляющий сигнал "Пожар" FIRE Control signal GO-D8810BX0-AHU-1102B
Пуск насосов пожаротушения Fire fighting pumps start

GO-D8810BX0-JP-CC-1011 **

X3

107	GO-D8810BX0-CP-1102A/B:01+ (BK)
108	GO-D8810BX0-CP-1102A/B:01-(WH)
179	GO-D8810BX0-CP-1102A/B:02+(BK)
180	GO-D8810BX0-CP-1102A/B:02-(WH)
181	GO-D8810BX0-CP-1102A/B:03+(BK)
182	GO-D8810BX0-CP-1102A/B:03-(WH)
155	GO-D8810BX0-CP-1102A/B:04+(BK)
157	GO-D8810BX0-CP-1102A/B:04-(WH)
125	GO-D8810BX0-CP-1102A/B:05+(BK)
127	GO-D8810BX0-CP-1102A/B:05-(WH)
143	GO-D8810BX0-CP-1102A/B:06+(BK)
144	GO-D8810BX0-CP-1102A/B:06-(WH)
110	GO-D8810BX0-CP-1102A/B:07+(BK)
111	GO-D8810BX0-CP-1102A/B:07-(WH)
183	GO-D8810BX0-CP-1102A/B:08+(BK)
184	GO-D8810BX0-CP-1102A/B:08-(WH)
185	GO-D8810BX0-CP-1102A/B:09+(BK)
186	GO-D8810BX0-CP-1102A/B:09-(WH)
158	GO-D8810BX0-CP-1102A/B:10+ (BK)
160	GO-D8810BX0-CP-1102A/B:10-(WH)
128	GO-D8810BX0-CP-1102A/B:11+ (BK)
130	GO-D8810BX0-CP-1102A/B:11- (WH)
146	GO-D8810BX0-CP-1102A/B:12+ (BK)
147	GO-D8810BX0-CP-1102A/B:12-(WH)

Шина FE/Busbar FE

GO-D8810BX0-JP-CC-1011/GO-D8810BX0-CP-1102A/B-CJ02
JB26-04P10J-NK

GO-D8810BX0-JP-CC-1011/GO-D8810BX0-CP-1102A/B-CJ03
JB24-01P10S-NM

GO-D8810BX0-JP-CC-1011/GO-D8810BX0-CP-1102A/B-CJ04
JB24-01P10S-NM

GO-D8810BX0-JP-CC-1011/GO-D8810BX0-CP-1102A/B-CJ05
JB26-04P10J-NK

GO-D8810BX0-JP-CC-1011/GO-D8810BX0-CP-1102A/B-CJ06
JB24-01P10S-NM

GO-D8810BX0-JP-CC-1011/GO-D8810BX0-CP-1102A/B-CJ07
JB24-01P10S-NM

GO-D8810BX0-CP-1102A/B **

XT3

GO-D8810BX0-CP-1102A/B:01+	13
GO-D8810BX0-CP-1102A/B:01-	14
GO-D8810BX0-CP-1102A/B:02+	15
GO-D8810BX0-CP-1102A/B:02-	16
GO-D8810BX0-CP-1102A/B:03+	17
GO-D8810BX0-CP-1102A/B:03-	18
GO-D8810BX0-CP-1102A/B:04+	19
GO-D8810BX0-CP-1102A/B:04-	20
GO-D8810BX0-CP-1102A/B:05+	21
GO-D8810BX0-CP-1102A/B:05-	22
GO-D8810BX0-CP-1102A/B:06+	47
GO-D8810BX0-CP-1102A/B:06-	48
GO-D8810BX0-CP-1102A/B:07+	85
GO-D8810BX0-CP-1102A/B:07-	86
GO-D8810BX0-CP-1102A/B:08+	87
GO-D8810BX0-CP-1102A/B:08-	88
GO-D8810BX0-CP-1102A/B:09+	89
GO-D8810BX0-CP-1102A/B:09-	90
GO-D8810BX0-CP-1102A/B:10+	91
GO-D8810BX0-CP-1102A/B:10-	92
GO-D8810BX0-CP-1102A/B:11+	93
GO-D8810BX0-CP-1102A/B:11-	94
GO-D8810BX0-CP-1102A/B:12+	118
GO-D8810BX0-CP-1102A/B:12-	119

Шина FE/Busbar FE

Взам. инв. №
Подп. и дата
Инв. № подл.

Изменение 03.1 выполнено ООО "ГЛ ИНЖИНИРИНГ" Revision 03.1 issued by GL Engineering TQS-GPP-RHI-GSP-IN-05190_R00

Изм.	Кол.уч.	Лист	№док.	Подп.	Дата
03.1	–	Зам.	05190		25.06.26

GLE-(GO-D8810BX0)-IN-AOVK-001

Лист 33

GLE-(GO-D8810BX0)-IN-AOVK-001_03_AL.dwg

Формат А3

Схемы внешних соединений
Приточная установка GO-D8810BX0-AHU-1101A

Частотный преобразователь GO-D8810BX0-AHUF-1101B-TA1**
Сигналы состояния и управления:
AI/AO – 4...20мА; DI/DO – "сухой" контакт 24VDC
Управление и ОС: 4...20мА

"Пуск/Стоп"
"Start/Stop"
DI 24VDC
X1
Com
GO-D88SS1101B-TA1:01+ (BK) PrO1
GO-D88SS1101B-TA1:01-(WH) PrO1

"Авария"
"Alarm"
TB
TA
TC
GO-D88SA1101B-TA1:02+(BK) PrO2
GO-D88SA1101B-TA1:02-(WH) PrO2

"Задание положения"
"Position setting"
4-20 мА+
AI1
GND
GO-D88SC1101B-TA1:03+ (BK) PrO3
GO-D88SC1101B-TA1:03-(WH) PrO3

"Контроль положения"
"Position control"
4-20 мА+
AO
GND
GO-D88ZT1101B-TA1:04+(BK) PrO4
GO-D88ZT1101B-TA1:04-(WH) PrO4



JB26-01P10S-NK

GO-D8810BX0-CP-1101A/B, секция B
X3
GO-D88SS1101B-TA1:01+ X1 36
GO-D88SS1101B-TA1:01- Com 37
GO-D88SA1101B-TA1:02+ TB *
GO-D88SA1101B-TA1:02- TC *
GO-D88SC1101B-TA1:03+ AI1 *
GO-D88SC1101B-TA1:03- GND *
GO-D88ZT1101B-TA1:04+ AO *
GO-D88ZT1101B-TA1:04- GND *
Шина/Shield FE

*

ООО «РусХимАльянс»
«В производство работ»
Начальник управления,
Управление проектирования ГПЗ и ОЗХ
/ Т.И. Ергалиев /

Взам. инв. №
Подп. и дата
Инв. № подл.

03

Изменение 03.1 выполнено ООО "ГЛ ИНЖИНИРИНГ" Revision 03.1 issued by GL Engineering TQS-GPP-RHI-GSP-IN-05190_R00

*– Будет уточнено после получения РКД на оборудование
**– Комплектная поставка с вентиляционным оборудованием


03.1-1

Изм.	Кол.уч.	Лист	№док.	Подп.	Дата	GLE-(GO-D8810BX0)-IN-A0VK-001	Лист 35 34
03.1	1	–	05190		25.06.26		


Формат А3

Схемы внешних соединений
Приточная установка GO-D8810BXO-AHU-1102A/B
External Wiring Diagrams
Air Handling Unit GO-D8810BXO-AHU-1102A/B

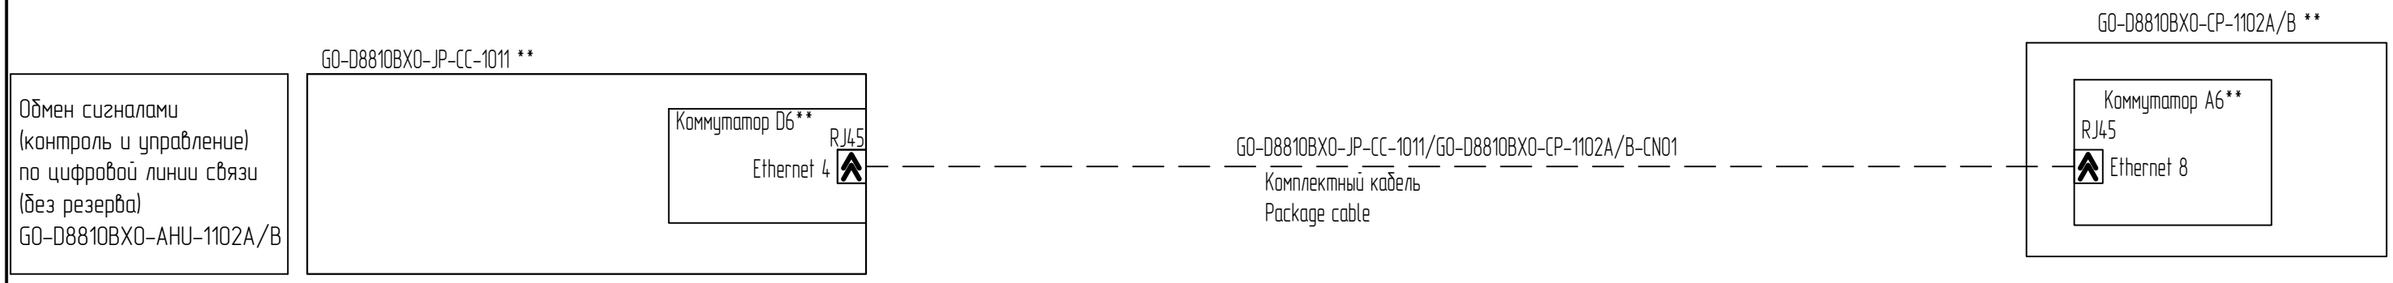

Изменение 03.1 выполнено ООО "ГЛ ИНЖИНИРИНГ" Revision 03.1 issued by GL Engineering TQS-GPP-RHI-GSP-IN-05190_R00

						GLE-(GO-D8810BXO)-IN-AOVK-001	Лист
03.1	–	Зам.	05190		25.06.26		34
Изм.	Кол.уч.	Лист	№док.	Подп.	Дата		

Взам. инв. №
Подп. и дата
Инв. № подл.

External Wiring Diagrams
Air Handling Unit GO-D8810BXO-AHU-1101A

Frequency converter
GO-D8810BXO-AHUF-1101B-TA1**
Status and control signals:
AI/AO – 4...20 mA DI/DO – 24VDC dry contact
Control and feedback:
4...20mA

Start/Stop

DI 24VDC | X1 | GO-D88SS1101B-TA1:01+ (BK) Pr01
Com | GO-D88SS1101B-TA1:01-(WH) Pr01

Alarm

TB | GO-D88SA1101B-TA1:02+(BK) Pr02
TA
TC | GO-D88SA1101B-TA1:02-(WH) Pr02

Position setting

4-20 mA+ | AI1 | GO-D88SC1101B-TA1:03+ (BK) Pr03
GND | GO-D88SC1101B-TA1:03-(WH) Pr03

Position control

4-20 mA+ | AO | GO-D88ZT1101B-TA1:04+(BK) Pr04
GND | GO-D88ZT1101B-TA1:04-(WH) Pr04

M25 ##########################-CJ01
JB26-02P10J-NK

M26 ##########################-CJ02
JB26-01P10S-NK

M20 ##########################-CJ03
JB26-01P10S-NK

GO-D8810BXO-CP-1101A/B, Section B

X3
GO-D88SS1101B-TA1:01+ X1 36
GO-D88SS1101B-TA1:01- Com 37
GO-D88SA1101B-TA1:02+ TB *
GO-D88SA1101B-TA1:02- TC *
GO-D88SC1101B-TA1:03+ AI1 *
GO-D88SC1101B-TA1:03- GND *
GO-D88ZT1101B-TA1:04+ AO *
GO-D88ZT1101B-TA1:04- GND *

FE busbar

*

ООО «РусХимАльянс»
«В производство работ»
Начальник управления,
Управление проектирования ГПЗ и ОЗХ
/ Т.И. Ергалиев /

Взам. инв. №
Подп. и дата
Инв. № подл.

03

Изменение 03.1 выполнено ООО "ГЛ ИНЖИНИРИНГ" Revision 03.1 issued by GL Engineering TQS-GPP-RHI-GSP-IN-05190_R00

* – to be confirmed based on Vendor documents for equipment
** – Package supply with ventilation equipment

03.1-1

Изм.	Кол.уч.	Лист	№док.	Подп.	Дата	GLE-(GO-D8810BXO)-IN-AOVK-001	Лист 36 35
03.1	1	–	05190		25.06.26		


GLE-(GO-D8810BXO)-IN-AOVK-001_03_1.dwg

Формат А3

Схемы внешних соединений
Приточная установка GO-D8810BXO-AHU-1103
External Wiring Diagrams
Air Handling Unit GO-D8810BXO-AHU-1103

Реле перепада давления на фильтре 1
DP switch at filter 1
GO-D88PDS1062**

Реле перепада давления на вентиляторе 1
DP switch at fan 1
GO-D88PDS1065**

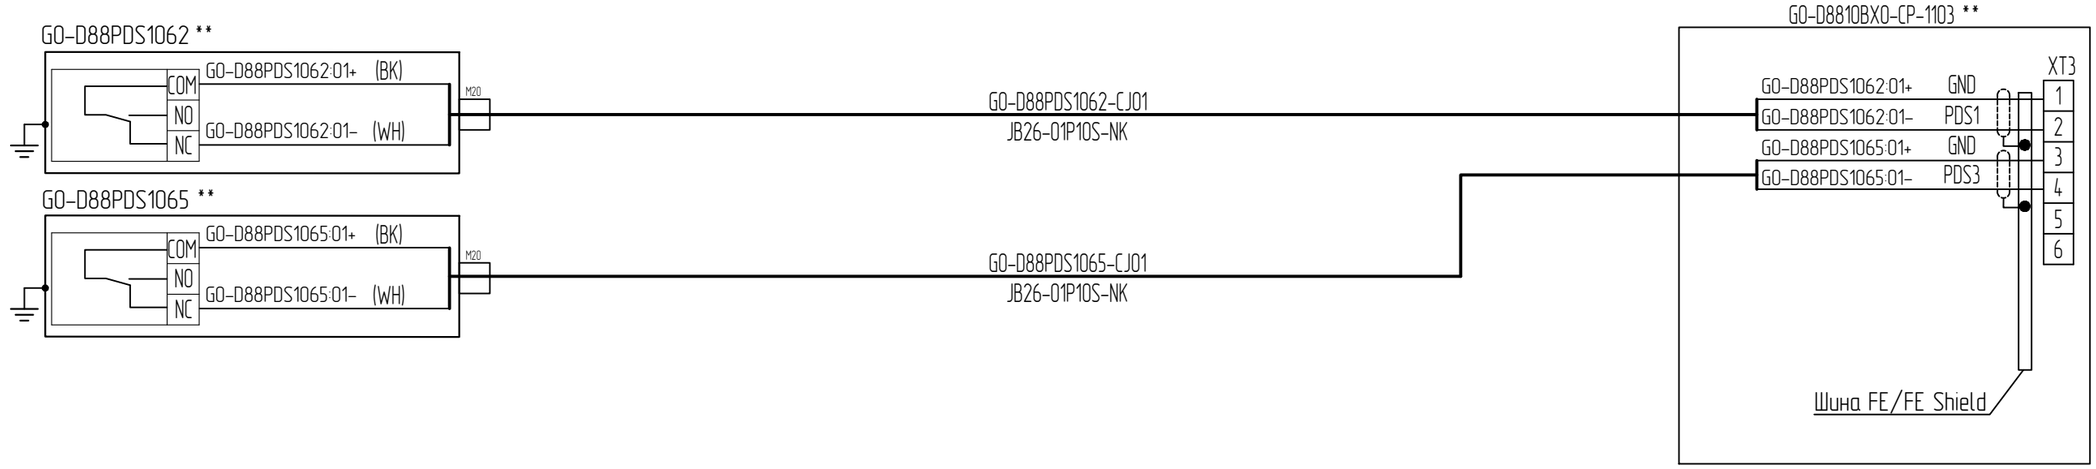

Изменение 03.1 выполнено ООО "ГЛ ИНЖИНИРИНГ" Revision 03.1 issued by GL Engineering TQS-GPP-RHI-GSP-IN-05190_R00

03.1	–	Зам.	05190		25.06.26	GLE-(GO-D8810BXO)-IN-AOVK-001	Лист 35
Изм.	Кол.уч.	Лист	№док.	Подп.	Дата		

Взам. инв. №
Подп. и дата
Инв. № подл.

Схемы внешних соединений
Приточная установка GO-D8810BXO-AHU-1101A

GO-D8810BXO-JP-CC-1011

"Пожар"
Н.З. С.К
Коммутация цепей =24В

Отключение от кнопок у эвакуационных выходов
Н.З. С.К
Коммутация цепей =24В

XTX*

1 — GO-D8810BXO-CP-1101A/B:01+ (BK)
2 — GO-D8810BXO-CP-1101A/B:01- (WH)

5 — GO-D8810BXO-CP-1101A/B:03+ (BK)
6 — GO-D8810BXO-CP-1101A/B:03- (WH)

Шина/Shield FE

GO-D8810BXO-CP-1101A/GO-D8810BXO-CP-1101B-CJ09
JB26-01P10S-NK

GO-D8810BXO-CP-1101A/GO-D8810BXO-CP-1101B-CJ10
JB26-01P10S-NK

GO-D8810BXO-CP-1101A/B, секция B

X3

GO-D8810BXO-CP-1101A/B:01+ — 25
GO-D8810BXO-CP-1101A/B:01- — 26

GO-D8810BXO-CP-1101A/B:04+ — 23
GO-D8810BXO-CP-1101A/B:04- — 24

Шина/Shield FE

*

ООО «РусХимАльянс»
«В производство работ»
Начальник управления,
Управление проектирования ГПЗ и ОЗХ
/ Т.И. Ергалиев /

Изменение 03.1 выполнено ООО "ГЛ ИНЖИНИРИНГ" Revision 03.1 issued by GL Engineering TQS-GPP-RHI-GSP-IN-05190_R00

*- Будет уточнено после получения РКД на оборудование
**- Комплектная поставка с вентиляционным оборудованием

Интерфейс/Shield FE
Физика/Shield FE

03

03.1-1

Изм.	Кол.уч.	Лист	№док.	Подп.	Дата
03.1	1	–	05190		25.06.26

GLE-(GO-D8810BXO)-IN-AOVK-001

Лист 27/36

Взам. инв. №
Подп. и дата
Инв. № подл.


GLE-GO-D8810BXO-IN-AOVK-001_03_XL.dwg

Формат А3

Схемы внешних соединений
Приточная установка GO-D8810BX0-AHU-1103
External Wiring Diagrams
Air Handling Unit GO-D8810BX0-AHU-1103

Привод воздушной заслонки на входе
Inlet damper actuator
GO-D88MV1061/1**

Питание: =24В
Концевые выключатели: коммутация цепей =24В
Power: 24VDC
Limit switches: 24VDC circuit switching

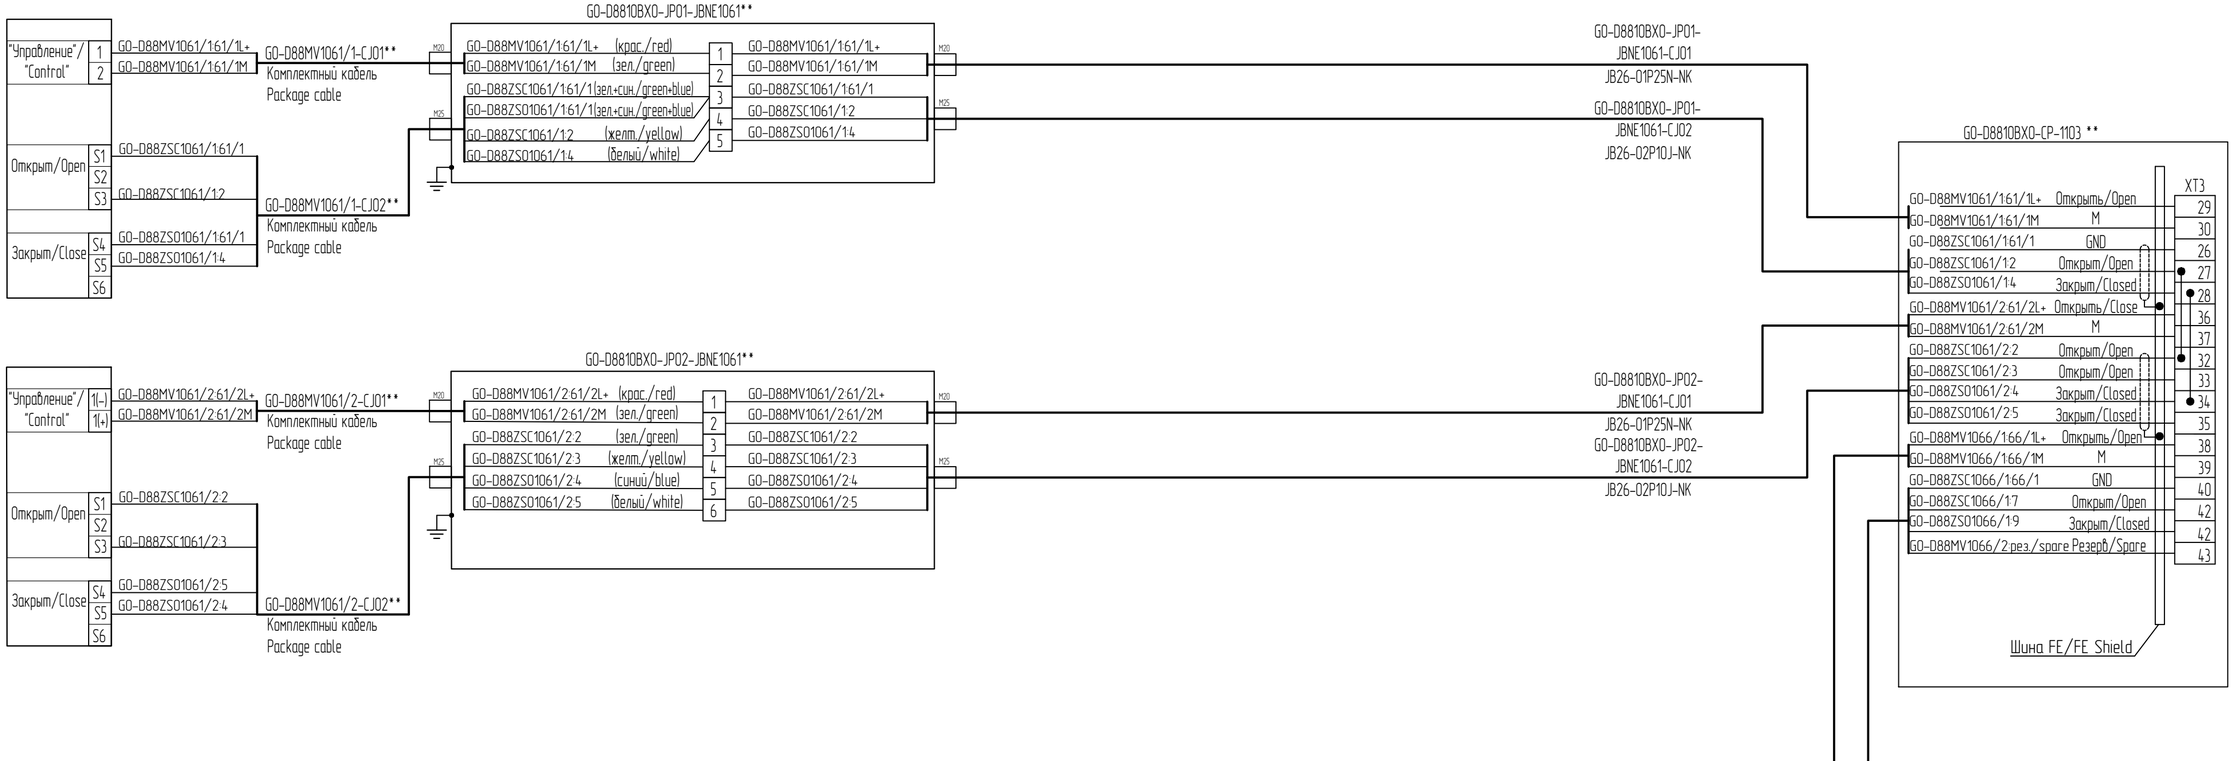


Привод воздушной заслонки на входе
Inlet damper actuator
GO-D88MV1061/2**

Питание: =24В
Концевые выключатели: коммутация цепей =24В
Power: 24VDC
Limit switches: 24VDC circuit switching


Привод воздушной заслонки на выходе
Outlet damper actuator
GO-D88MV1066/1**

Питание: =24В
Концевые выключатели: коммутация цепей =24В
Power: 24VDC
Limit switches: 24VDC circuit switching

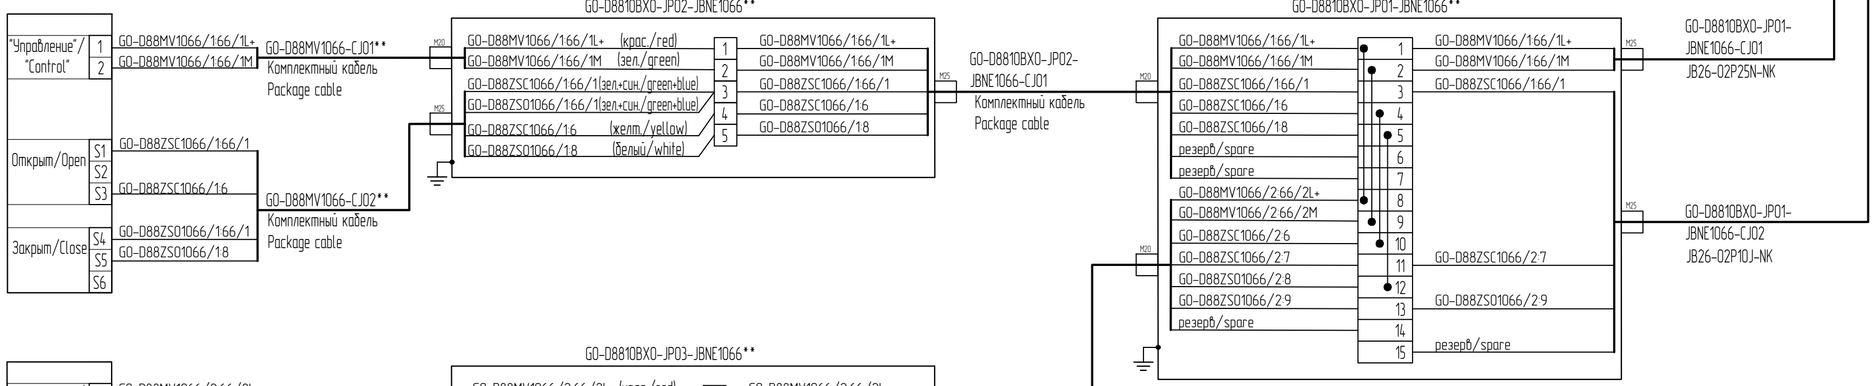

Привод воздушной заслонки на выходе
Outlet damper actuator
GO-D88MV1066/2**

Питание: =24В
Концевые выключатели: коммутация цепей =24В
Power: 24VDC
Limit switches: 24VDC circuit switching

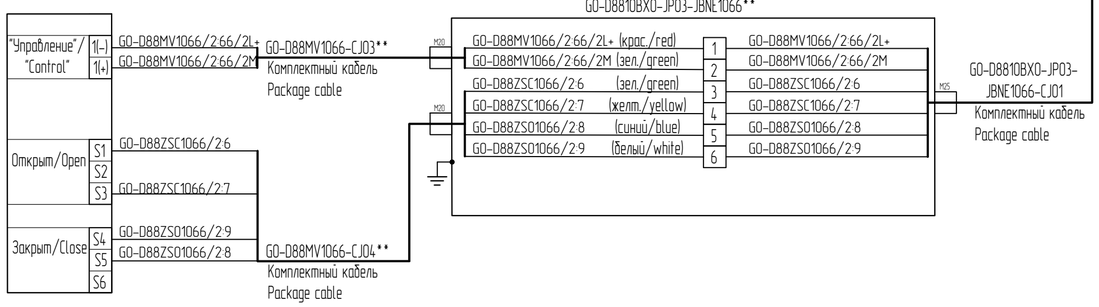

Изменение 03.1 выполнено ООО "ГЛ ИНЖИНИРИНГ" Revision 03.1 issued by GL Engineering TQS-GPP-RHI-GSP-IN-05190_R00

Взам. инв. №
Подп. и дата
Инв. № подл.

Изм.	Кол.уч.	Лист	№док.	Подп.	Дата	GLE-(GO-D8810BX0)-IN-AOVK-001	Лист 36
03.1	–	Зам.	05190		25.06.26		

GLE-(GO-D8810BX0)-IN-AOVK-001_03_AL.dwg

Формат А2

External Wiring Diagrams
Air Handling Unit GO-D8810BX0-AHU-1101A

GO-D8810BX0-JP-CC-1011

Fire
NC DC
24VDC circuit switching

Trip from buttons near evacuation exits
NC DC
24VDC circuit switching

XTX*

1 GO-D8810BX0-CP-1101A/B:01+ (BK)
2 GO-D8810BX0-CP-1101A/B:01- (WH)

5 GO-D8810BX0-CP-1101A/B:03+ (BK)
6 GO-D8810BX0-CP-1101A/B:03- (WH)

FE busbar

GO-D8810BX0-CP-1101A/GO-D8810BX0-CP-1101B-CJ09
JB26-01P10S-NK

GO-D8810BX0-CP-1101A/GO-D8810BX0-CP-1101B-CJ10
JB26-01P10S-NK

GO-D8810BX0-CP-1101A/B, Section B

X3
GO-D8810BX0-CP-1101A/B:01+ 25
GO-D8810BX0-CP-1101A/B:01- 26
GO-D8810BX0-CP-1101A/B:04+ 23
GO-D8810BX0-CP-1101A/B:04- 24

FE busbar

*

ООО «РусХимАльянс»
«В производство работ»
Начальник управления,
Управление проектирования ГПЗ и ОЗХ
/ Т.И. Ергалиев /

Взам. инв. №
Подп. и дата
Инв. № подл.

03

03.1-1

Изменение 03.1 выполнено ООО "ГЛ ИНЖИНИРИНГ" Revision 03.1 issued by GL Engineering TQS-GPP-RHI-GSP-IN-05190_R00

* – to be confirmed based on Vendor documents for equipment
** – Package supply with ventilation equipment

Interface
Hardwired

Изм.	Кол.уч.	Лист	№док.	Подп.	Дата	GLE-(GO-D8810BX0)-IN-A0VK-001	Лист 38/37
03.1	1	–	05190		25.06.26		

GLE-(GO-D8810BX0)-IN-A0VK-001_03_R1.dwg

Формат А3


Схемы внешних соединений
Приточная установка GO-D8810BX0-AHU-1103
External Wiring Diagrams
Air Handling Unit GO-D8810BX0-AHU-1103

Датчик температуры наружного воздуха
Outdoor air temperature transmitter
GO-D88TT1068 **

Датчик температуры приточного воздуха
Supply air temperature transmitter
GO-D88TT1067 **

Датчик температуры в помещении венткамеры
Temperature transmitter in HVAC room
GO-D88TT1063 **

Датчик перепада давления на основном вентиляторе
Pressure transmitter at main fan
GO-D88PDT1064 **

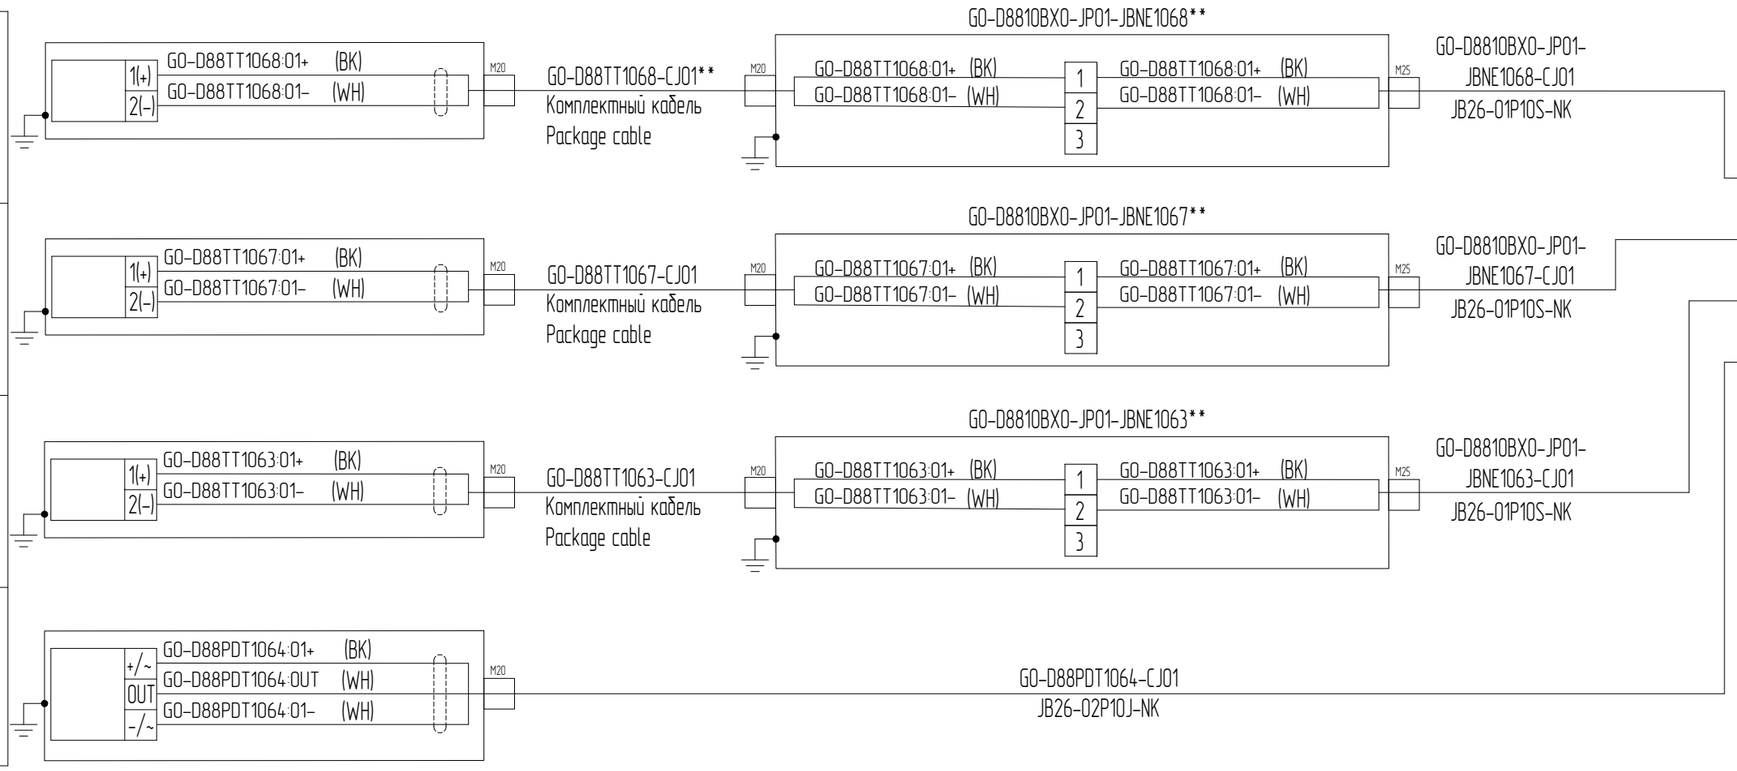

Изменение 03.1 выполнено ООО "ГЛ ИНЖИНИРИНГ" Revision 03.1 issued by GL Engineering TQS-GPP-RHI-GSP-IN-05190_R00

Изм.	Кол.уч.	Лист	№док.	Подп.	Дата	GLE-(GO-D8810BX0)-IN-AOVK-001	Лист
03.1	–	Зам.	05190		25.06.26		37

GLE-(GO-D8810BX0)-IN-AOVK-001_03_AL.dwg

Формат А3

Взам. инв. №

Подп. и дата

Инв. № подл.

Схемы внешних соединений
Приточная установка GO-D8810BX0-AHU-1102A

Реле перепада давления на фильтре 1
GO-D88PDS1204A**

Реле перепада давления на фильтре 2
GO-D88PDS1204A**

Реле перепада давления на вентиляторе
GO-D88PDS1201A**

Реле температуры воздуха за теплообменником минимальная
GO-D88TS1203A**

Реле сухого хода перед насосами
GO-D8810BX0-P-0003A/B
GO-D88PG1217A**

Реле перепада давления на насосе
GO-D8810BX0-P-0003A
GO-D88PDS1318A**

GO-D88PDS1204A**
1 GO-D88PDS1204A:01+ (BK)
2 GO-D88PDS1204A:01- (WH)
M20
GO-D88PDS1204A-CJ01
JB26-01P10S-NK

GO-D88PDS1228A**
1 GO-D88PDS1228A:01+ (BK)
2 GO-D88PDS1228A:01- (WH)
M20
GO-D88PDS1228A-CJ01
JB26-01P10S-NK

GO-D88PDS1201A**
1 GO-D88PDS1201A:01+ (BK)
2 GO-D88PDS1201A:01- (WH)
M20
GO-D88PDS1201A-CJ01
JB26-01P10S-NK

GO-D88TS1203A **
1 GO-D88TS1203A:01+ (BK)
2 GO-D88TS1203A:01- (WH)
M20
GO-D88TS1203A-CJ01
JB26-01P10S-NK

GO-D88PG1217A **
1 GO-D88PG1217A:01+ (BK)
2 GO-D88PG1217A:01- (WH)
M20
GO-D88PG1217A-CJ01
JB26-01P10S-NK

GO-D88PDS1318A**
1 GO-D88PDS1318A:01+ (BK)
2 GO-D88PDS1318A:01- (WH)
M20
GO-D88PDS1318A-CJ01
JB26-01P10S-NK

GO-D8810BX0-CP-1102A/B, секция A
X3*
GO-D88PDS1204A:01+/X3:1* 1
GO-D88PDS1204A:01-/X3:2* 2
GO-D88PDS1228A:01+/X3:1* 3
GO-D88PDS1228A:01-/X3:2* 4
GO-D88PDS1201A:02+/X3:3* 5
GO-D88PDS1201A:02-/X3:4* 6
GO-D88TS1203A :03+/X3:5* 21
GO-D88TS1203A :03-/X3:6* 22
GO-D88PG1217A :03+/X3:11* 11
GO-D88PG1217A :03-/X3:12* 12
GO-D88PDS1318A:03+/X3:13* 13
GO-D88PDS1318A:03-/X3:14* 14
Шина/Shield FE

*

ООО «РусХимАльянс»
«В производство работ»
Начальник управления,
Управление проектирования ГПЗ и ОЗХ
/ Т.И. Ергалиев /

Изменение 03.1 выполнено ООО "ГЛ ИНЖИНИРИНГ" Revision 03.1 issued by GL Engineering TQS-GPP-RHI-GSP-IN-05190_R00

*– Будет уточнено после получения РКД на оборудование
**– Комплектная поставка с вентиляционным оборудованием

Изм.	Кол.уч.	Лист	№док.	Подп.	Дата
03.1	1	–	05190		25.06.26

GLE-(GO-D8810BX0)-IN-A0VK-001


Лист
~~39~~ 38

Взам. инв. №
Подп. и дата
Инв. № подл.

03
03.1-1

Формат А3

Схемы внешних соединений
Приточная установка GO-D8810BX0-AHU-1103
External Wiring Diagrams
Air Handling Unit GO-D8810BX0-AHU-1103

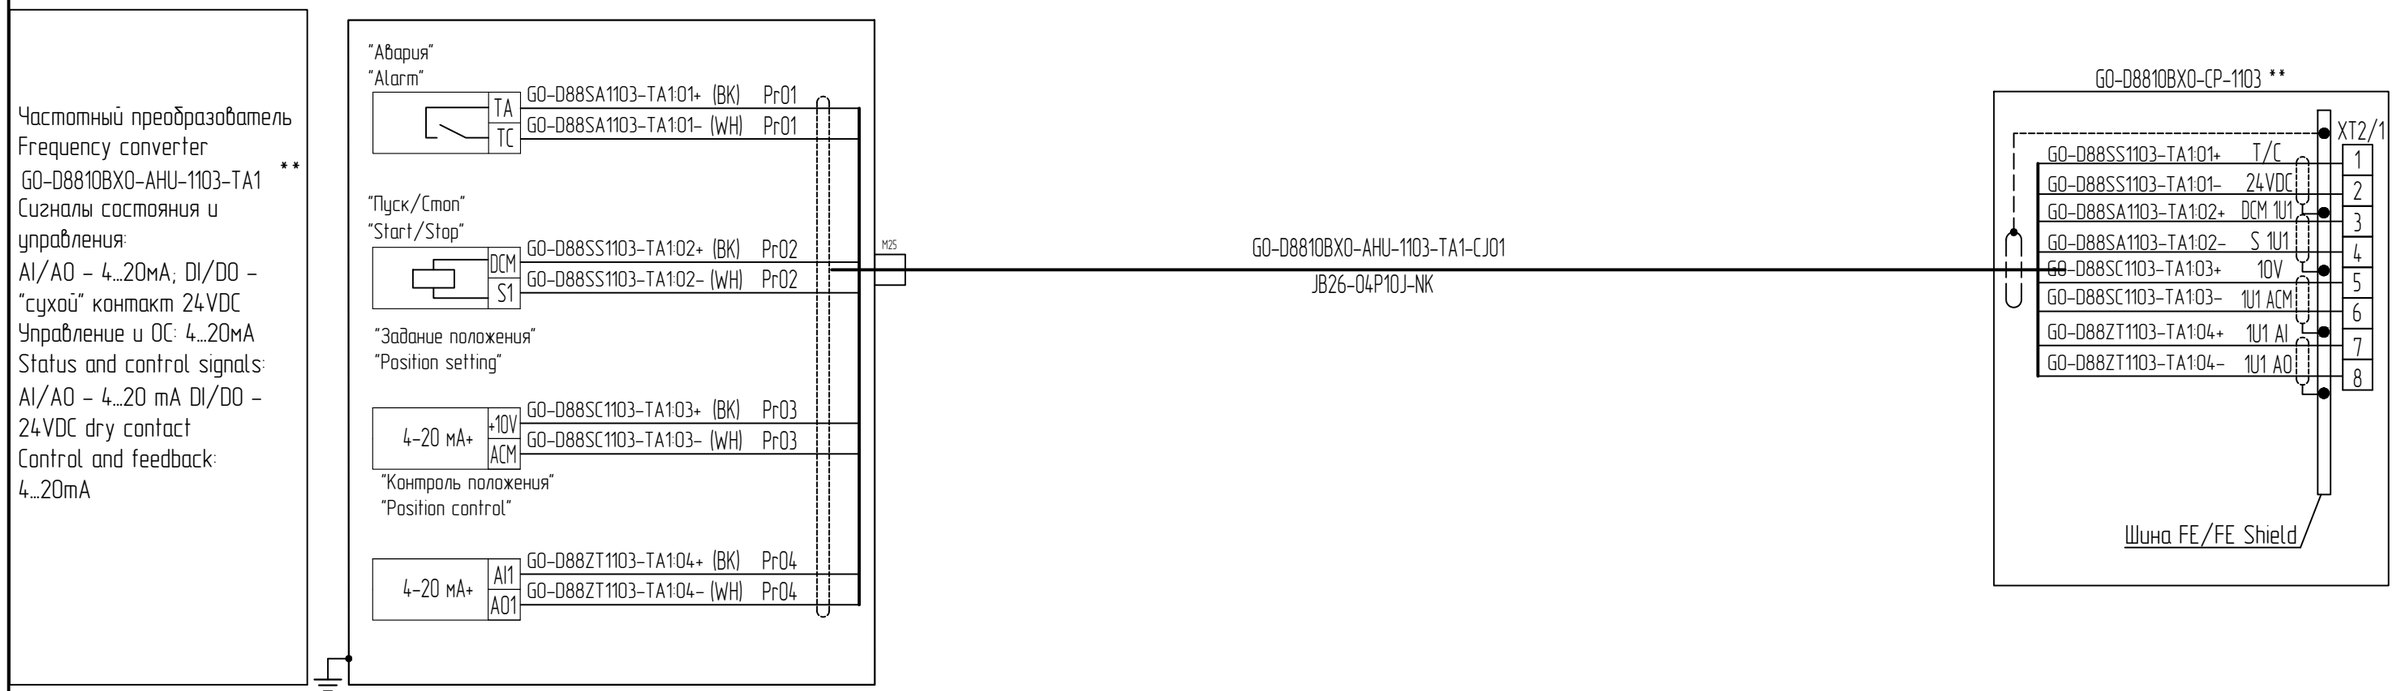

Изменение 03.1 выполнено ООО "ГЛ ИНЖИНИРИНГ" Revision 03.1 issued by GL Engineering TQS-GPP-RHI-GSP-IN-05190_R00

Изм.	Кол.уч.	Лист	№док.	Подп.	Дата	GLE-(GO-D8810BX0)-IN-AOVK-001	Лист 38
03.1	–	Зам.	05190		25.06.26		

Взам. инв. №
Подп. и дата
Инв. № подл.

DP switch at filter 1
G0-D88PDS1204A**

DP switch at filter 2
G0-D88PDS1204A**

DP switch at fan
G0-D88PDS1201A**

Min. air temperature switch downstream of heat exchanger
G0-D88TS1203A**

Dry run switch upstream of pumps
G0-D8810BX0-P-0003A/B
G0-D88PG1217A**

DP switch at pump
G0-D8810BX0-P-0003A
G0-D88PDS1318A**

G0-D88PDS1204A**
G0-D88PDS1204A:01+ (BK) — 1
G0-D88PDS1204A:01- (WH) — 2
M20
G0-D88PDS1204A-CJ01
JB26-01P10S-NK

G0-D88PDS1228A**
G0-D88PDS1228A:01+ (BK) — 1
G0-D88PDS1228A:01- (WH) — 2
M20
G0-D88PDS1228A-CJ01
JB26-01P10S-NK

G0-D88PDS1201A**
G0-D88PDS1201A:01+ (BK) — 1
G0-D88PDS1201A:01- (WH) — 2
M20
G0-D88PDS1201A-CJ01
JB26-01P10S-NK

G0-D88TS1203A **
G0-D88TS1203A:01+ (BK) — 1
G0-D88TS1203A:01- (WH) — 2
M20
G0-D88TS1203A-CJ01
JB26-01P10S-NK

G0-D88PG1217A **
G0-D88PG1217A:01+ (BK) — 1
G0-D88PG1217A:01- (WH) — 2
M20
G0-D88PG1217A-CJ01
JB26-01P10S-NK

G0-D88PDS1318A**
G0-D88PDS1318A:01+ (BK) — 1
G0-D88PDS1318A:01- (WH) — 2
M20
G0-D88PDS1318A-CJ01
JB26-01P10S-NK

*

G0-D8810BX0-CP-1102A/B, Section A

X3*

G0-D88PDS1204A:01+/X3:1*	1
G0-D88PDS1204A:01-/X3:2*	2
G0-D88PDS1228A:01+/X3:1*	3
G0-D88PDS1228A:01-/X3:2*	4
G0-D88PDS1201A:02+/X3:3*	5
G0-D88PDS1201A:02-/X3:4*	6
G0-D88TS1203A :03+/X3:5*	21
G0-D88TS1203A :03-/X3:6*	22
G0-D88PG1217A :03+/X3:11*	11
G0-D88PG1217A :03-/X3:12*	12
G0-D88PDS1318A:03+/X3:13*	13
G0-D88PDS1318A:03-/X3:14*	14

FE busbar

ООО «РусХимАльянс»
«В производство работ»
Начальник управления,
Управление проектирования ГПЗ и ОЗХ
/ Т.И. Ергалиев /

Взам. инв. №
Подп. и дата
Инв. № подл.

Изменение 03.1 выполнено ООО "ГЛ ИНЖИНИРИНГ" Revision 03.1 issued by GL Engineering TQS-GPP-RHI-GSP-IN-05190_R00

03

* – to be confirmed based on Vendor documents for equipment
** – Package supply with ventilation equipment

03.1-1

Изм.	Кол.уч.	Лист	№док.	Подп.	Дата
03.1	1	–	05190		25.06.26

GLE-(G0-D8810BX0)-IN-A0VK-001

Лист
~~40~~ 39

Схемы внешних соединений
Приточная установка GO-D8810BX0-AHU-1103
External Wiring Diagrams
Air Handling Unit GO-D8810BX0-AHU-1103

Управляющий сигнал
"Загазованность"
GAS DETECTION control signal
GO-D8810BX0-AHU-1103

Управляющий сигнал ОВКВ "Пуск"
HVAC START control
GO-D8810BX0-AHU-1103

Управляющий сигнал ОВКВ
"Останов"
HVAC STOP control signal
GO-D8810BX0-AHU-1103

Управляющий сигнал
"Кнопка отключения вентиляции
у выхода"
Control signal Ventilation Trip
Button at Exit
GO-D8810BX0-AHU-1103

Управляющий сигнал
"Пожар"
FIRE Control signal
GO-D8810BX0-AHU-1103

GO-D8810BX0-JP-CC-1011 **

X3

113	GO-D8810BX0-CP-1103:01+	(BK)
114	GO-D8810BX0-CP-1103:01–	(WH)
187	GO-D8810BX0-CP-1103:02+	(BK)
188	GO-D8810BX0-CP-1103:02–	(WH)
189	GO-D8810BX0-CP-1103:03+	(BK)
190	GO-D8810BX0-CP-1103:03–	(WH)
161	GO-D8810BX0-CP-1103:04+	(BK)
163	GO-D8810BX0-CP-1103:04–	(WH)
131	GO-D8810BX0-CP-1103:05+	(BK)
133	GO-D8810BX0-CP-1103:05–	(WH)

Шина/Shield FE

GO-D8810BX0-JP-CC-1011/GO-D8810BX0-CP-1103-CJ02
JB26-04P10J-NK

GO-D8810BX0-JP-CC-1011/GO-D8810BX0-CP-1103-CJ03
JB24-01P10S-NM

GO-D8810BX0-CP-1103 **

XT3

GO-D8810BX0-CP-1103:01+		13
GO-D8810BX0-CP-1103:01–		14
GO-D8810BX0-CP-1103:02+		15
GO-D8810BX0-CP-1103:02–		16
GO-D8810BX0-CP-1103:03+		17
GO-D8810BX0-CP-1103:03–		18
GO-D8810BX0-CP-1103:04+		19
GO-D8810BX0-CP-1103:04–		20
GO-D8810BX0-CP-1103:05+		21
GO-D8810BX0-CP-1103:05–		22

Шина FE/FE Shield

Взам. инв. №
Подп. и дата
Инв. № подл.

Изменение 03.1 выполнено ООО "ГЛ ИНЖИНИРИНГ" Revision 03.1 issued by GL Engineering TQS-GPP-RHI-GSP-IN-05190_R00


Изм.	Кол.уч.	Лист	№док.	Подп.	Дата	GLE-(GO-D8810BX0)-IN-AOVK-001	Лист 39
03.1	–	Зам.	05190		25.06.26		

Привод воздушной заслонки на входе
GO-D8810BX0-MD-1105**

Питание: =24В
Концевые выключатели: коммутация цепей =24В

Привод воздушной заслонки на выходе
GO-D8810BX0-MD-1107**

Питание: =24В
Концевые выключатели: коммутация цепей =24В

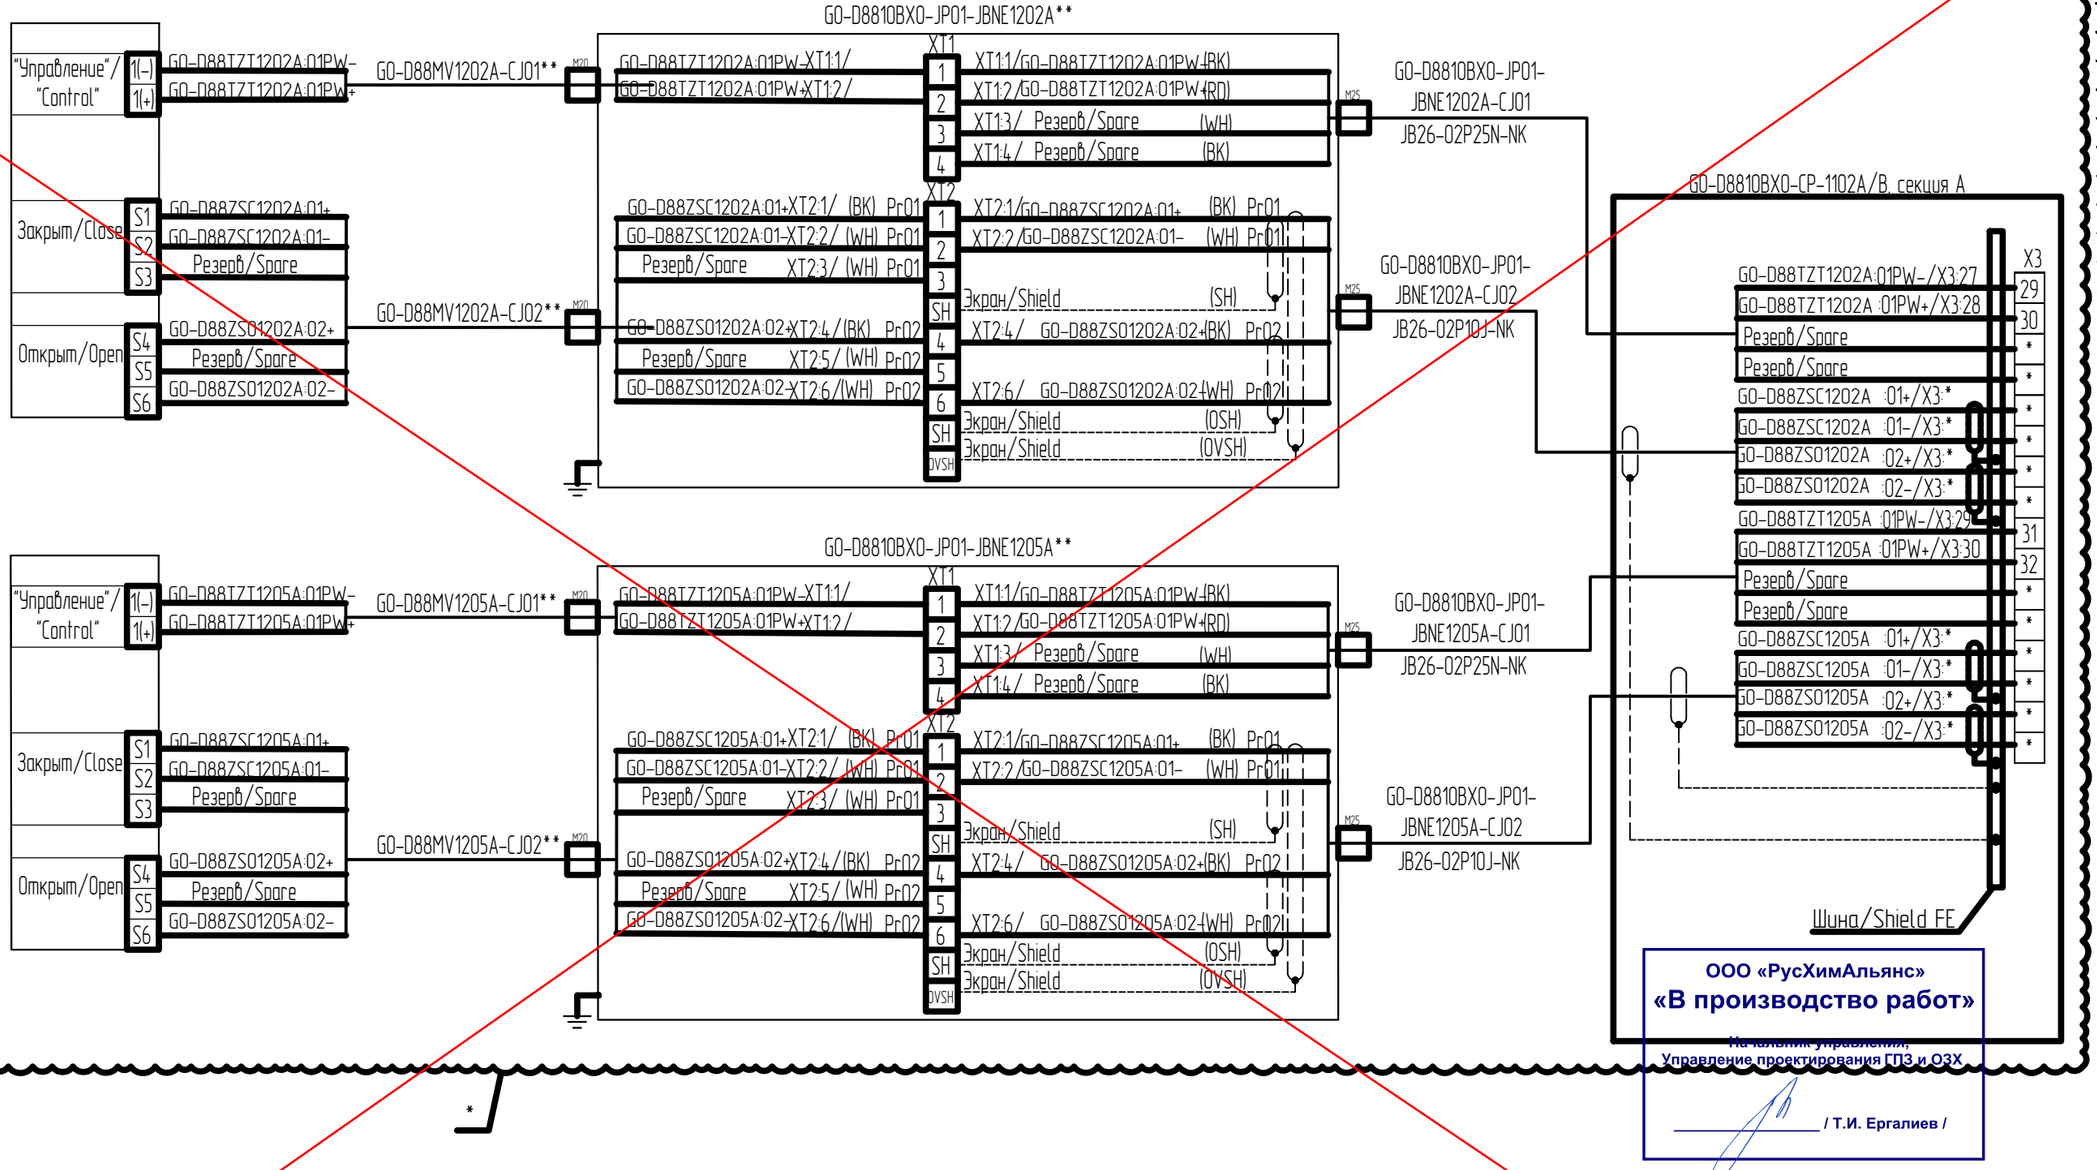

ООО «РусХимАльянс»
«В производство работ»
Начальник управления,
Управление проектирования ГПЗ и ОЗХ
/ Т.И. Ергалиев /

Изменение 03.1 выполнено ООО "ГЛ ИНЖИНИРИНГ" Revision 03.1 issued by GL Engineering TQS-GPP-RHI-GSP-IN-05190_R00

*- Будет уточнено после получения РКД на оборудование
**- Комплектная поставка с вентиляционным оборудованием

03

03.1-1


Изм.	Кол.уч.	Лист	№док.	Подп.	Дата
03.1	1	–	05190		25.06.26

GLE-(GO-D8810BX0)-IN-AOVK-001

Лист
~~41~~ 40

Взам. инв. №
Подп. и дата
Инв. № подл.

Схемы внешних соединений
Приточная установка G0-D8810BX0-AHU-1103
External Wiring Diagrams
Air Handling Unit G0-D8810BX0-AHU-1103

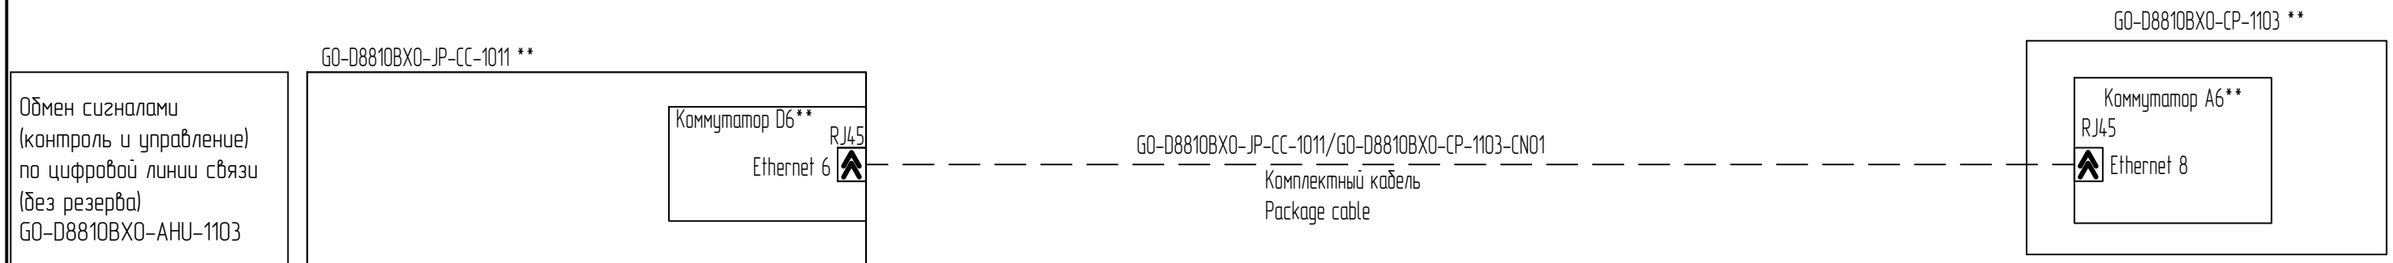

Изменение 03.1 выполнено ООО "ГЛ ИНЖИНИРИНГ" Revision 03.1 issued by GL Engineering TQS-GPP-RHI-GSP-IN-05190_R00

03.1	–	Зам.	05190		25.06.26	GLE-(G0-D8810BX0)-IN-A0VK-001	Лист 40
Изм.	Кол.уч.	Лист	№док.	Подп.	Дата		

Взам. инв. №
Подп. и дата
Инв. № подл.

External Wiring Diagrams
Air Handling Unit GO-D8810BX0-AHU-1102A

Inlet damper actuator


GO-D8810BX0-MD-1105**

Power: 24VDC
Limit switches: 24VDC circuit switching

Outlet damper actuator

GO-D8810BX0-MD-1107**

Power: 24VDC
Limit switches: 24VDC circuit switching

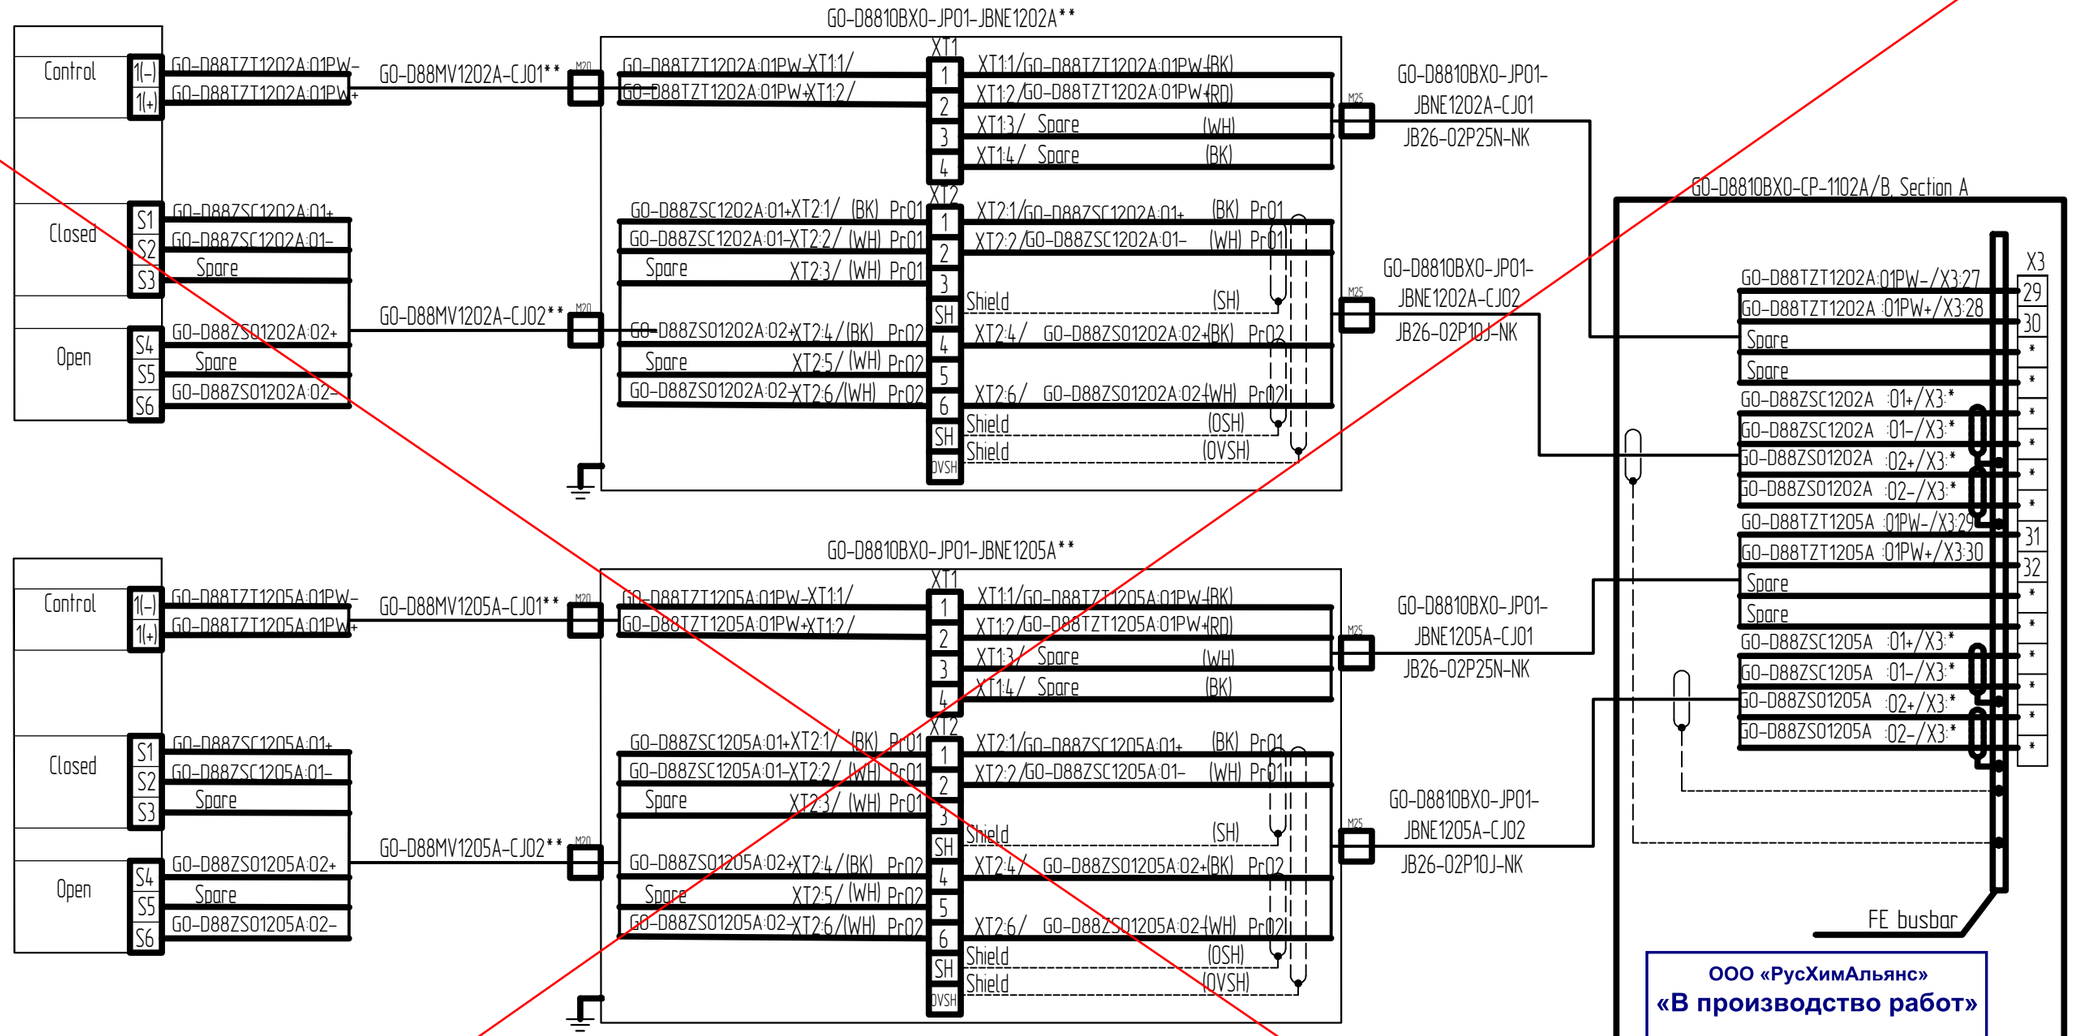

*

ООО «РусХимАльянс»
«В производство работ»
Начальник управления,
Управление проектирования ГПЗ и ОЗХ
/ Т.И. Ергалиев /

Изменение 03.1 выполнено ООО "ГЛ ИНЖИНИРИНГ" Revision 03.1 issued by GL Engineering TQS-GPP-RHI-GSP-IN-05190_R00

* – to be confirmed based on Vendor documents for equipment
** – Package supply with ventilation equipment

03

03.1-1

Изм.	Кол.уч.	Лист	№док.	Подп.	Дата
03.1	1	–	05190		25.06.26

GLE-(GO-D8810BX0)-IN-AOVK-001

Лист 42 / 41

GLE-(GO-D8810BX0)-IN-AOVK-001_03_1.dwg

Формат А3


Взам. инв. №
Подп. и дата
Инв. № подл.

Схемы внешних соединений
Приточная установка GO-D8810BXO-AHU-1104
External Wiring Diagrams
Air Handling Unit GO-D8810BXO-AHU-1104

Реле перепада давления на фильтре 1
DP switch at filter 1
GO-D88PDS1074**

Реле перепада давления на вентиляторе 1
DP switch at fan 1
GO-D88PDS1078**

Реле перепада давления на фильтре 2
DP switch at filter 1
GO-D88PDS1074**

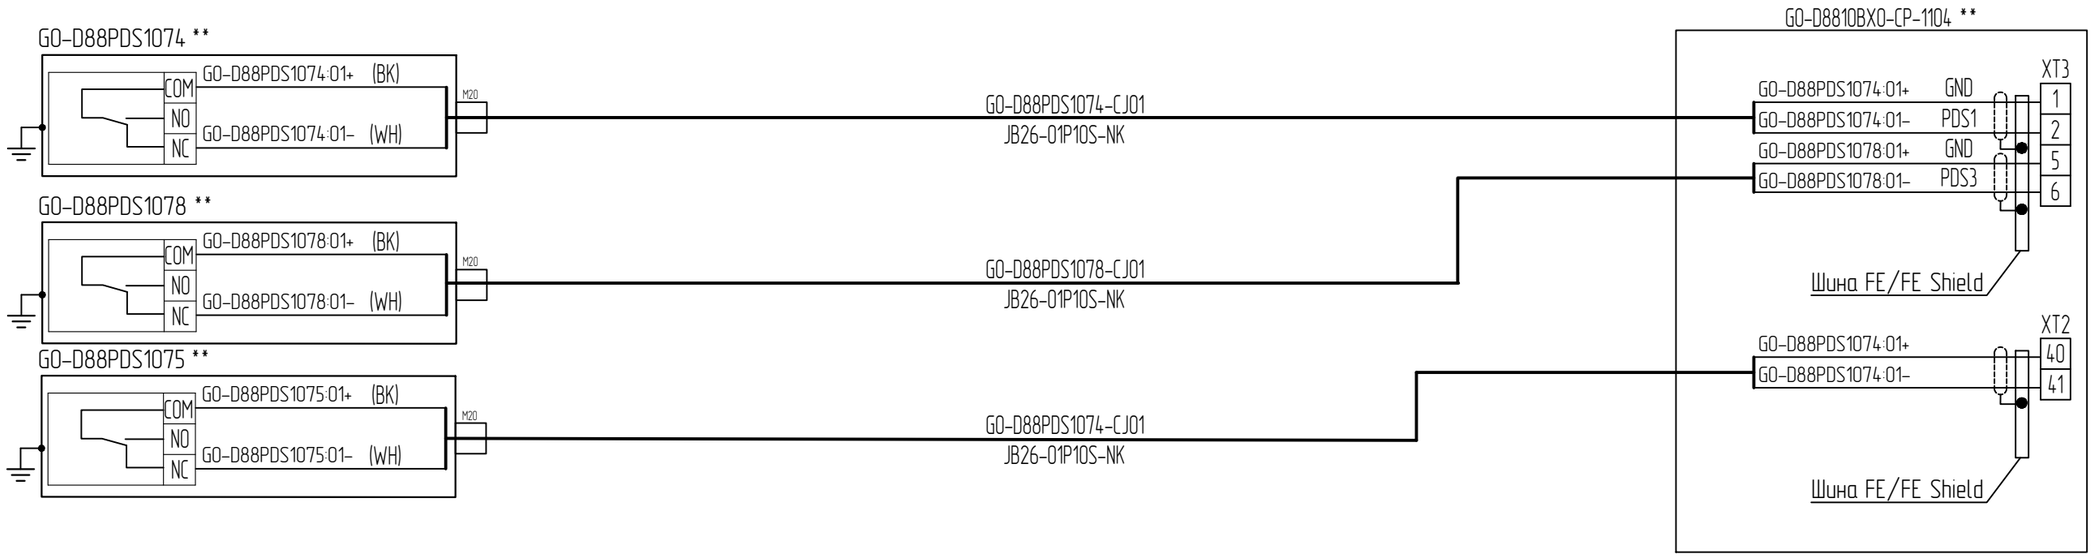

Изменение 03.1 выполнено ООО "ГЛ ИНЖИНИРИНГ" Revision 03.1 issued by GL Engineering TQS-GPP-RHI-GSP-IN-05190_R00

Изм.	Кол.уч.	Лист	№док.	Подп.	Дата	GLE-(GO-D8810BXO)-IN-AOVK-001	Лист 41
03.1	–	Зам.	05190		25.06.26		

Взам. инв. №
Подп. и дата
Инв. № подл.

Схемы внешних соединений
Тепловой узел GO-D8810BXO-NR-1101A – Приточная установка GO-D8810BXO-AHU-1102A

Трехходовой регулирующий клапан
GO-D88TV1216A**
Питание: =24В
Управление и ОС: 4...20мА

"Питание привода"
"Drive power supply "

+24 В+ | L(+) | GO-D88TZT1216A:01+ (BK) | PrO1
-24 В- | N(-) | GO-D88TZT1216A:01- (WH) | PrO1

"Задание положения"
"Position setting"

4-20 мА+ | E | GO-D88TVY1216A:02+ (BK) | PrO2

"Контроль положения"
"Position control"

4-20 мА+ | Y | GO-D88TZT1216A:03+ (BK) | PrO3

M20

GO-D88TV1216A-CJO1
JB26-01P25N-NK

M20

GO-D88TV1216A-CJO2
JB26-01P10S-NK

GO-D8810BXO-CP-1102A/B, секция A

X3
GO-D88TZT1216A:01+ L(+) — 33
GO-D88TZT1216A:01- N(-) — 34
GO-D88TVY1216A:02+ control — 35
GO-D88TZT1216A:03+feedback — *
* — *
* — *
* — *
* — *
* — *

Шина/Shield FE

*

ООО «РусХимАльянс»
«В производство работ»
Начальник управления,
Управление проектирования ГПЗ и ОЗХ
/ Т.И. Ергалиев /

Изменение 03.1 выполнено ООО "ГЛ ИНЖИНИРИНГ" Revision 03.1 issued by GL Engineering TQS-GPP-RHI-GSP-IN-05190_R00

*– Будет уточнено после получения РКД на оборудование
**– Комплектная поставка с вентиляционным оборудованием

Изм.	Кол.уч.	Лист	№док.	Подп.	Дата
03.1			05190		25.06.26

GLE-(GO-D8810BXO)-IN-AOVK-001

Лист 43 42

Взам. инв. № | Подп. и дата | Инв. № подл.

03


03.1-1

Формат А3

Схемы внешних соединений
Приточная установка GO-D8810BX0-AHU-1104
External Wiring Diagrams
Air Handling Unit GO-D8810BX0-AHU-1104

Привод воздушной заслонки на входе
Inlet damper actuator
GO-D88MV1073**

Питание: =24В
Концевые выключатели: коммутация цепей =24В
Power: 24VDC
Limit switches: 24VDC circuit switching

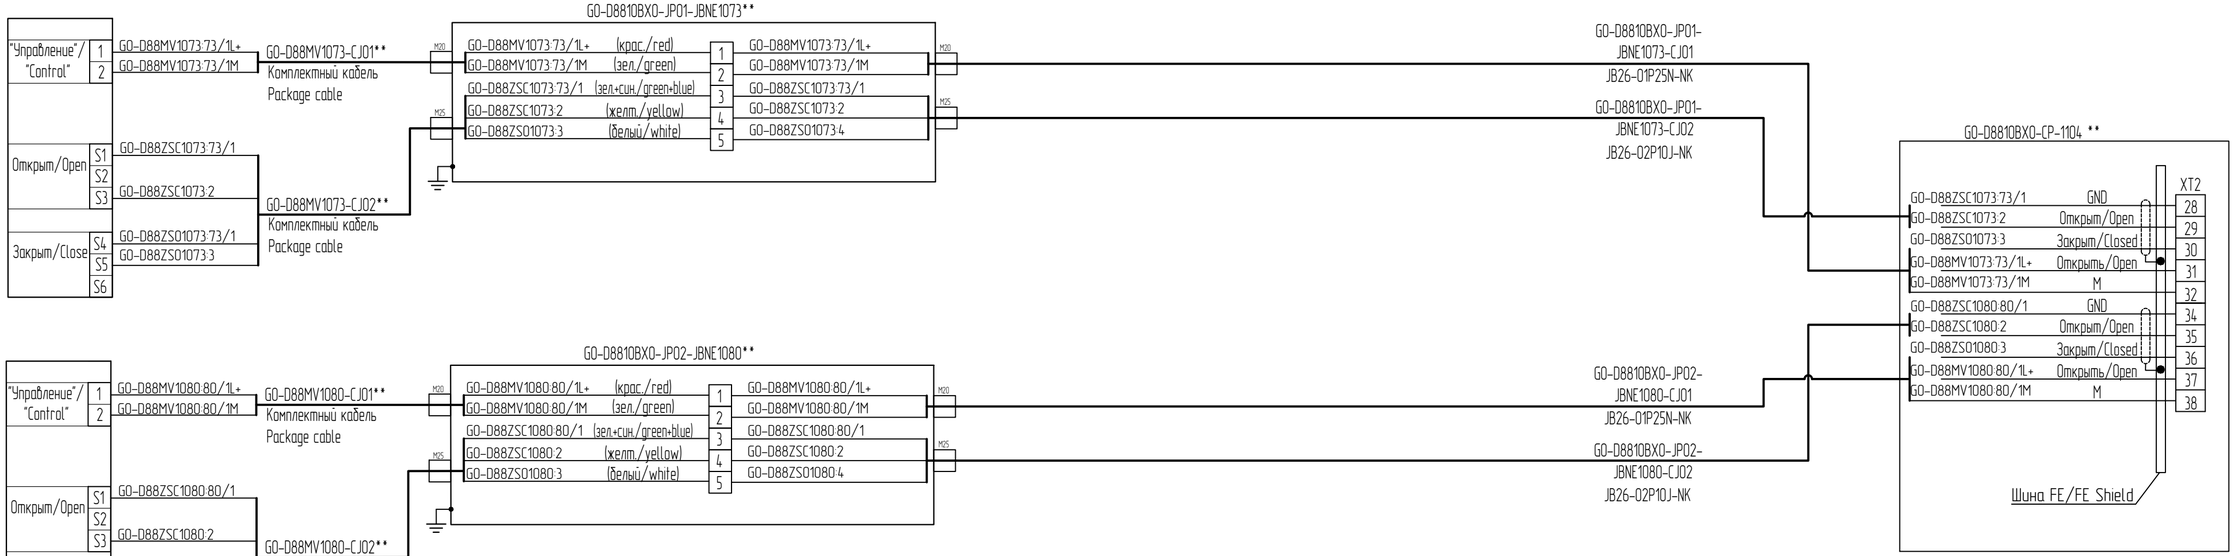

Привод воздушной заслонки на входе
Inlet damper actuator
GO-D88MV1080**

Питание: =24В
Концевые выключатели: коммутация цепей =24В
Power: 24VDC
Limit switches: 24VDC circuit switching



Изменение 03.1 выполнено ООО "ГЛ ИНЖИНИРИНГ" Revision 03.1 issued by GL Engineering TQS-GPP-RHI-GSP-IN-05190_R00

						GLE-(GO-D8810BX0)-IN-AOVK-001	Лист
03.1	–	Зам.	05190		25.06.26		42
Изм.	Кол.уч.	Лист	№док.	Подп.	Дата		

Взам. инв. №
Подп. и дата
Инв. № подл.

GLE-(GO-D8810BX0)-IN-AOVK-001_03_AL.dwg

Формат А2

External Wiring Diagrams
Mixing Unit GO-D8810BX0-NR-1101A – Air Handling Unit GO-D8810BX0-AHU-1102A

Three-way control valve
GO-D88TV1216A**
Power: 24VDC
Control and feedback:
4...20mA

Actuator power supply
+24 V+ | L(+) GO-D88TZT1216A:01+ (BK) Pr01
-24 V- | N(-) GO-D88TZT1216A:01- (WH) Pr01
M20

Position setting
4-20 mA+ | E GO-D88TVY1216A:02+ (BK) Pr02

Position control
4-20 mA+ | Y GO-D88TZT1216A:03+ (BK) Pr03
M20

GO-D88TV1216A-CJ01
JB26-01P25N-NK

GO-D88TV1216A-CJ02
JB26-01P10S-NK

GO-D8810BX0-CP-1102A/B, Section A
X3
GO-D88TZT1216A:01+ L(+) 33
GO-D88TZT1216A:01- N(-) 34
GO-D88TVY1216A:02+ control 35
GO-D88TZT1216A:03+feedback *
*
*
*
*
*
*
FE busbar

*

ООО «РусХимАльянс»
«В производство работ»
Начальник управления,
Управление проектирования ГПЗ и ОЗХ
/ Т.И. Ергалиев /

Взам. инв. №
Подп. и дата
Инв. № подл.

03

Изменение 03.1 выполнено ООО "ГЛ ИНЖИНИРИНГ" Revision 03.1 issued by GL Engineering TQS-GPP-RHI-GSP-IN-05190_R00

* – to be confirmed based on Vendor documents for equipment
** – Package supply with ventilation equipment

03.1-1

Изм.	Кол.уч.	Лист	№док.	Подп.	Дата	GLE-(GO-D8810BX0)-IN-A0VK-001	Лист 44 / 43
03.1	1	–	05190		25.06.26		

GLE-(GO-D8810BX0)-IN-A0VK-001_03.1.dwg


Схемы внешних соединений
Приточная установка GO-D8810BX0-AHU-1104
External Wiring Diagrams
Air Handling Unit GO-D8810BX0-AHU-1104

Датчик температуры наружного воздуха
Outdoor air temperature transmitter
GO-D88TT1081 **

Датчик температуры приточного воздуха
Supply air temperature transmitter
GO-D88TT1079 **

Датчик температуры в помещении венткамеры
Temperature transmitter in HVAC room
GO-D88TT1076 **

Датчик перепада давления на основном вентиляторе
Pressure transmitter at main fan
GO-D88PDT1077 **

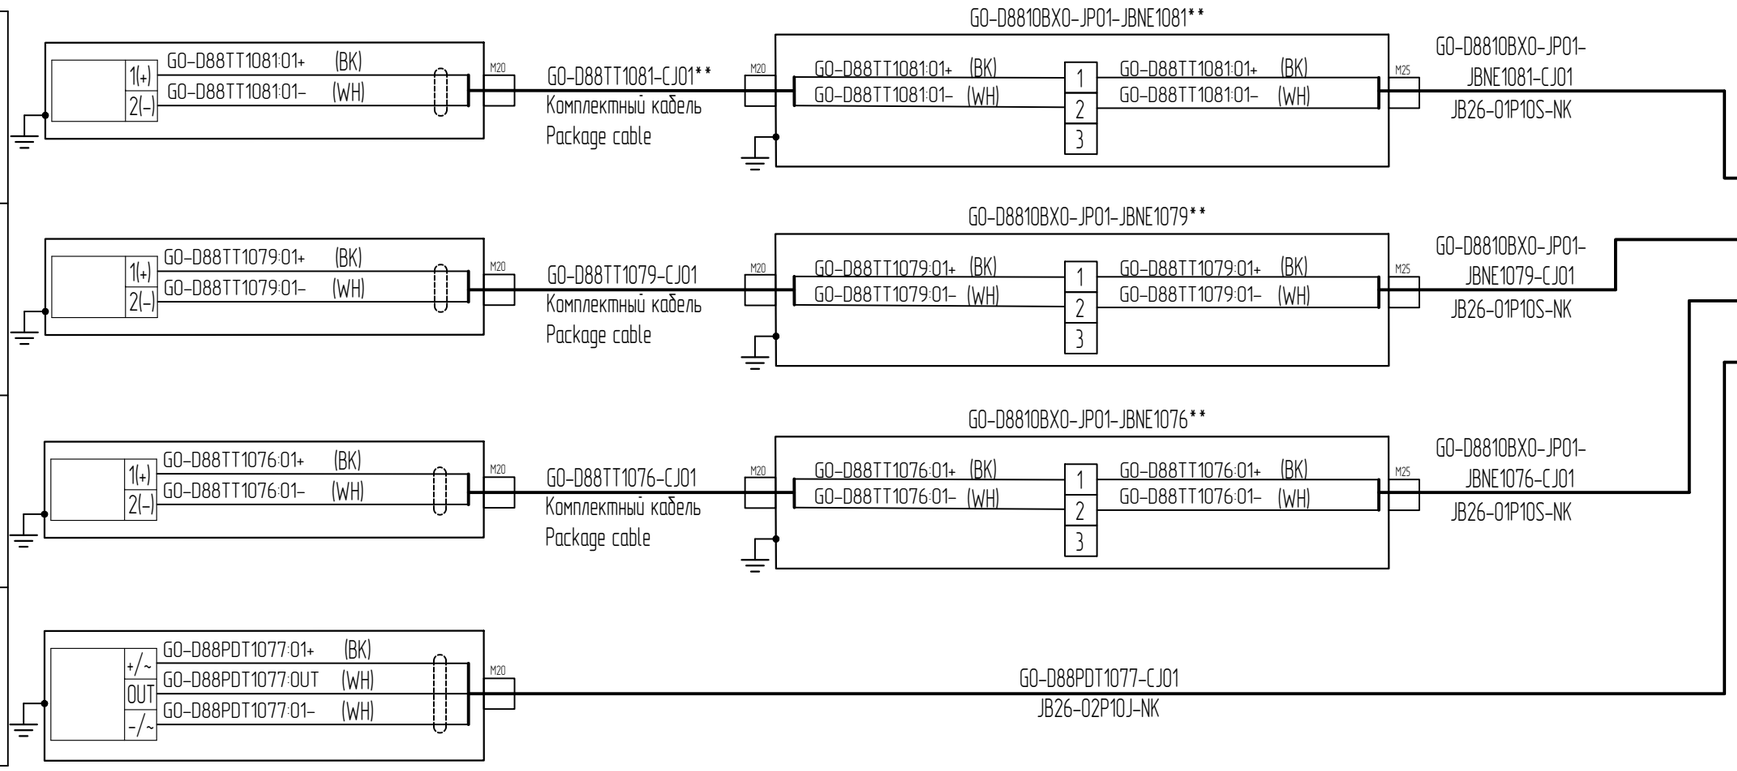

Изменение 03.1 выполнено ООО "ГЛ ИНЖИНИРИНГ" Revision 03.1 issued by GL Engineering TQS-GPP-RHI-GSP-IN-05190_R00

Изм.	Кол.уч.	Лист	№док.	Подп.	Дата	GLE-(GO-D8810BX0)-IN-AOVK-001	Лист 43
03.1	–	Зам.	05190		25.06.26		

Взам. инв. №
Подп. и дата
Инв. № подл.

Схемы внешних соединений
Приточная установка GO-D8810BX0-AHU-1102A

Датчик температуры наружного воздуха GO-D88TT1230A**

Датчик температуры приточного воздуха GO-D88TT1207A**

Датчик температуры обратного теплоносителя GO-D88TT1206A**

Датчик температуры в помещении электрощитовой GO-D88TT1220A**

GO-D88TT1230A:01+ (BK)
GO-D88TT1230A:01– (WH)
1(+)
2(–)
M20

GO-D88TT1207A:01+ (BK)
GO-D88TT1207A:01– (WH)
1(+)
2(–)
M20

GO-D88TT1206A:01+ (BK)
GO-D88TT1206A:01– (WH)
1(+)
2(–)
M20

GO-D88TT1220A:01+ (BK)
GO-D88TT1220A:01– (WH)
1(+)
2(–)
M20

GO-D88TT1230A-CJ01
JB26-01P10S-NK

GO-D88TT1207A-CJ01
JB26-01P10S-NK

GO-D88TT1206A-CJ01
JB26-01P10S-NK

GO-D88TT1220A-CJ01
JB26-01P10S-NK

GO-D8810BX0-CP-1102A/B, секция A

X3

GO-D88TT1230A :01+/X3:13* — 13
GO-D88TT1230A :01–/X3:14* — 14
GO-D88TT1207A :01+/X3:15* — 15
GO-D88TT1207A :01–/X3:16* — 16
GO-D88TT1207A :01+/X3:17* — 17
GO-D88TT1207A :01–/X3:18* — 18
GO-D88TT1220A :01+/X3:19* — 19
GO-D88TT1220A :01–/X3:20* — 20

Шина/Shield FE

*

ООО «РусХимАльянс»
«В производство работ»
Начальник управления,
Управление проектирования ГПЗ и ОЗХ
/ Т.И. Ергалиев /

Изменение 03.1 выполнено ООО "ГЛ ИНЖИНИРИНГ" Revision 03.1 issued by GL Engineering TQS-GPP-RHI-GSP-IN-05190_R00

*– Будет уточнено после получения РКД на оборудование
**– Комплектная поставка с вентиляционным оборудованием

03

03.1-1

Изм.	Кол.уч.	Лист	№док.	Подп.	Дата
03.1	1	–	05190		25.06.26

GLE-(GO-D8810BX0)-IN-A0VK-001


Лист 45 ~~44~~

Взам. инв. №
Подп. и дата
Инв. № подл.

GLE-(GO-D8810BX0)-IN-A0VK-001-03.1.dwg

Формат А3

Схемы внешних соединений
Приточная установка GO-D8810BX0-AHU-1104
External Wiring Diagrams
Air Handling Unit GO-D8810BX0-AHU-1104

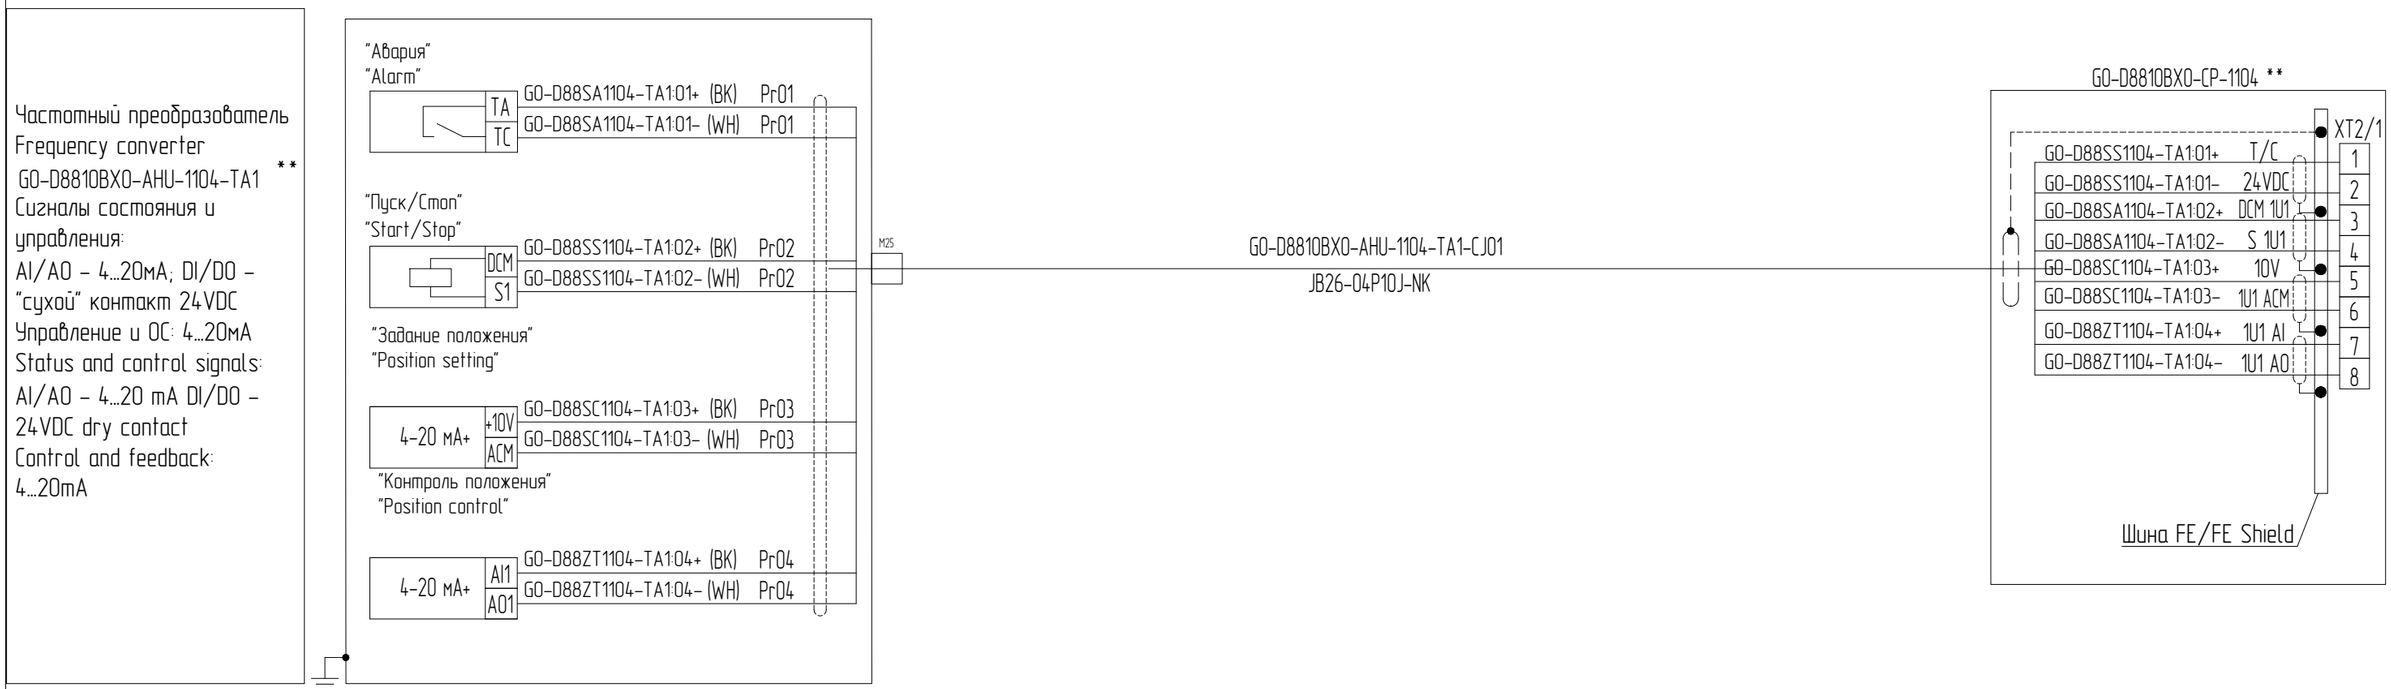

Изменение 03.1 выполнено ООО "ГЛ ИНЖИНИРИНГ" Revision 03.1 issued by GL Engineering TQS-GPP-RHI-GSP-IN-05190_R00

						GLE-(GO-D8810BX0)-IN-AOVK-001	Лист
03.1	–	Зам.	05190		25.06.26		44
Изм.	Кол.уч.	Лист	№док.	Подп.	Дата		

Взам. инв. №
Подп. и дата
Инв. № подл.


External Wiring Diagrams
Air Handling Unit GO-D8810BX0-AHU-1102A

Outdoor air temperature transmitter
GO-D88TT1230A**

Supply air temperature transmitter
GO-D88TT1207A**

Return HTF temperature transmitter
GO-D88TT1206A**

Temperature transmitter in switchgear room
GO-D88TT1220A**

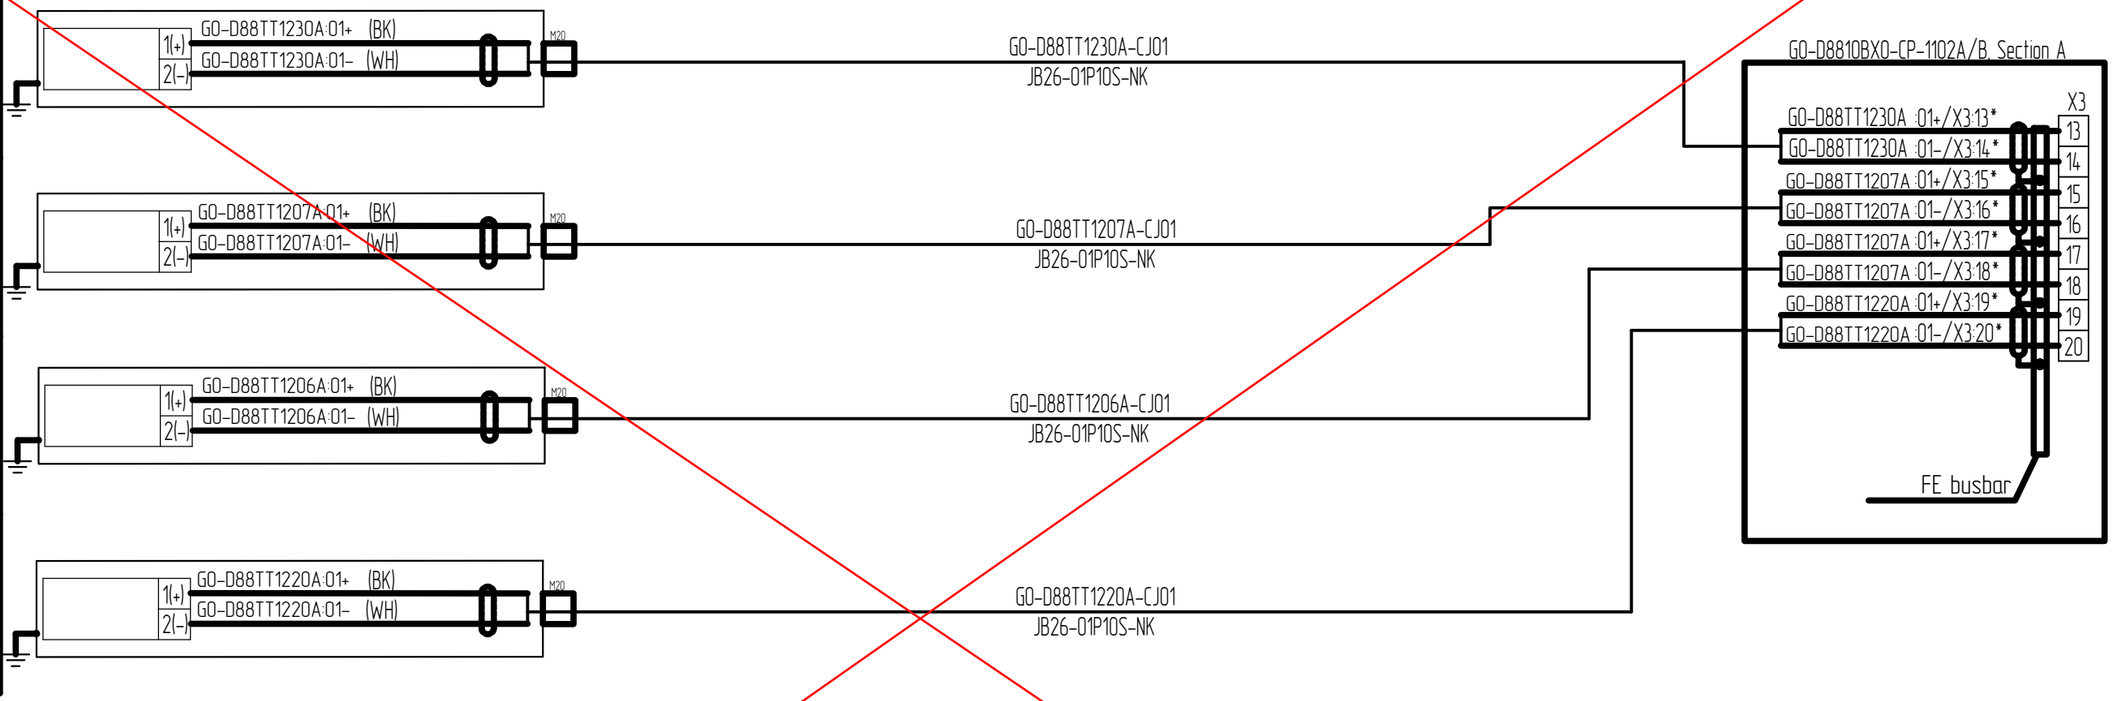

*

ООО «РусХимАльянс»
«В производство работ»
Начальник управления,
Управление проектирования ГПЗ и ОЗХ
/ Т.И. Ергалиев /

Взам. инв. №
Подп. и дата
Инв. № подл.

03

Изменение 03.1 выполнено ООО "ГЛ ИНЖИНИРИНГ" Revision 03.1 issued by GL Engineering TQS-GPP-RHI-GSP-IN-05190_R00

* – to be confirmed based on Vendor documents for equipment
** – Package supply with ventilation equipment

03.1-1

Изм.	Кол.уч.	Лист	№док.	Подп.	Дата	GLE-(GO-D8810BX0)-IN-A0VK-001	Лист
03.1	1	–	05190		25.06.26		~~46~~ 45

GLE-(GO-D8810BX0)-IN-A0VK-001_03_1.dwg

Формат А3

Схемы внешних соединений
Приточная установка GO-D8810BX0-AHU-1103
External Wiring Diagrams
Air Handling Unit GO-D8810BX0-AHU-1103

Управляющий сигнал "Загазованность" GAS DETECTION control signal GO-D8810BX0-AHU-1104
Управляющий сигнал ОВКВ "Пуск" HVAC START controlGO-D8810BX0-AHU-1104
Управляющий сигнал ОВКВ "Останов" HVAC STOP control signalGO-D8810BX0-AHU-1104
Управляющий сигнал "Кнопка отключения вентиляции у выхода" Control signal Ventilation Trip Button at Exit GO-D8810BX0-AHU-1104
Управляющий сигнал "Пожар" FIRE Control signal GO-D8810BX0-AHU-1104



Изменение 03.1 выполнено ООО "ГЛ ИНЖИНИРИНГ" Revision 03.1 issued by GL Engineering TQS-GPP-RHI-GSP-IN-05190_R00

Изм.	Кол.уч.	Лист	№док.	Подп.	Дата	GLE-(GO-D8810BX0)-IN-AOVK-001	Лист 45
03.1	–	Зам.	05190		25.06.26		

Взам. инв. №
Подп. и дата
Инв. № подл.

Схемы внешних соединений
Приточная установка GO-D8810BX0-AHU-1102A

Частотный преобразователь GO-D8810BX0-AHUF-1102A-TA** Сигналы состояния и управления: AI/AO – 4...20мА; DI/DO – "сухой" контакт 24VDC Управление и ОС: 4...20мА

"Пуск/Стоп"
"Start/Stop"
DI 24VDC
X1
Com
GO-D88SS1102A-TA1:01+(BK) Pr01
GO-D88SS1102A-TA1:01-(WH) Pr01

"Авария"
"Alarm"
TB
TA
TC
GO-D88SA1102A-TA1:02+(BK) Pr02
GO-D88SA1102A-TA1:02-(WH) Pr02

"Задание положения"
"Position setting"
4-20 мА+
AI1
GND
GO-D88SC1102A-TA1:03+(BK) Pr03
GO-D88SC1102A-TA1:03-(WH) Pr03

"Контроль положения"
"Position control"
4-20 мА+
AO
GND
GO-D88ZT1102A-TA1:04+(BK) Pr04
GO-D88ZT1102A-TA1:04-(WH) Pr04

M25
GO-D8810BX0-AHUF-1102A-TA1-CJ01
JB26-02P10J-NK

M20
GO-D8810BX0-AHUF-1102A-TA1-CJ02
JB26-01P10S-NK

M20
GO-D8810BX0-AHUF-1102A-TA1-CJ03
JB26-01P10S-NK

GO-D8810BX0-CP-1102A/B, секция A
X3
GO-D88SS1102A-TA1:01+ X1 36
GO-D88SS1102A-TA1:01- Com 37
GO-D88SA1102A-TA1:02+ TB *
GO-D88SA1102A-TA1:02- TC *
GO-D88SC1102A-TA1:03+ AI1 *
GO-D88SC1102A-TA1:03- GND *
GO-D88ZT1102A-TA1:04+ AO *
GO-D88ZT1102A-TA1:04- GND *
Шина/Shield FE

*

ООО «РусХимАльянс»
«В производство работ»
Начальник управления,
Управление проектирования ГПЗ и ОЗХ
/ Т.И. Ергалиев /

Взам. инв. №
Подп. и дата
Инв. № подл.

03

Изменение 03.1 выполнено ООО "ГЛ ИНЖИНИРИНГ" Revision 03.1 issued by GL Engineering TQS-GPP-RHI-GSP-IN-05190_R00

*– Будет уточнено после получения РКД на оборудование
**– Комплектная поставка с вентиляционным оборудованием


03.1-1

Изм.	Кол.уч.	Лист	№док.	Подп.	Дата	GLE-(GO-D8810BX0)-IN-AOVK-001	Лист
03.1	1	–	05190		25.06.26		~~47~~ 46

GLE-(GO-D8810BX0)-IN-AOVK-001 03 Изм.doc

Формат А2

Схемы внешних соединений
Приточная установка GO-D8810BXO-AHU-1104
External Wiring Diagrams
Air Handling Unit GO-D8810BXO-AHU-1104

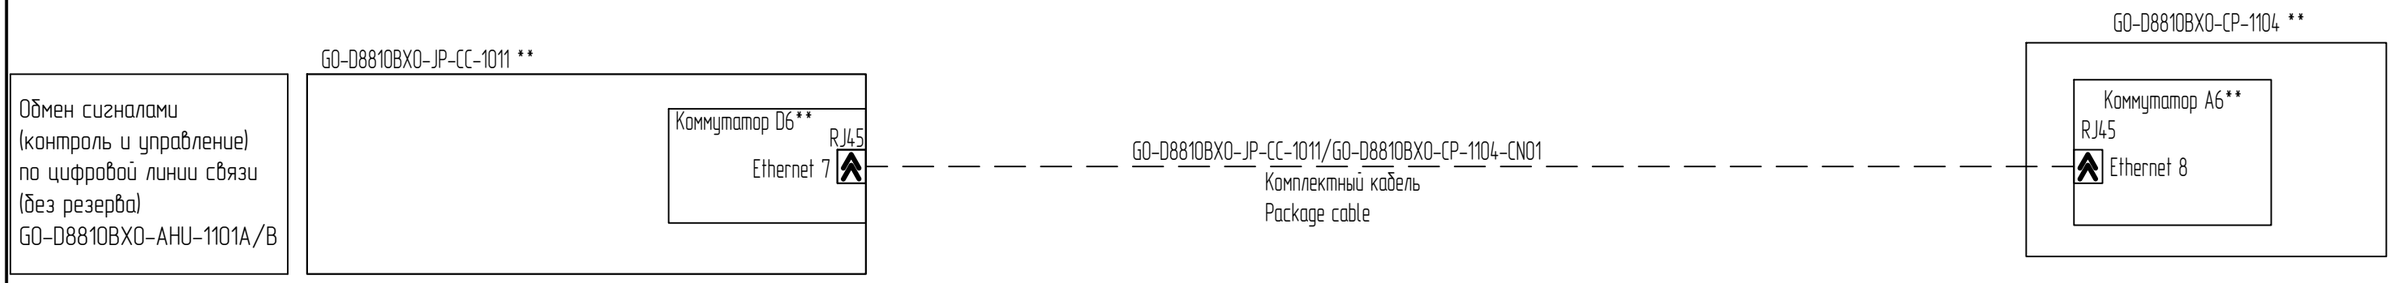

Изменение 03.1 выполнено ООО "ГЛ ИНЖИНИРИНГ" Revision 03.1 issued by GL Engineering TQS-GPP-RHI-GSP-IN-05190_R00

Изм.	Кол.уч.	Лист	№док.	Подп.	Дата	GLE-(GO-D8810BXO)-IN-AOVK-001	Лист 46
03.1	–	Зам.	05190		25.06.26		

Взам. инв. №
Подп. и дата
Инв. № подл.

External Wiring Diagrams
Air Handling Unit GO-D8810BX0-AHU-1102A

Frequency converter **
GO-D8810BX0-AHUF-1102A-TA1
Status and control signals:
AI/AO – 4...20 mA DI/DO – 24VDC dry contact
Control and feedback:
4...20mA

Start/Stop
DI 24VDC
X1
Com
GO-D88SS1102A-TA1:01+(BK) Pr01
GO-D88SS1102A-TA1:01-(WH) Pr01

Alarm
TB
TA
TC
GO-D88SA1102A-TA1:02+(BK) Pr02
GO-D88SA1102A-TA1:02-(WH) Pr02

Position setting
4-20 mA+
AI1
GND
GO-D88SC1102A-TA1:03+(BK) Pr03
GO-D88SC1102A-TA1:03-(WH) Pr03

Position control
4-20 mA+
AO
GND
GO-D88ZT1102A-TA1:04+(BK) Pr04
GO-D88ZT1102A-TA1:04-(WH) Pr04

M25
GO-D8810BX0-AHUF-1102A-TA1-CJ01
JB26-02P10J-NK

M20
GO-D8810BX0-AHUF-1102A-TA1-CJ02
JB26-01P10S-NK

M20
GO-D8810BX0-AHUF-1102A-TA1-CJ03
JB26-01P10S-NK

GO-D8810BX0-CP-1102A/B, Section A
X3
GO-D88SS1102A-TA1:01+ X1 36
GO-D88SS1102A-TA1:01- Com 37
GO-D88SA1102A-TA1:02+ TB *
GO-D88SA1102A-TA1:02- TC *
GO-D88SC1102A-TA1:03+ AI1 *
GO-D88SC1102A-TA1:03- GND *
GO-D88ZT1102A-TA1:04+ AO *
GO-D88ZT1102A-TA1:04- GND *
FE busbar

*

ООО «РусХимАльянс»
«В производство работ»
Начальник управления,
Управление проектирования ГПЗ и ОЗХ
/ Т.И. Ергалиев /

Взам. инв. №
Подп. и дата
Инв. № подл.

03

Изменение 03.1 выполнено ООО "ГЛ ИНЖИНИРИНГ" Revision 03.1 issued by GL Engineering TQS-GPP-RHI-GSP-IN-05190_R00

* – to be confirmed based on Vendor documents for equipment
** – Package supply with ventilation equipment

03.1-1

Изм.	Кол.уч.	Лист	№док.	Подп.	Дата	GLE-(GO-D8810BX0)-IN-AOVK-001	Лист
03.1	1	–	05190		25.06.26		~~48~~ 47

GLE-(GO-D8810BX0)-IN-AOVK-001_03_1.dwg Формат А3

Схемы внешних соединений
External Wiring Diagrams

Датчик температуры в помещении временного пребывания
Temperature transmitter in temporary personnel room
GO-D88TT1026 **

Датчик температуры в комнате обогрева
Temperature transmitter in warm-up room
GO-D88TT1027 **

Датчик температуры в машинном зале
Temperature transmitter in compressor room
GO-D88TT1028 **



Изменение 03.1 выполнено ООО "ГЛ ИНЖИНИРИНГ" Revision 03.1 issued by GL Engineering TQS-GPP-RHI-GSP-IN-05190_R00

Изм.	Кол.уч.	Лист	№док.	Подп.	Дата	GLE-(GO-D8810BX0)-IN-AOVK-001	Лист 47
03.1	–	Зам.	05190		25.06.26		

Взам. инв. №
Подп. и дата
Инв. № подл.

Схемы внешних соединений
Приточная установка GO-D8810BX0-AHU-1102A/B

GO-D8810BX0-JP-CC-1011

"Пожар"
Н.З. С.К
Коммутация цепей =24В

Отключено по сигналу "ПОЖАР"
GO-D8810BX0-AHU-1102A

Отключено по сигналу "ПОЖАР"
GO-D8810BX0-AHU-1102B

"ЗАГАЗОВАННОСТЬ"
GO-D8810BX0-AHU-1102A

"ЗАГАЗОВАННОСТЬ"
GO-D8810BX0-AHU-1102B

Отключение от кнопок у эвакуационных выходов
Н.З. С.К
Коммутация цепей =24В

Команда на включение
GO-D8810BX0-AHU-1102A

Команда на отключение
GO-D8810BX0-AHU-1102A

Команда на включение
GO-D8810BX0-AHU-1102B

Команда на отключение
GO-D8810BX0-AHU-1102B

XTX*

1	GO-D8810BX0-CP-1102A/B:01+ (BK)	GO-D8810BX0-CP-1102A/GO-D8810BX0-CP-1102B-CJ01
2	GO-D8810BX0-CP-1102A/B:01-(WH)	JB26-01P10S-NK
3	GO-D8810BX0-CP-1102A/B:02+(BK)	GO-D8810BX0-CP-1102A/GO-D8810BX0-CP-1102B-CJ02
4	GO-D8810BX0-CP-1102A/B:02-(WH)	JB26-01P10S-NK
5	GO-D8810BX0-CP-1102A/B:03+ (BK)	GO-D8810BX0-CP-1102A/GO-D8810BX0-CP-1102B-CJ03
6	GO-D8810BX0-CP-1102A/B:03-(WH)	JB26-01P10S-NK
7	GO-D8810BX0-CP-1102A/B:04+ (BK)	GO-D8810BX0-CP-1102A/GO-D8810BX0-CP-1102B-CJ04
8	GO-D8810BX0-CP-1102A/B:04-(WH)	JB26-01P10S-NK
9	GO-D8810BX0-CP-1102A/B:05+ (BK)	GO-D8810BX0-CP-1102A/GO-D8810BX0-CP-1102B-CJ05
10	GO-D8810BX0-CP-1102A/B:05-(WH)	JB26-01P10S-NK
11	GO-D8810BX0-CP-1102A/B:06+ (BK)	GO-D8810BX0-CP-1102A/GO-D8810BX0-CP-1102B-CJ06
12	GO-D8810BX0-CP-1102A/B:06-(WH)	JB26-01P10S-NK

XTX*

1	GO-D8810BX0-CP-1102A/B:07+ (BK)	GO-D8810BX0-CP-1102A/GO-D8810BX0-CP-1102B-CJ07
2	GO-D8810BX0-CP-1102A/B:07-(WH)	JB26-02P10J-NK
3	GO-D8810BX0-CP-1102A/B:08+ (BK)	
4	GO-D8810BX0-CP-1102A/B:08-(WH)	

XTX*

1	GO-D8810BX0-CP-1102A/B:09+ (BK)	
2	GO-D8810BX0-CP-1102A/B:09-(WH)	
3	GO-D8810BX0-CP-1102A/B:10+ (BK)	GO-D8810BX0-CP-1102A/GO-D8810BX0-CP-1102B-CJ08
4	GO-D8810BX0-CP-1102A/B:10-(WH)	JB26-02P10J-NK

Шина/Shield FE

GO-D8810BX0-CP-1102A/B, секция A

X3 25	GO-D8810BX0-CP-1102A/B:01+	
X3 26	GO-D8810BX0-CP-1102A/B:01-	
X4 19	GO-D8810BX0-CP-1102A/B:02+	
X4 20	GO-D8810BX0-CP-1102A/B:02-	
28	GO-D8810BX0-CP-1102A/B:02+	
29	GO-D8810BX0-CP-1102A/B:02-	
1	GO-D8810BX0-CP-1102A/B:03+	
2	GO-D8810BX0-CP-1102A/B:03-	
7	GO-D8810BX0-CP-1102A/B:03+	
8	GO-D8810BX0-CP-1102A/B:03-	
X3 23	GO-D8810BX0-CP-1102A/B:04+	
X3 24	GO-D8810BX0-CP-1102A/B:04-	
X4 3	GO-D8810BX0-CP-1102A/B:05+	
X4 4	GO-D8810BX0-CP-1102A/B:05-	
5	GO-D8810BX0-CP-1102A/B:06+	
6	GO-D8810BX0-CP-1102A/B:06-	
9	GO-D8810BX0-CP-1102A/B:07+	
10	GO-D8810BX0-CP-1102A/B:07-	
11	GO-D8810BX0-CP-1102A/B:08+	
12	GO-D8810BX0-CP-1102A/B:08-	

Шина/Shield FE

ООО «РусХимАльянс»
«В производство работ»
Начальник управления
Управление проектирования ПЗ и ОВК
/ Т.И. Ергалиев /

Изменение 03.1 выполнено ООО "ГЛ ИНЖИНИРИНГ" Revision 03.1 issued by GL Engineering TQS-GPP-RHI-GSP-IN-05190_R00

03

*- Будет уточнено после получения РКД на оборудование
**- Комплектная поставка с вентиляционным оборудованием

Интерфейс/Shield FE
Физика/Shield FE

03.1-1

Изм.	Кол.уч.	Лист	№док.	Подп.	Дата
03.1	1	–	05190		25.06.26


GLE-(GO-D8810BX0)-IN-AOVK-001

Лист 48 (49)

Взам. инв. №
Подп. и дата
Инв. № подл.

Формат А3

Загазованность 20% НКПР по метану в воздухозаборной камере Methane gas contaminationin in HVAC air intake area 20% LEL
Загазованность 10% НКПР по этану/пропану в помещении машзала Ethane/propane gas contamination in machine room 10% LEL
Загазованность 50% НКПР по этану/пропану в помещении машзала Ethane/propane gas contamination in machine room 50% LEL
Резерв Spare
Резерв Spare
Резерв Spare
Резерв Spare
Резерв Spare

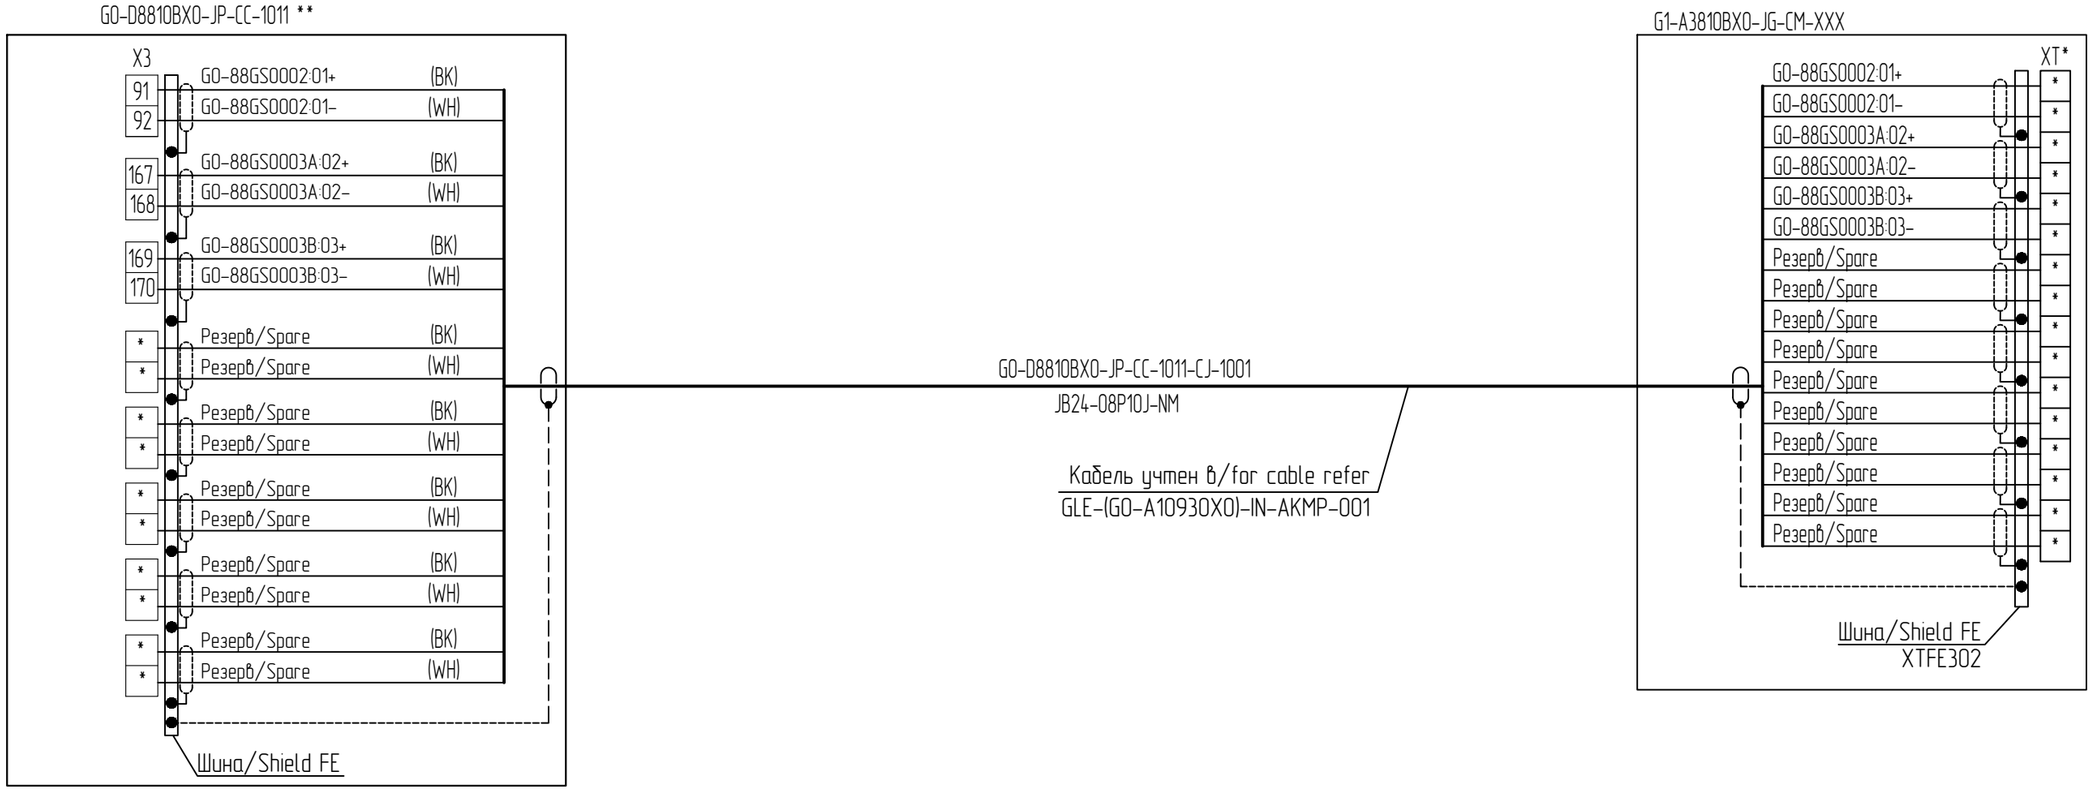

Изменение 03.1 выполнено ООО "ГЛ ИНЖИНИРИНГ" Revision 03.1 issued by GL Engineering TQS-GPP-RHI-GSP-IN-05190_R00

Изм.	Кол.уч.	Лист	№док.	Подп.	Дата	GLE-(GO-D8810BXO)-IN-AOVK-001	Лист 48
03.1	–	Зам.	05190		25.06.26		

Взам. инв. №
Подп. и дата
Инв. № подл.

External Wiring Diagrams
Air Handling Unit GO-D8810BX0-AHU-1102A/B

GO-D8810BX0-JP-CC-1011

Fire
NC DC
24VDC circuit switching

Trip by FIRE signal
GO-D8810BX0-AHU-1102A

Trip by FIRE signal
GO-D8810BX0-AHU-1102B

GAS DETECTION
GO-D8810BX0-AHU-1102A

GAS DETECTION
GO-D8810BX0-AHU-1102B

Trip from buttons near evacuation exits
NC DC
24VDC circuit switching

Activation command
GO-D8810BX0-AHU-1102A

Trip command
GO-D8810BX0-AHU-1102A

Activation command
GO-D8810BX0-AHU-1102B

Trip command
GO-D8810BX0-AHU-1102B

XTX*

1	GO-D8810BX0-CP-1102A/B:01+ (BK)	GO-D8810BX0-CP-1102A/GO-D8810BX0-CP-1102B-CJ01 JB26-01P10S-NK
2	GO-D8810BX0-CP-1102A/B:01-(WH)	
3	GO-D8810BX0-CP-1102A/B:02+(BK)	GO-D8810BX0-CP-1102A/GO-D8810BX0-CP-1102B-CJ02 JB26-01P10S-NK
4	GO-D8810BX0-CP-1102A/B:02-(WH)	
5	GO-D8810BX0-CP-1102A/B:03+(BK)	GO-D8810BX0-CP-1102A/GO-D8810BX0-CP-1102B-CJ03 JB26-01P10S-NK
6	GO-D8810BX0-CP-1102A/B:03-(WH)	
7	GO-D8810BX0-CP-1102A/B:04+(BK)	GO-D8810BX0-CP-1102A/GO-D8810BX0-CP-1102B-CJ04 JB26-01P10S-NK
8	GO-D8810BX0-CP-1102A/B:04-(WH)	
9	GO-D8810BX0-CP-1102A/B:05+(BK)	GO-D8810BX0-CP-1102A/GO-D8810BX0-CP-1102B-CJ05 JB26-01P10S-NK
10	GO-D8810BX0-CP-1102A/B:05-(WH)	
11	GO-D8810BX0-CP-1102A/B:06+(BK)	GO-D8810BX0-CP-1102A/GO-D8810BX0-CP-1102B-CJ06 JB26-01P10S-NK
12	GO-D8810BX0-CP-1102A/B:06-(WH)	

XTX*

1	GO-D8810BX0-CP-1102A/B:07+(BK)	GO-D8810BX0-CP-1102A/GO-D8810BX0-CP-1102B-CJ07 JB26-02P10J-NK
2	GO-D8810BX0-CP-1102A/B:07-(WH)	
3	GO-D8810BX0-CP-1102A/B:08+(BK)	
4	GO-D8810BX0-CP-1102A/B:08-(WH)	

XTX*

1	GO-D8810BX0-CP-1102A/B:09+(BK)	GO-D8810BX0-CP-1102A/GO-D8810BX0-CP-1102B-CJ08 JB26-02P10J-NK
2	GO-D8810BX0-CP-1102A/B:09-(WH)	
3	GO-D8810BX0-CP-1102A/B:10+ (BK)	
4	GO-D8810BX0-CP-1102A/B:10-(WH)	

FE busbar

03

GO-D8810BX0-CP-1102A/B, Section A

X3	GO-D8810BX0-CP-1102A/B:01+	25
	GO-D8810BX0-CP-1102A/B:01-	26
X4	GO-D8810BX0-CP-1102A/B:02+	19
	GO-D8810BX0-CP-1102A/B:02-	20
	GO-D8810BX0-CP-1102A/B:03+	28
	GO-D8810BX0-CP-1102A/B:03-	29
	GO-D8810BX0-CP-1102A/B:03+	1
	GO-D8810BX0-CP-1102A/B:03-	2
	GO-D8810BX0-CP-1102A/B:03+	7
	GO-D8810BX0-CP-1102A/B:03-	8
X3	GO-D8810BX0-CP-1102A/B:04+	23
	GO-D8810BX0-CP-1102A/B:04-	24
X4	GO-D8810BX0-CP-1102A/B:05+	3
	GO-D8810BX0-CP-1102A/B:05-	4
	GO-D8810BX0-CP-1102A/B:06+	5
	GO-D8810BX0-CP-1102A/B:06-	6
	GO-D8810BX0-CP-1102A/B:07+	9
	GO-D8810BX0-CP-1102A/B:07-	10
	GO-D8810BX0-CP-1102A/B:08+	11
	GO-D8810BX0-CP-1102A/B:08-	12

FE busbar

ООО «РусХимАльянс»
«В производство работ»
Начальник управления
Управление проектирования НКА и ОЗХ
/ Т.И. Ергалиев /

Изменение 03.1 выполнено ООО "ГЛ ИНЖИНИРИНГ" Revision 03.1 issued by GL Engineering TQS-GPP-RHI-GSP-IN-05190_R00

* – to be confirmed based on Vendor documents for equipment
** – Package supply with ventilation equipment

Interface
Hardwired

03.1-1

Изм.	Кол.уч.	Лист	№док.	Подп.	Дата
03.1	1	–	05190		25.06.26

GLE-(GO-D8810BX0)-IN-AOVK-001


Лист 50 49

Взам. инв. №
Подп. и дата
Инв. № подл.

GLE-(GO-D8810BX0)-IN-AOVK-001_03_1.dwg

Схемы внешних соединений
Подключение светозвуковых табло "Аварийная вентиляция включена"
External Wiring Diagrams
LED panel "EMERGENCY VENTILATION ON" connection

Табло светозвуковое "Аварийная вентиляция включена" LED panel EMERGENCY VENTILATION ON GO-D88HAL1001**
Табло светозвуковое "Аварийная вентиляция включена" LED panel EMERGENCY VENTILATION ON GO-D88HAL1002**
Табло светозвуковое "Аварийная вентиляция включена" LED panel EMERGENCY VENTILATION ON GO-D88HAL1003**
Табло светозвуковое "Аварийная вентиляция включена" LED panel EMERGENCY VENTILATION ON GO-D88HAL1004**
Табло светозвуковое "Аварийная вентиляция включена" LED panel EMERGENCY VENTILATION ON GO-D88HAL1005**

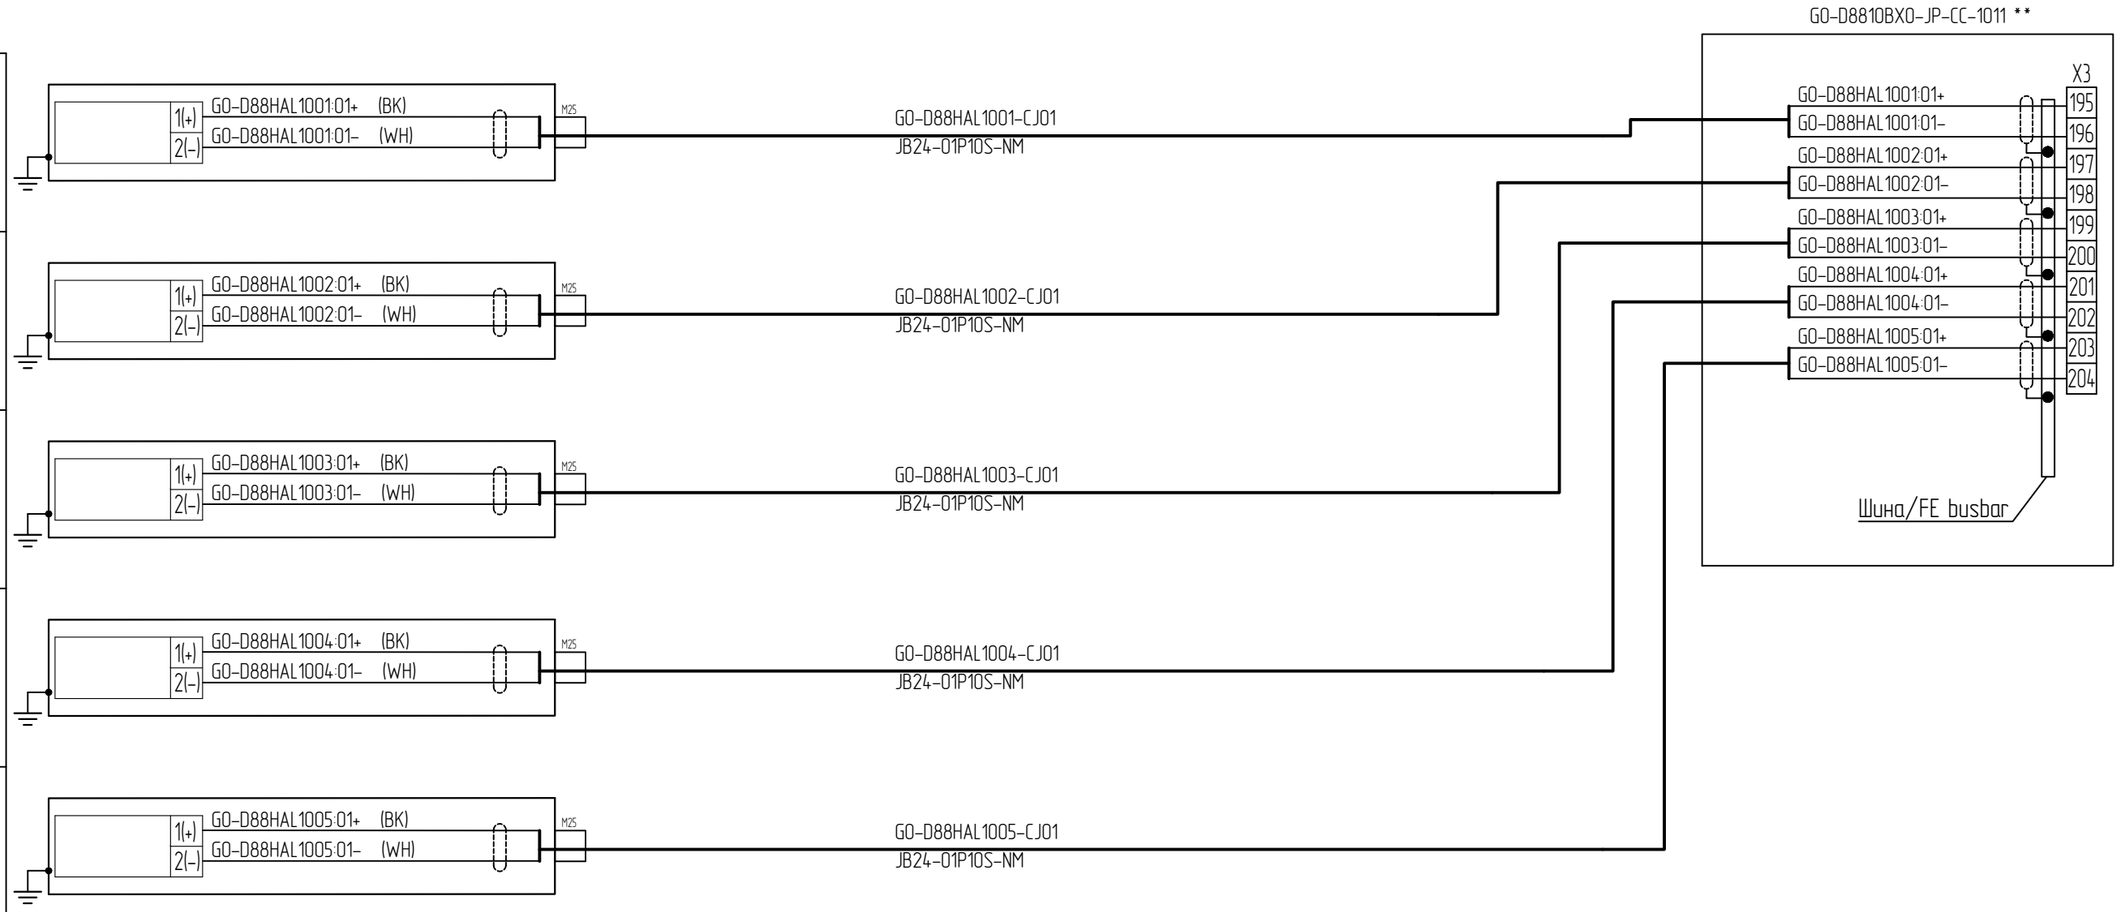

Взам. инв. №

Подп. и дата

Инв. № подл.

Изменение 03.1 выполнено ООО "ГЛ ИНЖИНИРИНГ" Revision 03.1 issued by GL Engineering TQS-GPP-RHI-GSP-IN-05190_R00

Изм.	Кол.уч.	Лист	№док.	Подп.	Дата	GLE-(GO-D8810BX0)-IN-AOVK-001	Лист 49
03.1	–	Зам.	05190		25.06.26		

GLE-(GO-D8810BX0)-IN-AOVK-001_03_AL.dwg

Формат А3

Схемы внешних соединений
Приточная установка GO-D8810BX0-AHU-1102A/B

GO-D8810BX0-JP-CC-1011

Обмен сигналами (контроль и управление) по цифровой линии связи (без резерва)
GO-D8810BX0-AHU-1102A

Обмен сигналами (контроль и управление) по цифровой линии связи (без резерва)
GO-D8810BX0-AHU-1102B

Коммутатор *
RJ45

Коммутатор *
RJ45

GO-D8810BX0-CP-1102A/GO-D8810BX0-CP-1102B-CJ11
B51-04P04S-NM
Комплектный кабель

GO-D8810BX0-CP-1102A/GO-D8810BX0-CP-1102B-CJ12
B51-04P04S-NM
Комплектный кабель

GO-D8810BX0-CP-1102A/B, секция A

Коммутатор 1AU1
RJ45
Порт 3

Коммутатор 2AU1
RJ45
Порт 3

*

ООО «РусХимАльянс»
«В производство работ»
Начальник управления,
Управление проектирования ГПЗ и ОЗХ
/ Т.И. Ергалиев /

Изменение 03.1 выполнено ООО "ГЛ ИНЖИНИРИНГ" Revision 03.1 issued by GL Engineering TQS-GPP-RHI-GSP-IN-05190_R00

03

03.1-1

*- Будет уточнено после получения РКД на оборудование
**- Комплектная поставка с вентиляционным оборудованием

Интерфейс/Shield FE
Физика/Shield FE

Изм.	Кол.уч.	Лист	№док.	Подп.	Дата
03.1	-	Аннул.	05190		25.06.26

GLE-(GO-D8810BX0)-IN-AOVK-001

Лист 51

GLE-(GO-D8810BX0)-IN-AOVK-001_03_AL.dwg

Формат А3

Взам. инв. №
Подп. и дата
Инв. № подл.

External Wiring Diagrams
Air Handling Unit GO-D8810BX0-AHU-1102A/B

GO-D8810BX0-JP-CC-1011

Signal exchange (monitoring and control) via digital communication line (without backup)
GO-D8810BX0-AHU-1102A

Signal exchange (monitoring and control) via digital communication line (without backup)
GO-D8810BX0-AHU-1102B

Switch*
RJ45

Switch*
RJ45

GO-D8810BX0-CP-1102A/GO-D8810BX0-CP-1102B-CJ11
B51-04P04S-NM
Package cable

GO-D8810BX0-CP-1102A/GO-D8810BX0-CP-1102B-CJ12
B51-04P04S-NM
Package cable

GO-D8810BX0-CP-1102A/B, Section A

Switch 1AU1
RJ45
Port 3

Switch 2AU1
RJ45
Port 3

*

ООО «РусХимАльянс»
«В производство работ»
Начальник управления,
Управление проектирования ГПЗ и ОЗХ
/ Т.И. Ергалиев /

Изменение 03.1 выполнено ООО "ГЛ ИНЖИНИРИНГ" Revision 03.1 issued by GL Engineering TQS-GPP-RHI-GSP-IN-05190_R00

03

03.1-1

* – to be confirmed based on Vendor documents for equipment
** – Package supply with ventilation equipment

Interface

Hardwired

Изм.	Кол.уч.	Лист	№док.	Подп.	Дата
03.1	–	Аннул.	05190		25.06.26

GLE-(GO-D8810BX0)-IN-AOVK-001

Лист 52

Взам. инв. №
Подп. и дата
Инв. № подл.

GLE-(GO-D8810BX0)-IN-AOVK-001_03_ALang

Формат А3

Схемы внешних соединений
Приточная установка GO-D8810BX0-AHU-1102B

Реле перепада давления на фильтре 1
GO-D88PDS1204B**

Реле перепада давления на фильтре 2
GO-D88PDS1204B**

Реле перепада давления на вентиляторе
GO-D88PDS1201B**

Реле температуры воздуха за теплообменником минимальная
GO-D88TS1203B**

Реле сухого хода перед насосами
GO-D8810BX0-P-0003A/B
GO-D88PG1217B**

Реле перепада давления на насосе
GO-D8810BX0-P-0003B
GO-D88PDS1318B**

GO-D88PDS1204B**
GO-D88PDS1204B:01+ (BK)
GO-D88PDS1204B:01- (WH)
M20
GO-D88PDS1204B-CJ01
JB26-01P10S-NK

GO-D88PDS1228B**
GO-D88PDS1228B:01+ (BK)
GO-D88PDS1228B:01- (WH)
M20
GO-D88PDS1228B-CJ01
JB26-01P10S-NK

GO-D88PDS1201B**
GO-D88PDS1201B:01+ (BK)
GO-D88PDS1201B:01- (WH)
M20
GO-D88PDS1201B-CJ01
JB26-01P10S-NK

GO-D88TS1203B **
GO-D88TS1203B:01+ (BK)
GO-D88TS1203B:01- (WH)
M20
GO-D88TS1203B-CJ01
JB26-01P10S-NK

GO-D88PG1217B **
GO-D88PG1217B:01+ (BK)
GO-D88PG1217B:01- (WH)
M20
GO-D88PG1217B-CJ01
JB26-01P10S-NK

GO-D88PDS1318B**
GO-D88PDS1318B:01+ (BK)
GO-D88PDS1318B:01- (WH)
M20
GO-D88PDS1318B-CJ01
JB26-01P10S-NK

*

GO-D8810BX0-CP-1102A/B, секция B
X3*
GO-D88PDS1204B:01+/X3:1* 1
GO-D88PDS1204B:01-/X3:2* 2
GO-D88PDS1228B:01+/X3:1* 3
GO-D88PDS1228B:01-/X3:2* 4
GO-D88PDS1201B:02+/X3:3* 3
GO-D88PDS1201B:02-/X3:4* 4
GO-D88TS1203B :03+/X3:5* 5
GO-D88TS1203B :03-/X3:6* 6
GO-D88PG1217B :03+/X3:11* 11
GO-D88PG1217B :03-/X3:12* 12
GO-D88PDS1318B:03+/X3:13* 13
GO-D88PDS1318B :03-/X3:14* 14
Шина/Shield FE

ООО «РусХимАльянс»
«В производство работ»
Начальник управления,
Управление проектирования ГПЗ и ОЗХ
/ Т.И. Ергалиев /

Взам. инв. №
Подп. и дата
Инв. № подл.

03

03.1-1

*– Будет уточнено после получения РКД на оборудование
**– Комплектная поставка с вентиляционным оборудованием

Изменение 03.1 выполнено ООО "ГЛ ИНЖИНИРИНГ" Revision 03.1 issued by GL Engineering TQS-GPP-RHI-GSP-IN-05190_R00

Изм.	Кол.уч.	Лист	№док.	Подп.	Дата
03.1	–	Аннул.	05190		25.06.26

GLE-(GO-D8810BX0)-IN-A0VK-001

Лист 53

GLE-(GO-D8810BX0)-IN-A0VK-001_03_AL.dwg

Формат А3

External Wiring Diagrams
Air Handling Unit GO-D8810BX0-AHU-1102B

DP switch at filter 1
GO-D88PDS1204B**

DP switch at filter 2
GO-D88PDS1204B**

DP switch at fan
GO-D88PDS1201B**

Min. air temperature switch downstream of heat exchanger
GO-D88TS1203B**

Dry run switch upstream of pumps
GO-D8810BX0-P-0003A/B
GO-D88PG1217B**

DP switch at pump
GO-D8810BX0-P-0003B

GO-D88PDS1318B**

GO-D88PDS1204B**
1 GO-D88PDS1204B:01+ (BK)
2 GO-D88PDS1204B:01- (WH)
M20
GO-D88PDS1204B-CJ01
JB26-01P10S-NK

GO-D88PDS1228B**
1 GO-D88PDS1228B:01+ (BK)
2 GO-D88PDS1228B:01- (WH)
M20
GO-D88PDS1228B-CJ01
JB26-01P10S-NK

GO-D88PDS1201B**
1 GO-D88PDS1201B:01+ (BK)
2 GO-D88PDS1201B:01- (WH)
M20
GO-D88PDS1201B-CJ01
JB26-01P10S-NK

GO-D88TS1203B **
1 GO-D88TS1203B:01+ (BK)
2 GO-D88TS1203B:01- (WH)
M20
GO-D88TS1203B-CJ01
JB26-01P10S-NK

GO-D88PG1217B **
1 GO-D88PG1217B:01+ (BK)
2 GO-D88PG1217B:01- (WH)
M20
GO-D88PG1217B-CJ01
JB26-01P10S-NK

GO-D88PDS1318B**
1 GO-D88PDS1318B:01+ (BK)
2 GO-D88PDS1318B:01- (WH)
M20
GO-D88PDS1318B-CJ01
JB26-01P10S-NK

*

GO-D8810BX0-CP-1102A/B, Section B

X3*

GO-D88PDS1204B:01+/X3:1*	1
GO-D88PDS1204B:01-/X3:2*	2
GO-D88PDS1228B:01+/X3:1*	3
GO-D88PDS1228B:01-/X3:2*	4
GO-D88PDS1201B:02+/X3:3*	3
GO-D88PDS1201B:02-/X3:4*	4
GO-D88TS1203B :03+/X3:5*	5
GO-D88TS1203B :03-/X3:6*	6
GO-D88PG1217B :03+/X3:11*	11
GO-D88PG1217B :03-/X3:12*	12
GO-D88PDS1318B:03+/X3:13*	13
GO-D88PDS1318B :03-/X3:14*	14

FE busbar

ООО «РусХимАльянс»
«В производство работ»
Начальник управления,
Управление проектирования ГПЗ и ОЗХ
/ Т.И. Ергалиев /

Взам. инв. №
Подп. и дата
Инв. № подл.

03

03.1-1

* – to be confirmed based on Vendor documents for equipment
** – Package supply with ventilation equipment

Изменение 03.1 выполнено ООО "ГЛ ИНЖИНИРИНГ" Revision 03.1 issued by GL Engineering TQS-GPP-RHI-GSP-IN-05190_R00

Изм.	Кол.уч.	Лист	№док.	Подп.	Дата
03.1	–	Аннул.	05190		25.06.26

GLE-(GO-D8810BX0)-IN-A0VK-001

Лист 54

GLE-GO-D8810BX0-IN-A0VK-001_03_A.dwg

Формат А3

Привод воздушной заслонки на входе
GO-D8810BXO-MD-1106**

Питание: =24В
Концевые выключатели: коммутация цепей =24В

Привод воздушной заслонки на выходе
GO-D8810BXO-MD-1108**

Питание: =24В
Концевые выключатели: коммутация цепей =24В

GO-D8810BXO-JP01-JBNE1202B**

"Управление"/"Control" 1(-) GO-D88TZT1202B:01PW- 1(+) GO-D88TZT1202B:01PW+ — GO-D88MV1202B-CJ01** M20 — GO-D88TZT1202B:01PW-/XT1:1 GO-D88TZT1202B:01PW+/XT1:2 — XT1: 1 XT1:1/GO-D88TZT1202B:01PW-(BK); 2 XT1:2/GO-D88TZT1202B:01PW+(RD); 3 XT1:3/ Резерв/Spare (WH); 4 XT1:4/ Резерв/Spare (BK) — M25 — GO-D8810BXO-JP01-JBNE1202B-CJ01 JB26-02P25N-NK

Закрыт/Close S1 GO-D88ZSC1202B:01+ S2 GO-D88ZSC1202B:01- S3 Резерв/Spare

Открыт/Open S4 GO-D88ZSO1202B:02+ S5 Резерв/Spare S6 GO-D88ZSO1202B:02- — GO-D88MV1202B-CJ02** M20 — GO-D88ZSC1202B:01+/XT2:1 (BK) Pr01; GO-D88ZSC1202B:01-/XT2:2 (WH) Pr01; Резерв/Spare XT2:3 (WH) Pr01; GO-D88ZSO1202B:02+/XT2:4 (BK) Pr02; Резерв/Spare XT2:5 (WH) Pr02; GO-D88ZSO1202B:02-/XT2:6 (WH) Pr02 — XT2: 1 XT2:1/GO-D88ZSC1202B:01+ (BK) Pr01; 2 XT2:2/GO-D88ZSC1202B:01- (WH) Pr01; 3 Экран/Shield (SH); 4 XT2:4/ GO-D88ZSO1202B:02+(BK) Pr02; 5 XT2:6/ GO-D88ZSO1202B:02-(WH) Pr02; SH Экран/Shield (OSH); DVSH Экран/Shield (OVSH) — M25 — GO-D8810BXO-JP01-JBNE1202B-CJ02 JB26-02P10J-NK

GO-D8810BXO-JP01-JBNE1205B**

"Управление"/"Control" 1(-) GO-D88TZT1205B:01PW- 1(+) GO-D88TZT1205B:01PW+ — GO-D88MV1205B-CJ01** M20 — GO-D88TZT1205B:01PW-/XT1:1 GO-D88TZT1205B:01PW+/XT1:2 — XT1: 1 XT1:1/GO-D88TZT1205B:01PW-(BK); 2 XT1:2/GO-D88TZT1205B:01PW+(RD); 3 XT1:3/ Резерв/Spare (WH); 4 XT1:4/ Резерв/Spare (BK) — M25 — GO-D8810BXO-JP01-JBNE1205B-CJ01 JB26-02P25N-NK

Закрыт/Close S1 GO-D88ZSC1205B:01+ S2 GO-D88ZSC1205B:01- S3 Резерв/Spare

Открыт/Open S4 GO-D88ZSO1205B:02+ S5 Резерв/Spare S6 GO-D88ZSO1205B:02- — GO-D88MV1205B-CJ02** M20 — GO-D88ZSC1205B:01+/XT2:1 (BK) Pr01; GO-D88ZSC1205B:01-/XT2:2 (WH) Pr01; Резерв/Spare XT2:3 (WH) Pr01; GO-D88ZSO1205B:02+/XT2:4 (BK) Pr02; Резерв/Spare XT2:5 (WH) Pr02; GO-D88ZSO1205B:02-/XT2:6 (WH) Pr02 — XT2: 1 XT2:1/GO-D88ZSC1205B:01+ (BK) Pr01; 2 XT2:2/GO-D88ZSC1205B:01- (WH) Pr01; 3 Экран/Shield (SH); 4 XT2:4/ GO-D88ZSO1205B:02+(BK) Pr02; 5 XT2:6/ GO-D88ZSO1205B:02-(WH) Pr02; SH Экран/Shield (OSH); DVSH Экран/Shield (OVSH) — M25 — GO-D8810BXO-JP01-JBNE1205B-CJ02 JB26-02P10J-NK

GO-D8810BXO-CP-1102A/B, секция B

X3:
27 GO-D88TZT1202B:01PW-/X3:27
28 GO-D88TZT1202B:01PW+/X3:28
* Резерв/Spare
* Резерв/Spare
* GO-D88ZSC1202B:01+/X3:*
* GO-D88ZSC1202B:01-/X3:*
* GO-D88ZSO1202B:02+/X3:*
* GO-D88ZSO1202B:02-/X3:*
29 GO-D88TZT1205B:01PW-/X3:29
30 GO-D88TZT1205B:01PW+/X3:30
* Резерв/Spare
* Резерв/Spare
* GO-D88ZSC1205B:01+/X3:*
* GO-D88ZSC1205B:01-/X3:*
* GO-D88ZSO1205B:02+/X3:*
* GO-D88ZSO1205B:02-/X3:*

Шина/Shield FE

ООО «РусХимАльянс»
«В производство работ»
Начальник управления,
Управление проектирования ГПЗ и ОЗХ
/ Т.И. Ергалиев /

* — Будет уточнено после получения РКД на оборудование

** — Комплектная поставка с вентиляционным оборудованием

03

03.1-1

Изменение 03.1 выполнено ООО "ГЛ ИНЖИНИРИНГ" Revision 03.1 issued by GL Engineering TQS-GPP-RHI-GSP-IN-05190_R00

Изм.	Кол.уч.	Лист	№док.	Подп.	Дата
03.1	–	Аннул.	05190		25.06.26

GLE-(GO-D8810BXO)-IN-AOVK-001

Лист 55

GLE-(GO-D8810BXO)-IN-AOVK-001_03_A3.dwg

Формат А3

Взам. инв. №

Подп. и дата

Инв. № подл.

Inlet damper actuator


GO-D8810BX0-MD-1106**

Power: 24VDC
Limit switches: 24VDC circuit switching

Outlet damper actuator

GO-D8810BX0-MD-1108**

Power: 24VDC
Limit switches: 24VDC circuit switching

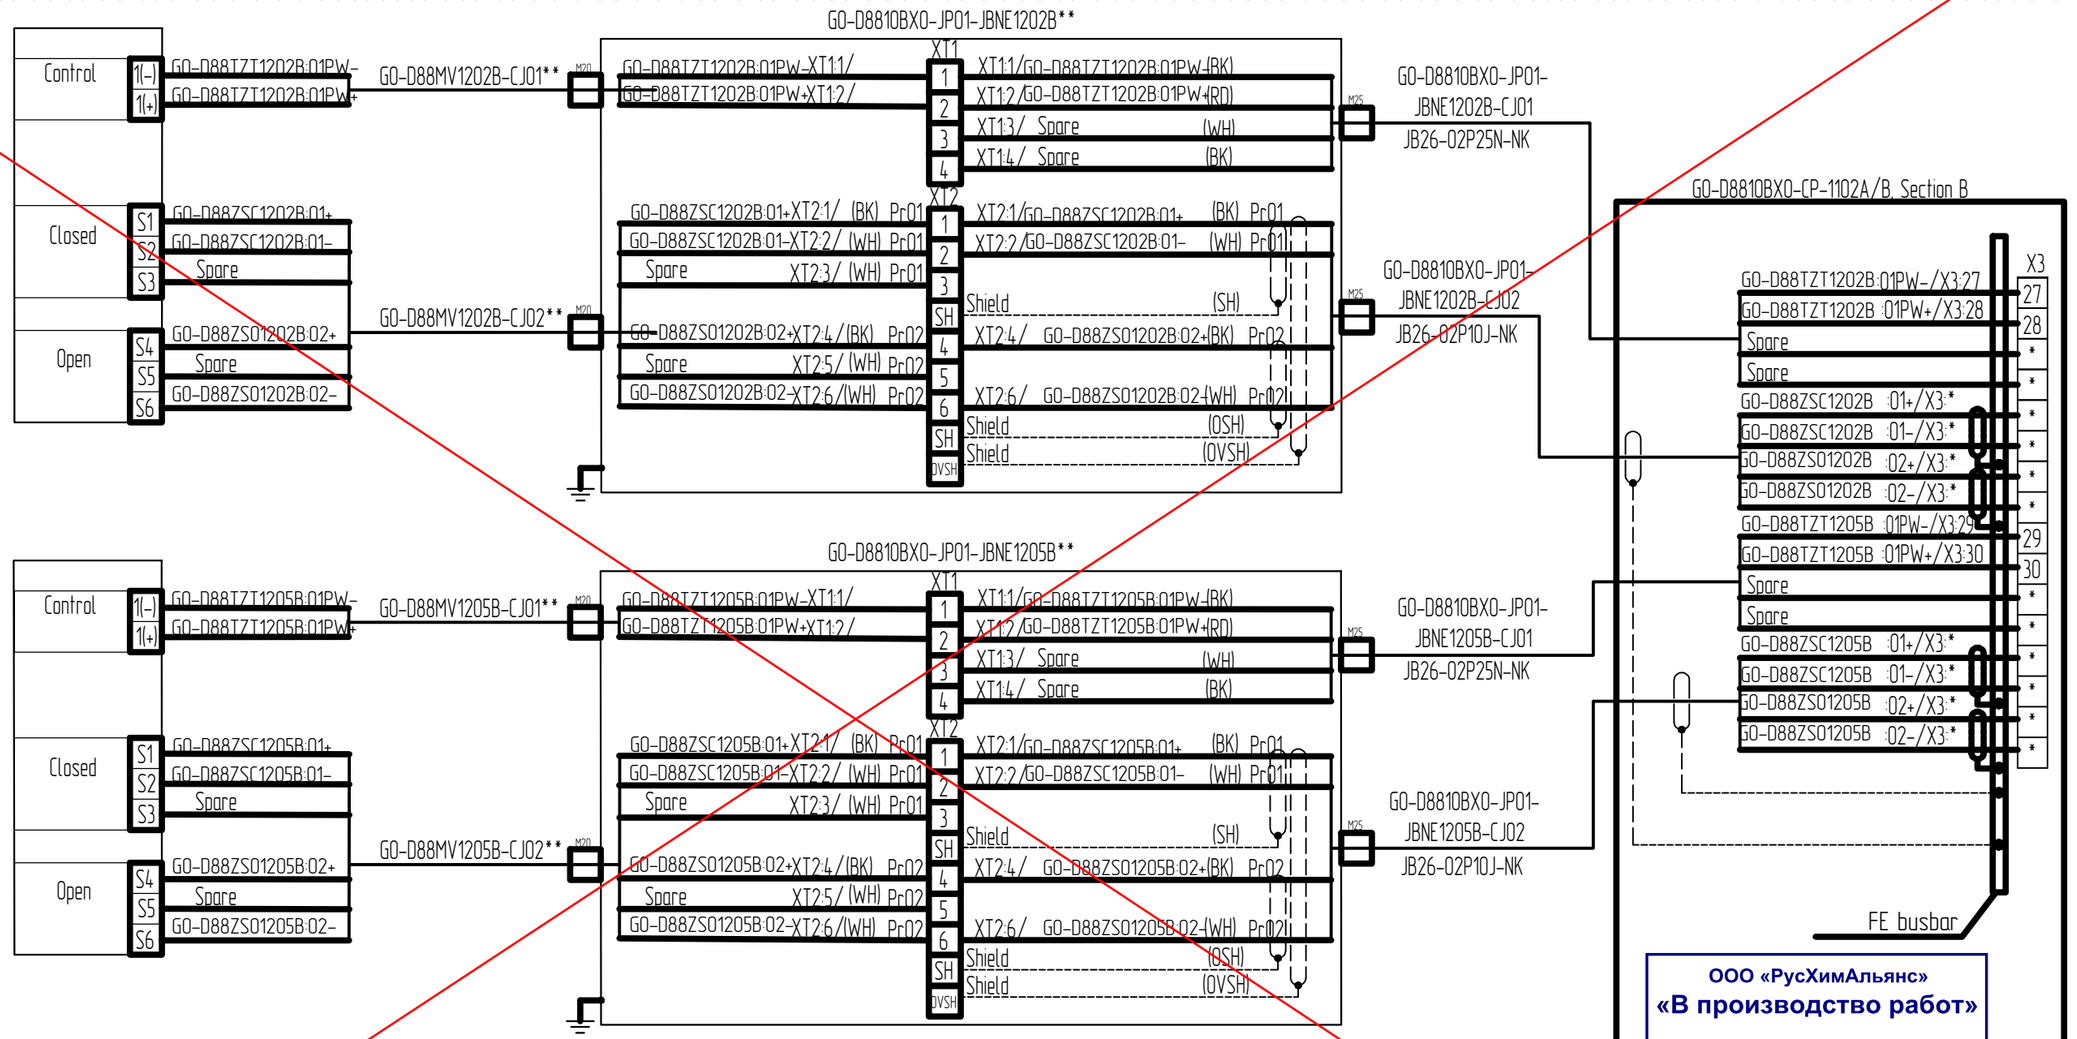

*

ООО «РусХимАльянс»
«В производство работ»
Начальник управления,
Управление проектирования ГПЗ и ОЗХ
/ Т.И. Ергалиев /

Взам. инв. №
Подп. и дата
Инв. № подл.

03

03.1-1

* – to be confirmed based on Vendor documents for equipment
** – Package supply with ventilation equipment

Изменение 03.1 выполнено ООО "ГЛ ИНЖИНИРИНГ" Revision 03.1 issued by GL Engineering TQS-GPP-RHI-GSP-IN-05190_R00

Изм.	Кол.уч.	Лист	№док.	Подп.	Дата
03.1	–	Аннул.	05190		25.06.26

GLE-(GO-D8810BX0)-IN-A0VK-001

Лист 56

GLE-(GO-D8810BX0)-IN-A0VK-001_03_AI.dwg

Формат А3

Схемы внешних соединений
Тепловой узел GO-D8810BXO-NR-1101A – Приточная установка GO-D8810BXO-AHU-1102B

Трехходовой регулирующий клапан
GO-D88TV1216B**
Питание: =24В
Управление и ОС: 4...20мА

"Питание привода"
"Drive power supply "
+24 В+ L(+) GO-D88TZT1216B:01+ (BK) PrO1
-24 В- N(-) GO-D88TZT1216B:01- (WH) PrO1
M20

"Задание положения"
"Position setting"
4-20 мА+ E GO-D88TVY1216B:02+ (BK) PrO2

"Контроль положения"
"Position control"
4-20 мА+ Y GO-D88TZT1216B:03+ (BK) PrO3
M20

GO-D88TV1216B-CJO1
JB26-01P25N-NK

GO-D88TV1216B-CJO2
JB26-01P10S-NK

GO-D8810BXO-CP-1102A/B, секция B
X3
GO-D88TZT1216B:01+ L(+) 31
GO-D88TZT1216B:01- N(-) 32
GO-D88TVY1216B:02+ control 22
GO-D88TZT1216B:03+ feedback *
*
*
*
*
*
*
Шина/Shield FE

*

ООО «РусХимАльянс»
«В производство работ»
Начальник управления,
Управление проектирования ГПЗ и ОЗХ
/ Т.И. Ергалиев /

Взам. инв. №
Подп. и дата
Инв. № подл.

03

03.1-1

*- Будет уточнено после получения РКД на оборудование
**- Комплектная поставка с вентиляционным оборудованием

Изменение 03.1 выполнено ООО "ГЛ ИНЖИНИРИНГ" Revision 03.1 issued by GL Engineering TQS-GPP-RHI-GSP-IN-05190_R00

Изм.	Кол.уч.	Лист	№док.	Подп.	Дата
03.1	-	Аннул.	05190		25.06.26

GLE-(GO-D8810BXO)-IN-AOVK-001

Лист 57

GLE-(GO-D8810BXO)-IN-AOVK-001_03_1.dwg

Формат А3

External Wiring Diagrams
Mixing Unit GO-D8810BXO-NR-1101A – Air Handling Unit GO-D8810BXO-AHU-1102B

Three-way control valve
GO-D88TV1216B**
Power: 24VDC
Control and feedback:
4...20mA

Actuator power supply

+24 V+ | L(+) | GO-D88TZT1216B:01+ (BK) Pr01
-24 V- | N(-) | GO-D88TZT1216B:01- (WH) Pr01

Position setting

4-20 mA+ | E | GO-D88TVY1216B:02+ (BK) Pr02

Position control

4-20 mA+ | Y | GO-D88TZT1216B:03+ (BK) Pr03

M20

GO-D88TV1216B-CJ01
JB26-01P25N-NK

M20

GO-D88TV1216B-CJ02
JB26-01P10S-NK

GO-D8810BXO-CP-1102A/B, Section B

X3

GO-D88TZT1216B:01+ L(+) — 31
GO-D88TZT1216B:01- N(-) — 32
GO-D88TVY1216B:02+ control — 22
GO-D88TZT1216B:03+ feedback — *
* — *
* — *
* — *
* — *
* — *
* — *

FE busbar

*

ООО «РусХимАльянс»
«В производство работ»
Начальник управления,
Управление проектирования ГПЗ и ОЗХ
/ Т.И. Ергалиев /

Взам. инв. №
Подп. и дата
Инв. № подл.

03

03.1-1

Изменение 03.1 выполнено ООО "ГЛ ИНЖИНИРИНГ" Revision 03.1 issued by GL Engineering TQS-GPP-RHI-GSP-IN-05190_R00

* – to be confirmed based on Vendor documents for equipment
** – Package supply with ventilation equipment

Изм.	Кол.уч.	Лист	№док.	Подп.	Дата
03.1	–	Аннул.	05190		25.06.26

GLE-(GO-D8810BXO)-IN-AOVK-001

Лист 58

GLE-(GO-D8810BXO)-IN-AOVK-001_03_A1.dwg

Формат А3

Схемы внешних соединений
Приточная установка GO-D8810BX0-AHU-1102A

Датчик температуры наружного воздуха GO-D88TT1230B**

Датчик температуры приточного воздуха GO-D88TT1207B**

Датчик температуры обратного теплоносителя GO-D88TT1206B**

Датчик температуры в помещении электрощитовой GO-D88TT1220B**

GO-D88TT1230B·01+ (BK)
GO-D88TT1230B·01– (WH)
1(+)
2(–)
M20

GO-D88TT1207B·01+ (BK)
GO-D88TT1207B·01– (WH)
1(+)
2(–)
M20

GO-D88TT1206B·01+ (BK)
GO-D88TT1206B·01– (WH)
1(+)
2(–)
M20

GO-D88TT1220B·01+ (BK)
GO-D88TT1220B·01– (WH)
1(+)
2(–)
M20

GO-D88TT1230B-CJ01
JB26-01P10S-NK

GO-D88TT1207B-CJ01
JB26-01P10S-NK

GO-D88TT1206B-CJ01
JB26-01P10S-NK

GO-D88TT1220B-CJ01
JB26-01P10S-NK

GO-D8810BX0-CP-1102A/B, секция B

X3

GO-D88TT1230B :01+/X3:13* — 13
GO-D88TT1230B :01–/X3:14* — 14
GO-D88TT1207B :01+/X3:15* — 15
GO-D88TT1207B :01–/X3:16* — 16
GO-D88TT1207B :01+/X3:17* — 17
GO-D88TT1207B :01–/X3:18* — 18
GO-D88TT1220B :01+/X3:19* — 19
GO-D88TT1220B :01–/X3:20* — 20

Шина/Shield FE

*

ООО «РусХимАльянс»
«В производство работ»
Начальник управления,
Управление проектирования ГПЗ и ОЗХ
/ Т.И. Ергалиев /

Взам. инв. №
Подп. и дата
Инв. № подл.

03

03.1-1

*– Будет уточнено после получения РКД на оборудование
**– Комплектная поставка с вентиляционным оборудованием

Изменение 03.1 выполнено ООО "ГЛ ИНЖИНИРИНГ" Revision 03.1 issued by GL Engineering TQS-GPP-RHI-GSP-IN-05190_R00

Изм.	Кол.уч.	Лист	№док.	Подп.	Дата	GLE-(GO-D8810BX0)-IN-A0VK-001	Лист
03.1	–	Аннул.	05190		25.06.26		59

GLE-(GO-D8810BX0)-IN-A0VK-001_03_AI.dwg
Формат А3


External Wiring Diagrams
Air Handling Unit GO-D8810BX0-AHU-1102A

Outdoor air temperature transmitter GO-D88TT1230B**


Supply air temperature transmitter GO-D88TT1207B**

Return HTF temperature transmitter GO-D88TT1206B**


Temperature transmitter in switchgear room GO-D88TT1220B**

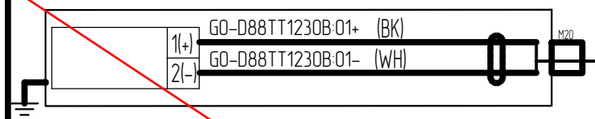


GO-D88TT1230B-CJ01
JB26-01P10S-NK

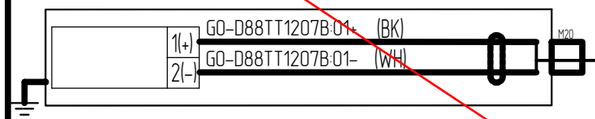

GO-D88TT1207B-CJ01
JB26-01P10S-NK

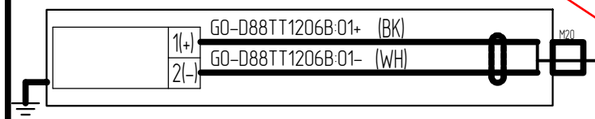

GO-D88TT1206B-CJ01
JB26-01P10S-NK

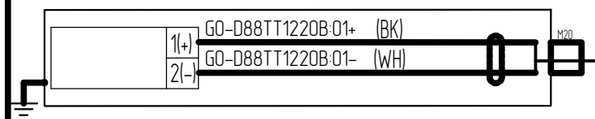

GO-D88TT1220B-CJ01
JB26-01P10S-NK

GO-D8810BX0-CP-1102A/B, Section B

X3

GO-D88TT1230B :01+/X3:13*	13
GO-D88TT1230B :01–/X3:14*	14
GO-D88TT1207B :01+/X3:15*	15
GO-D88TT1207B :01–/X3:16*	16
GO-D88TT1207B :01+/X3:17*	17
GO-D88TT1207B :01–/X3:18*	18
GO-D88TT1220B :01+/X3:19*	19
GO-D88TT1220B :01–/X3:20*	20

FE busbar

*

ООО «РусХимАльянс»
«В производство работ»
Начальник управления,
Управление проектирования ГПЗ и ОЗХ
/ Т.И. Ергалиев /

Взам. инв. №

Подп. и дата

Инв. № подл.

03

03.1-1

* – to be confirmed based on Vendor documents for equipment
** – Package supply with ventilation equipment

Изменение 03.1 выполнено ООО "ГЛ ИНЖИНИРИНГ" Revision 03.1 issued by GL Engineering TQS-GPP-RHI-GSP-IN-05190_R00

Изм.	Кол.уч.	Лист	№док.	Подп.	Дата
03.1	–	Аннул.	05190		25.06.26

GLE-(GO-D8810BX0)-IN-A0VK-001

Лист 60

GLE-GO-D8810BX01-IN-A0VK-001_R3_A1.dwg

Формат А3

Схемы внешних соединений
Приточная установка GO-D8810BX0-AHU-1102A

Частотный преобразователь GO-D8810BX0-AHUF-1102B-TA1**
Сигналы состояния и управления:
AI/AO – 4...20мА; DI/DO – "сухой" контакт 24VDC
Управление и ОС: 4...20мА

"Пуск/Стоп"
"Start/Stop"
DI 24VDC
X1
Com
GO-D88SS1102B-TA1:01+(BK) PrO1
GO-D88SS1102B-TA1:01-(WH) PrO1

"Авария"
"Alarm"
TB
TA
TC
GO-D88SA1102B-TA1:02+(BK) PrO2
GO-D88SA1102B-TA1:02-(WH) PrO2

"Задание положения"
"Position setting"
4-20 мА+
AI1
GND
GO-D88SC1102B-TA1:03+(BK) PrO3
GO-D88SC1102B-TA1:03-(WH) PrO3

"Контроль положения"
"Position control"
4-20 мА+
AO
GND
GO-D88ZT1102B-TA1:04+(BK) PrO4
GO-D88ZT1102B-TA1:04-(WH) PrO4

M25
GO-D8810BX0-AHUF-1102B-TA1-CJO1
JB26-02P10J-NK

M20
GO-D8810BX0-AHUF-1102B-TA1-CJO2
JB26-01P10S-NK

M20
GO-D8810BX0-AHUF-1102B-TA1-CJO3
JB26-01P10S-NK

GO-D8810BX0-CP-1102A/B, секция B
X3
GO-D88SS1102B-TA1:01+ X1 34
GO-D88SS1102B-TA1:01- Com 35
GO-D88SA1102B-TA1:02+ TB *
GO-D88SA1102B-TA1:02- TC *
GO-D88SC1102B-TA1:03+ AI1 *
GO-D88SC1102B-TA1:03- GND *
GO-D88ZT1102B-TA1:04+ AO *
GO-D88ZT1102B-TA1:04- GND *
Шина/Shield FE

*

ООО «РусХимАльянс»
«В производство работ»
Начальник управления,
Управление проектирования ГПЗ и ОЗХ
/ Т.И. Ергалиев /

Взам. инв. №
Подп. и дата
Инв. № подл.

03

03.1-1

*- Будет уточнено после получения РКД на оборудование
**- Комплектная поставка с вентиляционным оборудованием

Изменение 03.1 выполнено ООО "ГЛ ИНЖИНИРИНГ" Revision 03.1 issued by GL Engineering TQS-GPP-RHI-GSP-IN-05190_R00

Изм.	Кол.уч.	Лист	№док.	Подп.	Дата
03.1	–	Аннул.	05190		25.06.26

GLE-(GO-D8810BX0)-IN-A0VK-001

Лист 61

GLE-(GO-D8810BX0)-IN-A0VK-001_03_A2.dwg

Формат А3

External Wiring Diagrams
Air Handling Unit GO-D8810BX0-AHU-1102A

Frequency converter
GO-D8810BX0-AHUF-1102B-TA1**
Status and control signals:
AI/AO – 4...20 mA DI/DO – 24VDC dry contact
Control and feedback:
4...20mA

Start/Stop

DI 24VDC | X1 | Com

GO-D88SS1102B-TA1:01+(BK) Pr01
GO-D88SS1102B-TA1:01-(WH) Pr01

Alarm

TB
TA
TC

GO-D88SA1102B-TA1:02+(BK) Pr02
GO-D88SA1102B-TA1:02-(WH) Pr02

Position setting

4-20 mA+ | AI1 | GND

GO-D88SC1102B-TA1:03+(BK) Pr03
GO-D88SC1102B-TA1:03-(WH) Pr03

Position control

4-20 mA+ | AO | GND

GO-D88ZT1102B-TA1:04+(BK) Pr04
GO-D88ZT1102B-TA1:04-(WH) Pr04

M25
GO-D8810BX0-AHUF-1102B-TA1-CJ01
JB26-02P10J-NK

M20
GO-D8810BX0-AHUF-1102B-TA1-CJ02
JB26-01P10S-NK

M20
GO-D8810BX0-AHUF-1102B-TA1-CJ03
JB26-01P10S-NK

GO-D8810BX0-CP-1102A/B, Section B

X3

GO-D88SS1102B-TA1:01+ X1	34
GO-D88SS1102B-TA1:01- Com	35
GO-D88SA1102B-TA1:02+ TB	*
GO-D88SA1102B-TA1:02- TC	*
GO-D88SC1102B-TA1:03+ AI1	*
GO-D88SC1102B-TA1:03- GND	*
GO-D88ZT1102B-TA1:04+ AO	*
GO-D88ZT1102B-TA1:04- GND	*

FE busbar

*

ООО «РусХимАльянс»
«В производство работ»
Начальник управления,
Управление проектирования ГПЗ и ОЗХ
/ Т.И. Ергалиев /

03

03.1-1

* – to be confirmed based on Vendor documents for equipment
** – Package supply with ventilation equipment

Изменение 03.1 выполнено ООО "ГЛ ИНЖИНИРИНГ" Revision 03.1 issued by GL Engineering TQS-GPP-RHI-GSP-IN-05190_R00

Изм.	Кол.уч.	Лист	№док.	Подп.	Дата
03.1	–	Аннул.	05190		25.06.26

GLE-(GO-D8810BX0)-IN-A0VK-001

Лист 62

Взам. инв. №
Подп. и дата
Инв. № подл.

GLE-(GO-D8810BX0)-IN-A0VK-001_03_A.dwg

Формат А3

Схемы внешних соединений
Приточная установка GO-D8810BX0-AHU-1102A

GO-D8810BX0-JP-CC-1011

"Пожар"
Н.З. С.К
Коммутация цепей =24В

Отключение от кнопок у эвакуационных выходов
Н.З. С.К
Коммутация цепей =24В

XTX*

1 GO-D8810BX0-CP-1102A/B:01+ (BK)
2 GO-D8810BX0-CP-1102A/B:01-(WH)

5 GO-D8810BX0-CP-1102A/B:03+ (BK)
6 GO-D8810BX0-CP-1102A/B:03-(WH)

Шина/Shield FE

GO-D8810BX0-CP-1102A/GO-D8810BX0-CP-1102B-CJ09
JB26-01P10S-NK

GO-D8810BX0-CP-1102A/GO-D8810BX0-CP-1102B-CJ10
JB26-01P10S-NK

GO-D8810BX0-CP-1102A/B, секция B

X3

GO-D8810BX0-CP-1102A/B:01+ 27
GO-D8810BX0-CP-1102A/B:01- 28

GO-D8810BX0-CP-1102A/B:04+ 25
GO-D8810BX0-CP-1102A/B:04- 26

Шина/Shield FE

*

ООО «РусХимАльянс»
«В производство работ»
Начальник управления,
Управление проектирования ГПЗ и ОЗХ
/ Т.И. Ергалиев /

Изменение 03.1 выполнено ООО "ГЛ ИНЖИНИРИНГ" Revision 03.1 issued by GL Engineering TQS-GPP-RHI-GSP-IN-05190_R00

*– Будет уточнено после получения РКД на оборудование
**– Комплектная поставка с вентиляционным оборудованием

03

03.1-1

Интерфейс/Shield FE
Физика/Shield FE

Изм.	Кол.уч.	Лист	№док.	Подп.	Дата
03.1	–	Аннул.	05190		25.06.26

GLE-(GO-D8810BX0)-IN-A0VK-001


Лист 63

GLE-GO-D8810BX0-IN-A0VK-001103_A.dwg

Формат А3

Взам. инв. №
Подп. и дата
Инв. № подл.

External Wiring Diagrams
Air Handling Unit GO-D8810BX0-AHU-1102A

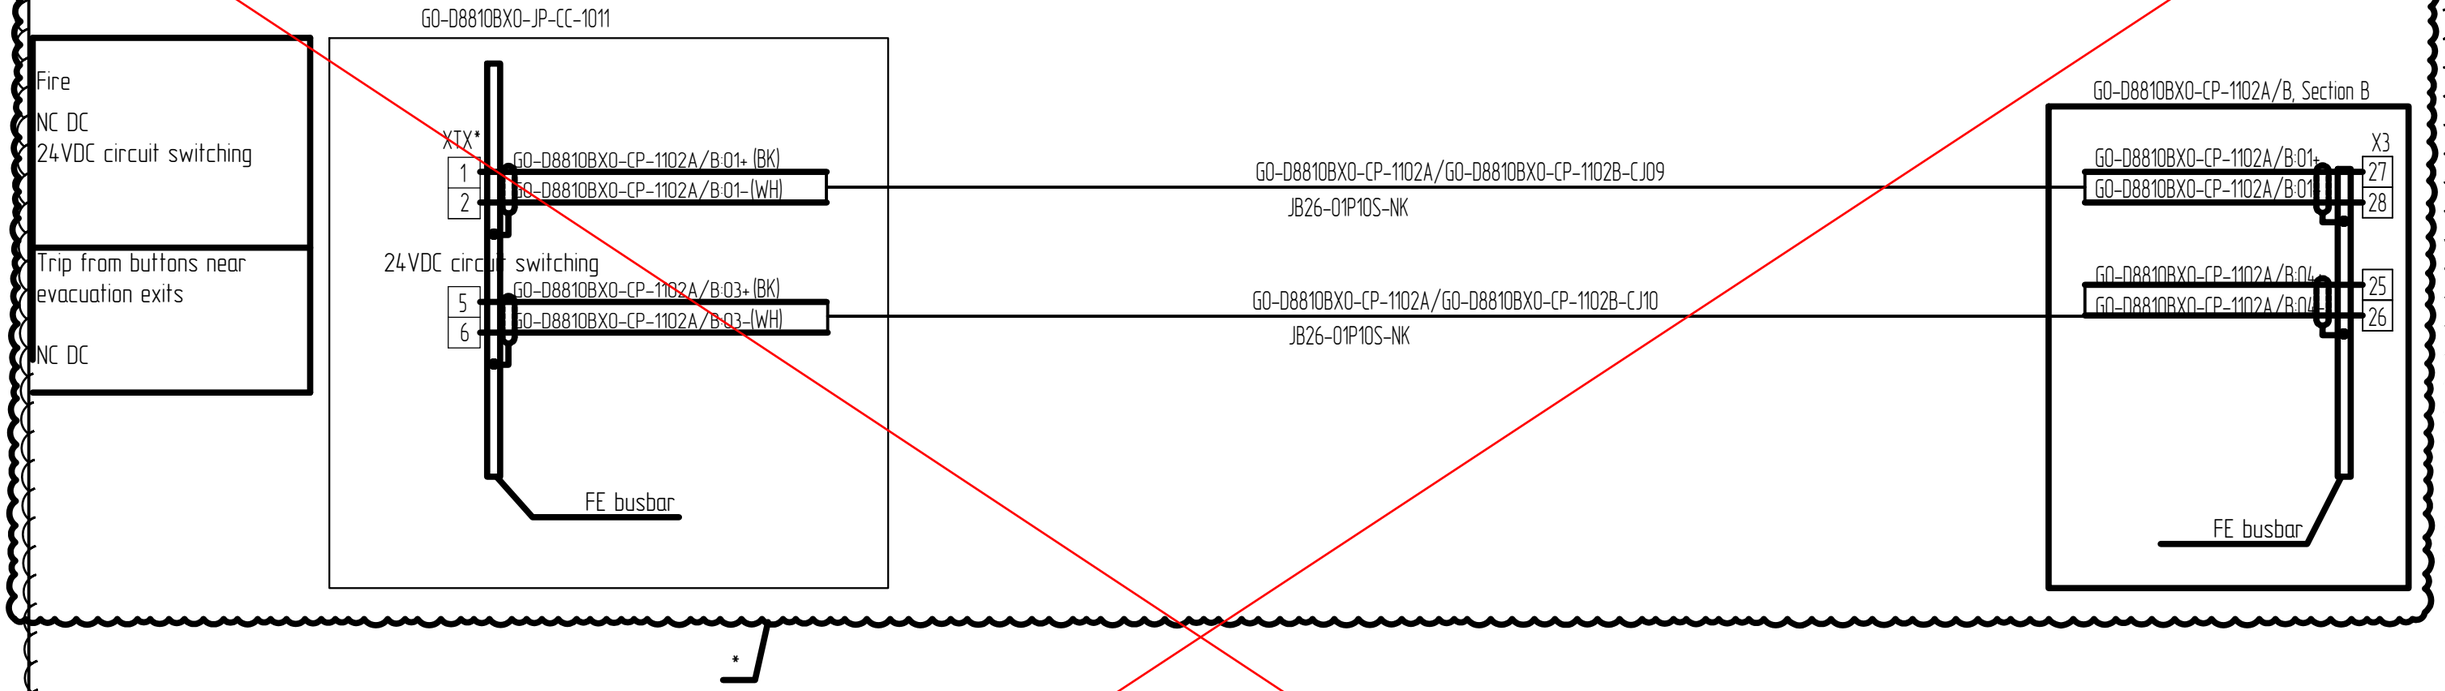

*

ООО «РусХимАльянс»
«В производство работ»
Начальник управления,
Управление проектирования ГПЗ и ОЗХ
/ Т.И. Ергалиев /

Изменение 03.1 выполнено ООО "ГЛ ИНЖИНИРИНГ" Revision 03.1 issued by GL Engineering TQS-GPP-RHI-GSP-IN-05190_R00

03

03.1-1

* – to be confirmed based on Vendor documents for equipment
** – Package supply with ventilation equipment

Interface
Hardwired

Изм.	Кол.уч.	Лист	№док.	Подп.	Дата	GLE-(GO-D8810BX0)-IN-AOVK-001	Лист
03.1	–	Аннул.	05190		25.06.26		64

Взам. инв. №
Подп. и дата
Инв. № подл.

GLE-(GO-D8810BX0)-IN-AOVK-001_03_A1.dwg
Формат А3

Схемы внешних соединений
Приточная установка GO-D8810BX0-AHU-1103

Реле перепада давления на фильтре
GO-D88PDS1303**

Реле перепада давления на вентиляторе
GO-D88PDS1301**

Датчик температуры наружного воздуха
GO-D88TT1330 **

GO-D88PDS1303 **

GO-D88PDS1303:01+ (BK)
GO-D88PDS1303:01– (WH)
M20

GO-D88PDS1301 **

GO-D88PDS1301:01+ (BK)
GO-D88PDS1301:01– (WH)
M20

1(+)
2(–)
GO-D88TT1330:01+ (BK)
GO-D88TT1330:01– (WH)
M20

GO-D88PDS1303-CJ01
JB26-01P10S-NK

GO-D88PDS1301-CJ01
JB26-01P10S-NK

GO-D88TT1330-CJ01
JB26-01P10S-NK

GO-D8810BX0-CP-1103

X3

GO-D88PDS1303 :01+/X3:1*	1
GO-D88PDS1303 :01–/X3:2*	2
GO-D88PDS1301 :02+/X3:3*	3
GO-D88PDS1301 :02–/X3:4*	4
GO-D88TT1330 :01+/X3:13*	5
GO-D88TT1330 :01–/X3:14*	6

Шина/Shield FE

*

ООО «РусХимАльянс»
«В производство работ»
Начальник управления,
Управление проектирования ГПЗ и ОЗХ
/ Т.И. Ергалиев /

*– Будет уточнено после получения РКД на оборудование
**– Комплектная поставка с вентиляционным оборудованием

03

03.1-1

Изменение 03.1 выполнено ООО "ГЛ ИНЖИНИРИНГ" Revision 03.1 issued by GL Engineering TQS-GPP-RHI-GSP-IN-05190_R00

Изм.	Кол.уч.	Лист	№док.	Подп.	Дата
03.1	–	Аннул.	05190		25.06.26

GLE-(GO-D8810BX0)-IN-A0VK-001

Лист 65

Взам. инв. №
Подп. и дата
Инв. № подл.

GLE-(GO-D8810BX0)-IN-A0VK-001_03_AL.dwg

Формат А3

External Wiring Diagrams
Air Handling Unit GO-D8810BX0-AHU-1103

DP switch at filter

GO-D88PDS1303**

DP switch at fan

GO-D88PDS1301**

Outdoor air temperature transmitter
GO-D88TT1330 **

GO-D88PDS1303 **

1 GO-D88PDS1303:01+ (BK)
2 GO-D88PDS1303:01– (WH)
M20

GO-D88PDS1301 **

1 GO-D88PDS1301:01+ (BK)
2 GO-D88PDS1301:01– (WH)
M20

1(+) GO-D88TT1330:01+ (BK)
2(–) GO-D88TT1330:01– (WH)
M20

GO-D88PDS1303-CJ01
JB26-01P10S-NK

GO-D88PDS1301-CJ01
JB26-01P10S-NK

GO-D88TT1330-CJ01
JB26-01P10S-NK

GO-D8810BX0-CP-1103

X3

GO-D88PDS1303 :01+/X3:1*	1
GO-D88PDS1303 :01–/X3:2*	2
GO-D88PDS1301 :02+/X3:3*	3
GO-D88PDS1301 :02–/X3:4*	4
GO-D88TT1330 :01+/X3:13*	5
GO-D88TT1330 :01–/X3:14*	6

FE busbar

*

ООО «РусХимАльянс»
«В производство работ»
Начальник управления,
Управление проектирования ГПЗ и ОЗХ
/ Т.И. Ергалиев /

Взам. инв. №
Подп. и дата
Инв. № подл.

03

03.1-1

* – to be confirmed based on Vendor documents for equipment
** – Package supply with ventilation equipment

Изменение 03.1 выполнено ООО "ГЛ ИНЖИНИРИНГ" Revision 03.1 issued by GL Engineering TQS-GPP-RHI-GSP-IN-05190_R00

Изм.	Кол.уч.	Лист	№док.	Подп.	Дата
03.1	–	Аннул.	05190		25.06.26

GLE-(GO-D8810BX0)-IN-A0VK-001

Лист 66

GLE-(GO-D8810BX0)-IN-A0VK-001_03_A1.dwg


Формат А3

Привод воздушной заслонки на входе
GO-D8810BX0-MD-1109**

Питание: =24В
Концевые выключатели: коммутация цепей =24В

Привод воздушной заслонки на выходе
GO-D8810BX0-MD-1111**

Питание: =24В
Концевые выключатели: коммутация цепей =24В

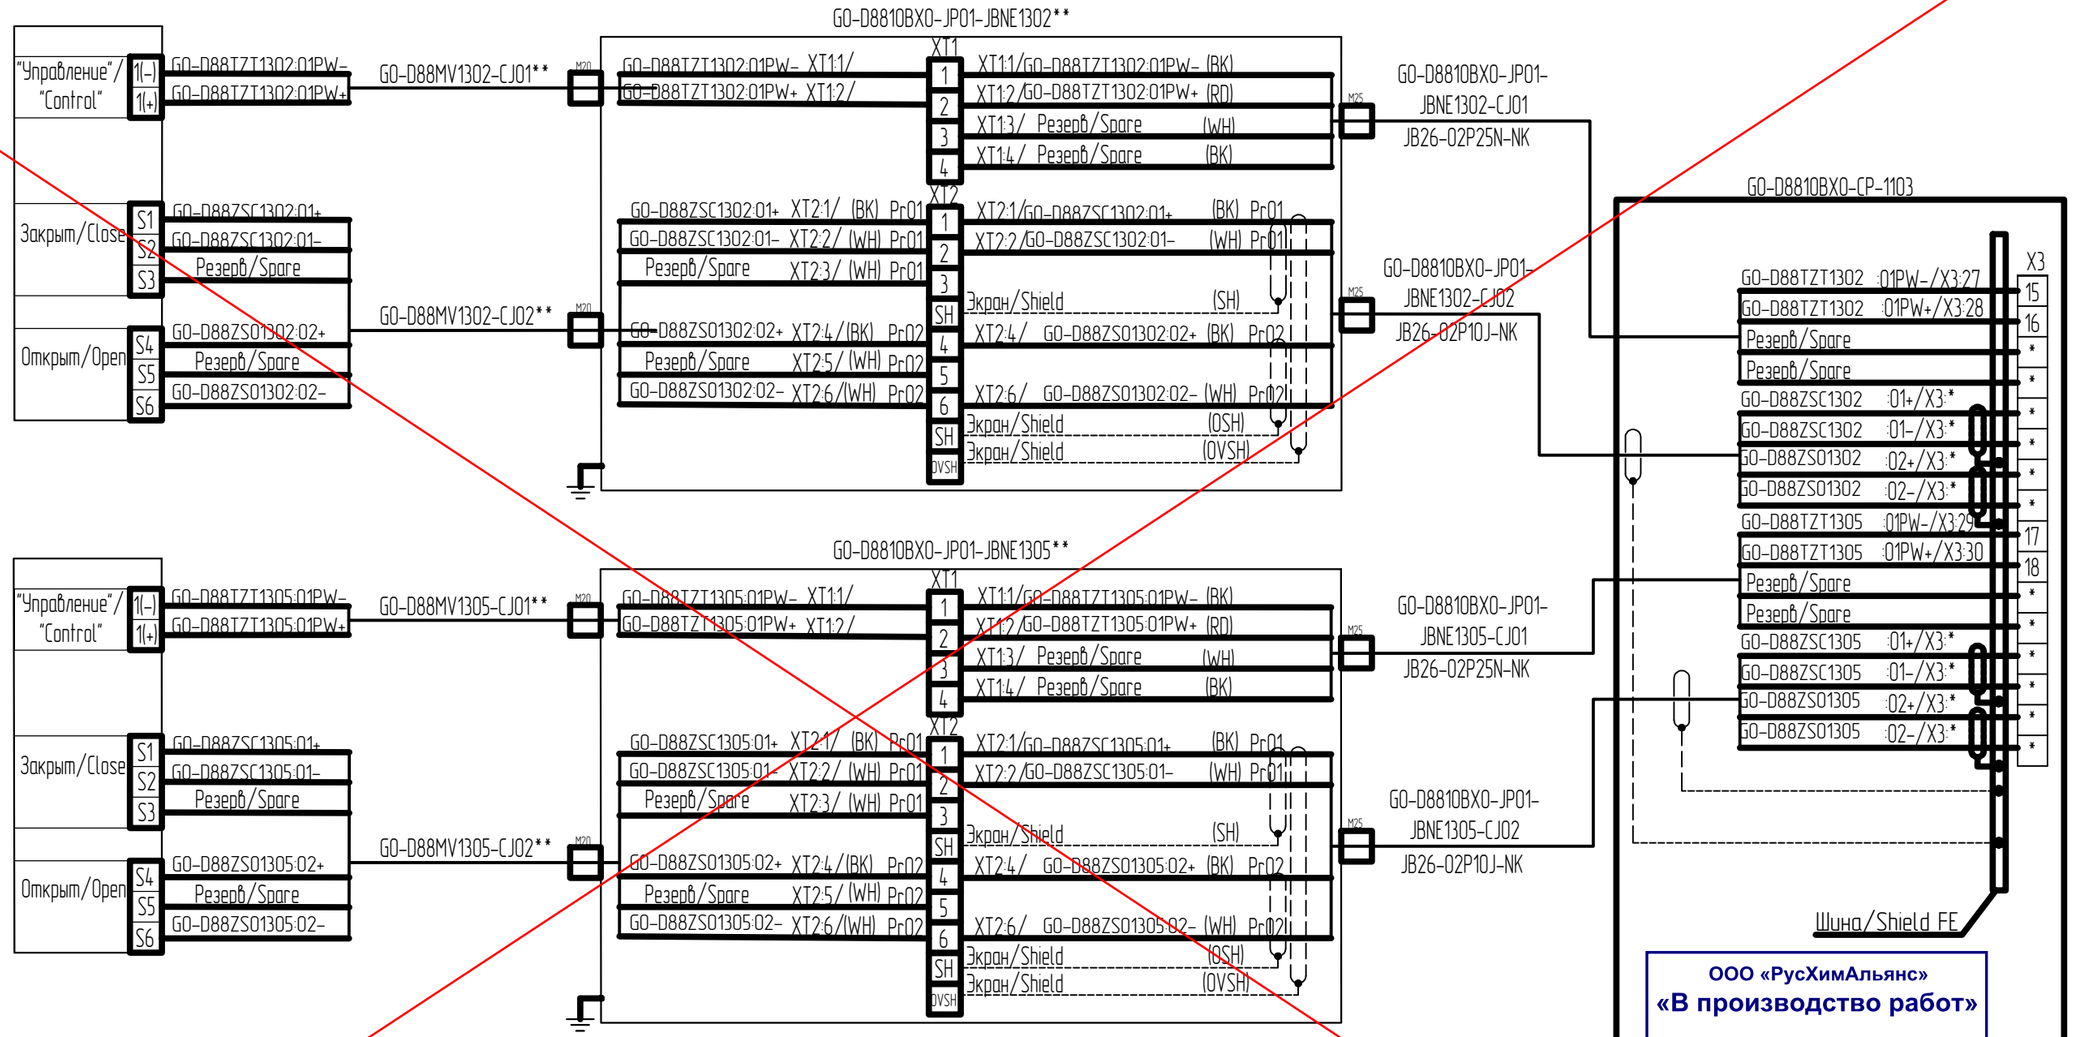

ООО «РусХимАльянс»
«В производство работ»
Начальник управления,
Управление проектирования ГПЗ и ОЗХ
/ Т.И. Ергалиев /

Взам. инв. №
Подп. и дата
Инв. № подл.

03

03.1-1

*- Будет уточнено после получения РКД на оборудование
**- Комплектная поставка с вентиляционным оборудованием

Изменение 03.1 выполнено ООО "ГЛ ИНЖИНИРИНГ" Revision 03.1 issued by GL Engineering TQS-GPP-RHI-GSP-IN-05190_R00

Изм.	Кол.уч.	Лист	№док.	Подп.	Дата
03.1	-	Аннул.	05190		25.06.26

GLE-(GO-D8810BX0)-IN-A0VK-001

Лист 67

GLE-(GO-D8810BX0)-IN-A0VK-001_03_ALdwg

Формат А3

Inlet damper actuator


GO-D8810BXO-MD-1109**

Power: 24VDC
Limit switches: 24VDC circuit switching

Outlet damper actuator

GO-D8810BXO-MD-1111**

Power: 24VDC
Limit switches: 24VDC circuit switching

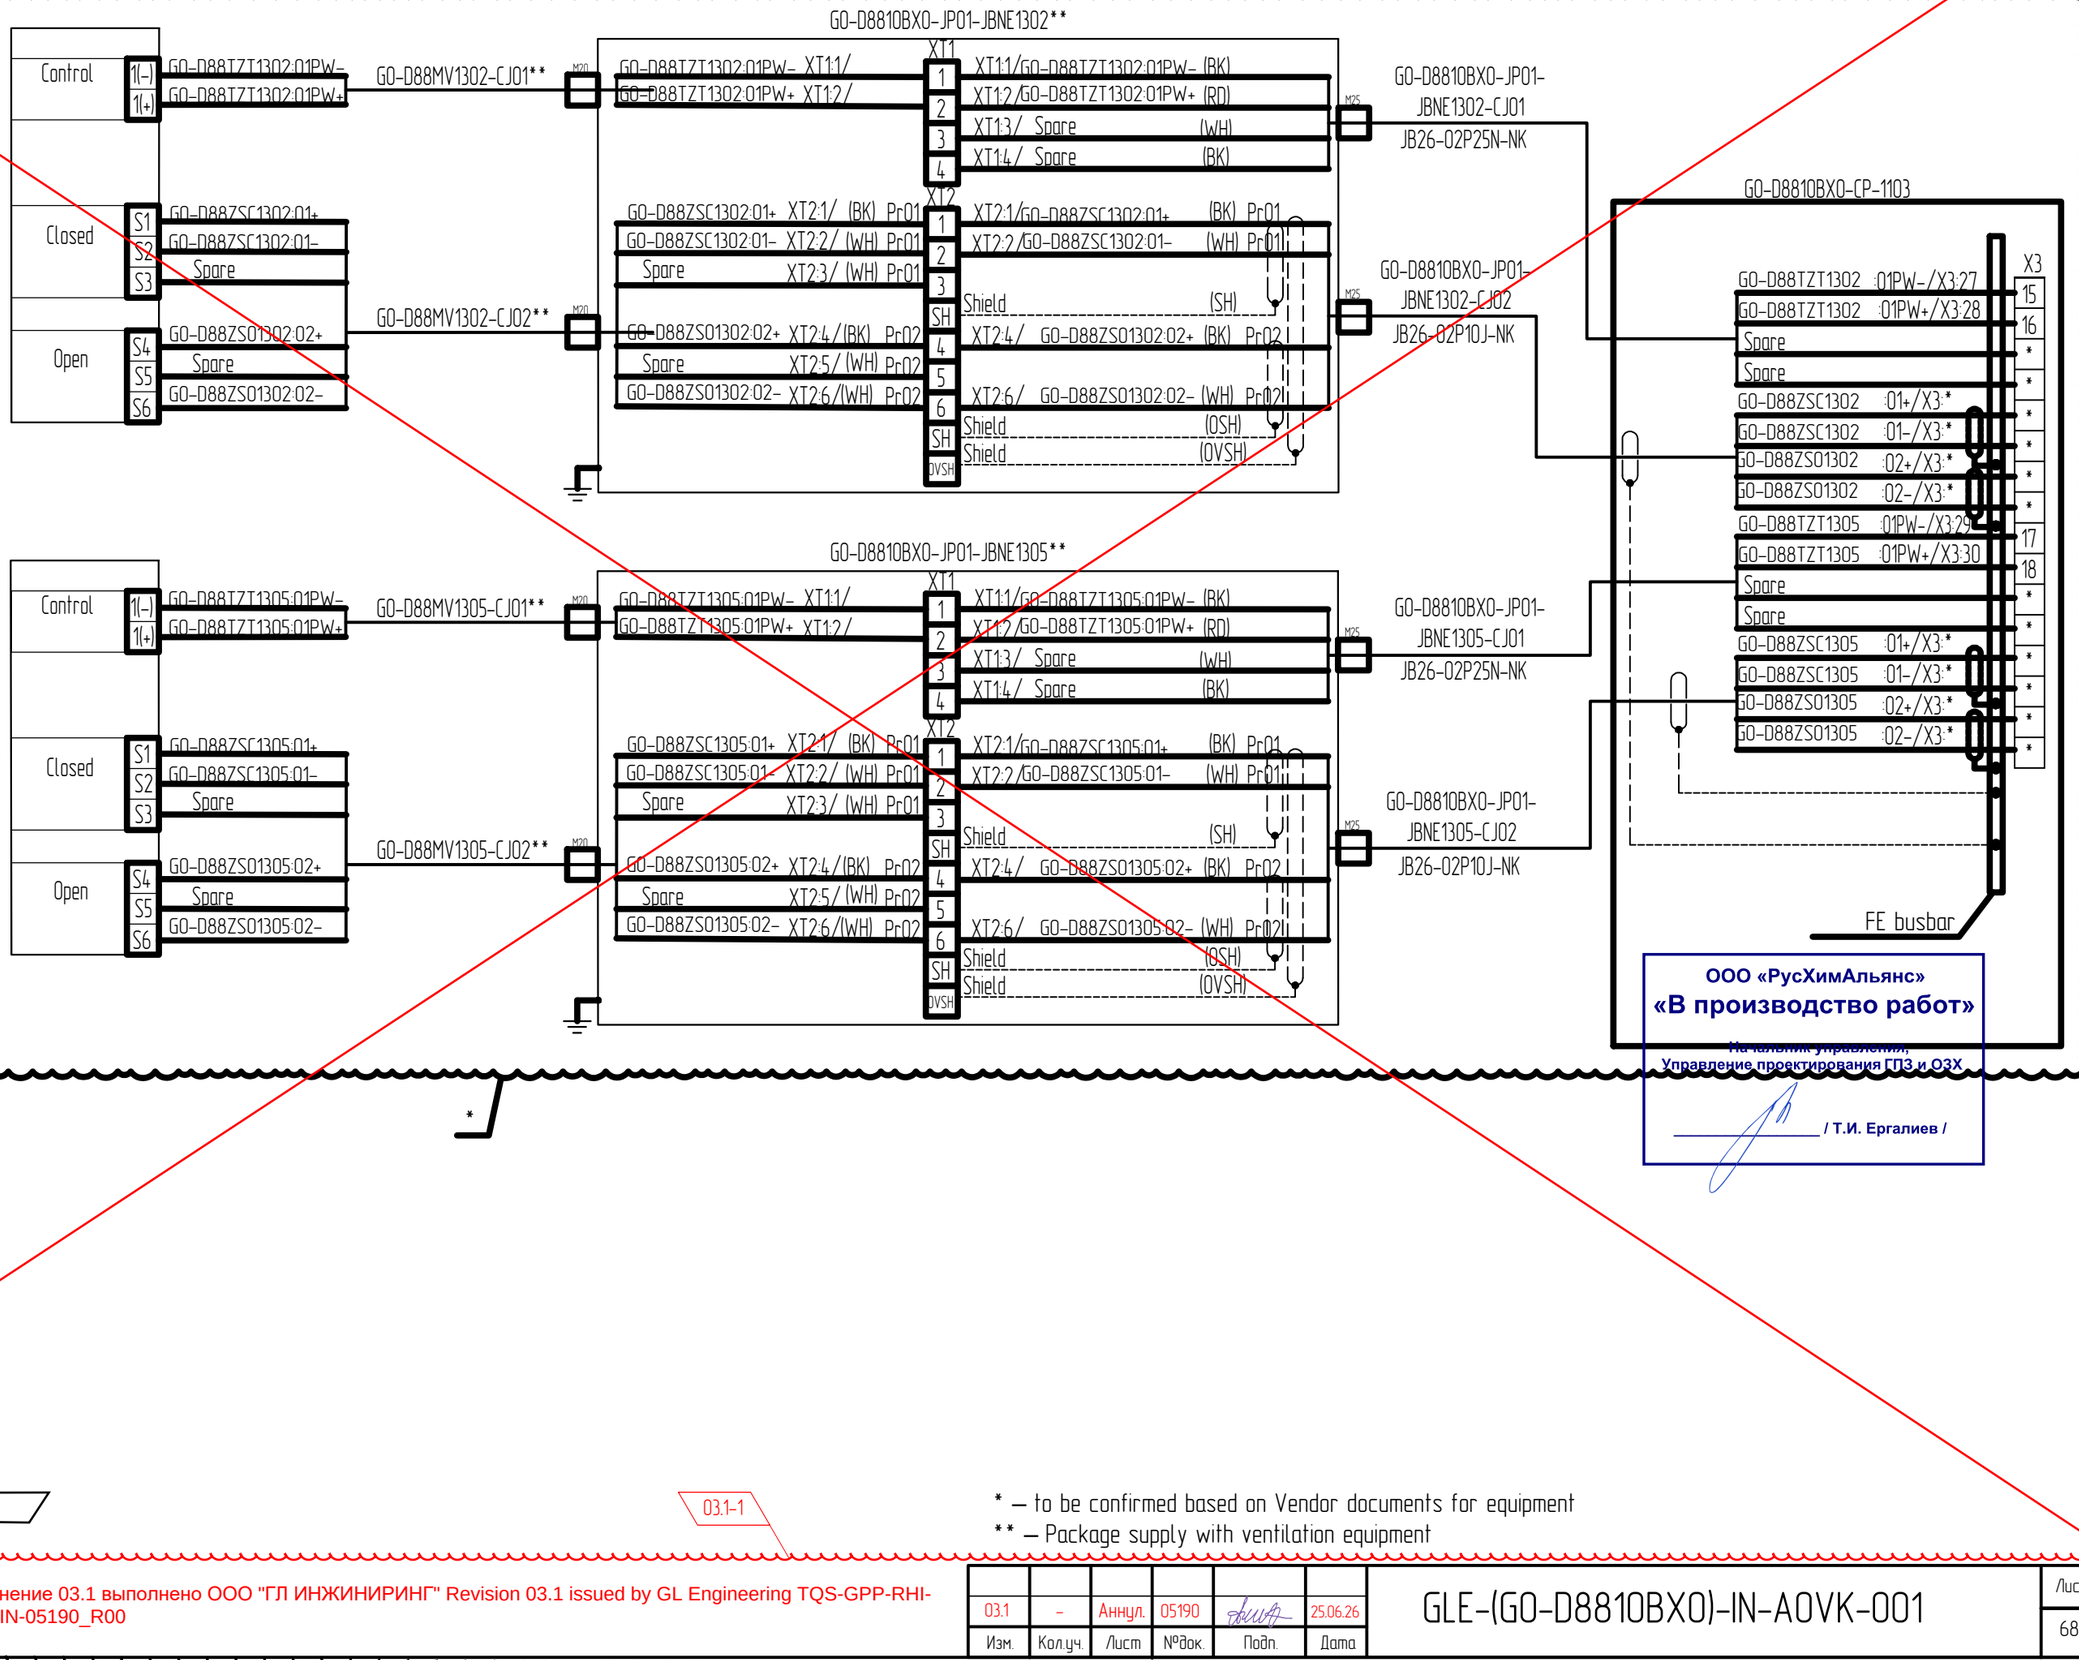

ООО «РусХимАльянс»
«В производство работ»
Начальник управления,
Управление проектирования ГПЗ и ОЗХ
/ Т.И. Ергалиев /

Взам. инв. №
Подп. и дата
Инв. № подл.

03

03.1-1

* — to be confirmed based on Vendor documents for equipment
** — Package supply with ventilation equipment

Изменение 03.1 выполнено ООО "ГЛ ИНЖИНИРИНГ" Revision 03.1 issued by GL Engineering TQS-GPP-RHI-GSP-IN-05190_R00

Изм.	Кол.уч.	Лист	№док.	Подп.	Дата
03.1	–	Аннул.	05190		25.06.26

GLE-(GO-D8810BXO)-IN-AOVK-001

Лист 68

GLE-(GO-D8810BXO)-IN-AOVK-001_03_A1.dwg

Формат А3

Схемы внешних соединений
Приточная установка GO-D8810BXO-AHU-1103

Частотный преобразователь GO-D8810BXO-AHUF-1103-TA1**
Сигналы состояния и управления:
AI/AO – 4...20мА; DI/DO – "сухой" контакт 24VDC
Управление и ОС: 4...20мА

"Пуск/Стоп"
"Start/Stop"
DI 24VDC
X1
Com
GO-D88SS1103-TA1:01+ (BK) PrO1
GO-D88SS1103-TA1:01- (WH) PrO1

"Авария"
"Alarm"
TB
TA
TC
GO-D88SA1103-TA1:02+ (BK) PrO2
GO-D88SA1103-TA1:02- (WH) PrO2

"Задание положения"
"Position setting"
4-20 мА+
AI1
GND
GO-D88SC1103-TA1:03+ (BK) PrO3
GO-D88SC1103-TA1:03- (WH) PrO3

"Контроль положения"
"Position control"
4-20 мА+
AO
GND
GO-D88ZT1103-TA1:04+ (BK) PrO4
GO-D88ZT1103-TA1:04- (WH) PrO4

M25
M20
M20

GO-D8810BXO-AHUF-1103-TA1-CJO1
JB26-02P10J-NK

GO-D8810BXO-AHUF-1103-TA1-CJO2
JB26-01P10S-NK

GO-D8810BXO-AHUF-1103-TA1-CJO3
JB26-01P10S-NK

GO-D8810BXO-CP-1103
X3
GO-D88SS1103-TA1:01+ X1
GO-D88SS1103-TA1:01- Com
GO-D88SA1103-TA1:02+ TB
GO-D88SA1103-TA1:02- TC
GO-D88SC1103-TA1:03+ AI1
GO-D88SC1103-TA1:03- GND
GO-D88ZT1103-TA1:04+ AO
GO-D88ZT1103-TA1:04- GND
19
20
Шина/Shield FE

*

ООО «РусХимАльянс»
«В производство работ»
Начальник управления,
Управление проектирования ГПЗ и ОЗХ
/ Т.И. Ергалиев /

Взам. инв. №
Подп. и дата
Инв. № подл.

03

03.1-1

*- Будет уточнено после получения РКД на оборудование
**- Комплектная поставка с вентиляционным оборудованием

Изменение 03.1 выполнено ООО "ГЛ ИНЖИНИРИНГ" Revision 03.1 issued by GL Engineering TQS-GPP-RHI-GSP-IN-05190_R00

Изм.	Кол.уч.	Лист	№док.	Подп.	Дата
03.1	–	Аннул.	05190		25.06.26

GLE-(GO-D8810BXO)-IN-AOVK-001

Лист 69

GLE-(GO-D8810BXO)-IN-AOVK-001_03_A1.dwg

Формат А3

External Wiring Diagrams
Air Handling Unit GO-D8810BX0-AHU-1103

Frequency converter
GO-D8810BX0-AHUF-1103-TA1**
Status and control signals:
AI/AO – 4...20 mA DI/DO – 24VDC dry contact
Control and feedback:
4...20mA

Start/Stop
DI 24VDC
X1
Com
GO-D88SS1103-TA1:01+ (BK) Pr01
GO-D88SS1103-TA1:01- (WH) Pr01

Alarm
TB
TA
TC
GO-D88SA1103-TA1:02+ (BK) Pr02
GO-D88SA1103-TA1:02- (WH) Pr02

Position setting
4-20 mA+
AI1
GND
GO-D88SC1103-TA1:03+ (BK) Pr03
GO-D88SC1103-TA1:03- (WH) Pr03

Position control
4-20 mA+
AO
GND
GO-D88ZT1103-TA1:04+ (BK) Pr04
GO-D88ZT1103-TA1:04- (WH) Pr04

M25
GO-D8810BX0-AHUF-1103-TA1-CJ01
JB26-02P10J-NK

M20
GO-D8810BX0-AHUF-1103-TA1-CJ02
JB26-01P10S-NK

M20
GO-D8810BX0-AHUF-1103-TA1-CJ03
JB26-01P10S-NK

GO-D8810BX0-CP-1103
X3
GO-D88SS1103-TA1:01+ X1 19
GO-D88SS1103-TA1:01- Com 20
GO-D88SA1103-TA1:02+ TB *
GO-D88SA1103-TA1:02- TC *
GO-D88SC1103-TA1:03+ AI1 *
GO-D88SC1103-TA1:03- GND *
GO-D88ZT1103-TA1:04+ AO *
GO-D88ZT1103-TA1:04- GND *
FE busbar

*

ООО «РусХимАльянс»
«В производство работ»
Начальник управления,
Управление проектирования ГПЗ и ОЗХ
/ Т.И. Ергалиев /

Взам. инв. №
Подп. и дата
Инв. № подл.

03

03.1-1

Изменение 03.1 выполнено ООО "ГЛ ИНЖИНИРИНГ" Revision 03.1 issued by GL Engineering TQS-GPP-RHI-GSP-IN-05190_R00

* – to be confirmed based on Vendor documents for equipment
** – Package supply with ventilation equipment

Изм.	Кол.уч.	Лист	№док.	Подп.	Дата
03.1	–	Аннул.	05190		25.06.26

GLE-(GO-D8810BX0)-IN-A0VK-001

Лист 70

GLE-(GO-D8810BX0)-IN-A0VK-001_03_AL.dwg

Формат А3

Схемы внешних соединений
Приточная установка GO-D8810BXO-AHU-1103

"Пожар"
Н.З. С.К
Коммутация цепей =24В

Отключено по сигналу "ПОЖАР"

"ЗАГАЗОВАННОСТЬ"

Отключение от кнопок у эвакуационных выходов
Н.З. С.К
Коммутация цепей =24В

Команда на включение
GO-D8810BXO-AHU-1103

Команда на отключение
GO-D8810BXO-AHU-1103

Обмен сигналами (контроль и управление) по цифровой линии связи (без резерва)
GO-D8810BXO-AHU-1103

GO-D8810BXO-JP-CC-1011

XTX*

1	GO-D8810BXO-CP-1103:01+	(BK)
2	GO-D8810BXO-CP-1103:01-	(WH)
3	GO-D8810BXO-CP-1103:02+	(BK)
4	GO-D8810BXO-CP-1103:02-	(WH)
5	GO-D8810BXO-CP-1103:03+	(BK)
6	GO-D8810BXO-CP-1103:03-	(WH)
7	GO-D8810BXO-CP-1103:04+	(BK)
8	GO-D8810BXO-CP-1103:04-	(WH)

XTX*

1	GO-D8810BXO-CP-1103:05+	(BK)
2	GO-D8810BXO-CP-1103:05-	(WH)
3	GO-D8810BXO-CP-1103:06+	(BK)
4	GO-D8810BXO-CP-1103:06-	(WH)

Коммутатор *
RJ45

Шина/Shield FE

GO-D8810BXO-CP-1103-CJ01
JB26-01P10S-NK

GO-D8810BXO-CP-1103-CJ02
JB26-01P10S-NK

GO-D8810BXO-CP-1103-CJ03
JB26-01P10S-NK

GO-D8810BXO-CP-1103-CJ04
JB26-01P10S-NK

GO-D8810BXO-CP-1103-CJ05
JB26-02P10J-NK

GO-D8810BXO-CP-1103-CJ06
B51-04P04S-NM
Комплектный кабель

GO-D8810BXO-CP-1103

GO-D8810BXO-CP-1103:01+	X3	13
GO-D8810BXO-CP-1103:01-		14
GO-D8810BXO-CP-1103:02+	X4	9
GO-D8810BXO-CP-1103:02-		10
GO-D8810BXO-CP-1103:03+		1
GO-D8810BXO-CP-1103:03-		2
GO-D8810BXO-CP-1103:04+	X3	11
GO-D8810BXO-CP-1103:04-		12
GO-D8810BXO-CP-1103:05+	X4	3
GO-D8810BXO-CP-1103:05-		4
GO-D8810BXO-CP-1103:06+		5
GO-D8810BXO-CP-1103:06-		6

Коммутатор 1AU1
RJ45
Порт 3

ООО «РусХимАльянс»
«В производство работ»
Начальник управления,
Управления проектирования ГПЗ и ОВХ
/ Т.И. Ергалиев /
Шина/Shield FE

*

Изменение 03.1 выполнено ООО "ГЛ ИНЖИНИРИНГ" Revision 03.1 issued by GL Engineering TQS-GPP-RHI-GSP-IN-05190_R00

*- Будет уточнено после получения РКД на оборудование
**- Комплектная поставка с вентиляционным оборудованием

Интерфейс/Shield FE
Физика/Shield FE

Изм.	Кол.уч.	Лист	№док.	Подп.	Дата
03.1	-	Аннул.	05190		25.06.26

GLE-(GO-D8810BXO)-IN-AOVK-001

Лист 71

GLE-GO-D8810BXO-IN-AOVK-001_03_A1.dwg

Формат А3

Взам. инв. №
Подп. и дата
Инв. № подл.

03

03.1-1

External Wiring Diagrams
Air Handling Unit GO-D8810BXO-AHU-1103

Fire
NC DC
24VDC circuit switching

Trip by FIRE signal

GAS DETECTION

Trip from buttons near evacuation exits
NC DC
24VDC circuit switching

Activation command
GO-D8810BXO-AHU-1103

Trip command
GO-D8810BXO-AHU-1103

Signal exchange (monitoring and control) via digital communication line (without backup)
GO-D8810BXO-AHU-1103

GO-D8810BXO-JP-CC-1011

XTX*

1	GO-D8810BXO-CP-1103:01+	(BK)	GO-D8810BXO-CP-1103-CJ01 JB26-01P10S-NK
2	GO-D8810BXO-CP-1103:01-	(WH)	
3	GO-D8810BXO-CP-1103:02+	(BK)	GO-D8810BXO-CP-1103-CJ02 JB26-01P10S-NK
4	GO-D8810BXO-CP-1103:02-	(WH)	
5	GO-D8810BXO-CP-1103:03+	(BK)	GO-D8810BXO-CP-1103-CJ03 JB26-01P10S-NK
6	GO-D8810BXO-CP-1103:03-	(WH)	
7	GO-D8810BXO-CP-1103:04+	(BK)	GO-D8810BXO-CP-1103-CJ04 JB26-01P10S-NK
8	GO-D8810BXO-CP-1103:04-	(WH)	

XTX*

1	GO-D8810BXO-CP-1103:05+	(BK)	GO-D8810BXO-CP-1103-CJ05 JB26-02P10J-NK
2	GO-D8810BXO-CP-1103:05-	(WH)	
3	GO-D8810BXO-CP-1103:06+	(BK)	
4	GO-D8810BXO-CP-1103:06-	(WH)	

Switch* RJ45 — GO-D8810BXO-CP-1103-CJ06 B51-04P04S-NM Package cable

FE busbar

GO-D8810BXO-CP-1103

GO-D8810BXO-CP-1103:01+	X3	13
GO-D8810BXO-CP-1103:01-		14
GO-D8810BXO-CP-1103:02+	X4	9
GO-D8810BXO-CP-1103:02-		10
GO-D8810BXO-CP-1103:03+		1
GO-D8810BXO-CP-1103:03-		2
GO-D8810BXO-CP-1103:04+	X3	11
GO-D8810BXO-CP-1103:04-		12
GO-D8810BXO-CP-1103:05+	X4	3
GO-D8810BXO-CP-1103:05-		4
GO-D8810BXO-CP-1103:06+		5
GO-D8810BXO-CP-1103:06-		6

Switch 1AU1
RJ45
Port 3

ООО «РусХимАльянс»
«В производство работ»
Начальник управления,
Управления проектирования ГПЗ и ОВХ
/ Т.И. Ергалиев /

FE busbar

*

Изменение 03.1 выполнено ООО "ГЛ ИНЖИНИРИНГ" Revision 03.1 issued by GL Engineering TQS-GPP-RHI-GSP-IN-05190_R00

* – to be confirmed based on Vendor documents for equipment
** – Package supply with ventilation equipment

03

03.1-1

Interface
Hardwired

Изм.	Кол.уч.	Лист	№док.	Подп.	Дата
03.1	–	Аннул.	05190		25.06.26

GLE-(GO-D8810BXO)-IN-AOVK-001

Лист 72

GLE-(GO-D8810BXO)-IN-AOVK-001_03_AL.dwg

Формат А3

Взам. инв. №
Подп. и дата
Инв. № подл.

Схемы внешних соединений
Приточная установка GO-D8810BX0-AHU-1104

Реле перепада давления на фильтре 1
GO-D88PDS1404**

Реле перепада давления на фильтре 2
GO-D88PDS1404**

Реле перепада давления на вентиляторе
GO-D88PDS1401**

Датчик температуры наружного воздуха
GO-D88TT1430 **

GO-D88PDS1404 **
GO-D88PDS1404:01+ (BK)
GO-D88PDS1404:01– (WH)
M20
GO-D88PDS1404-CJ01
JB26-01P10S-NK

GO-D88PDS1417 **
GO-D88PDS1417:01+ (BK)
GO-D88PDS1417:01– (WH)
M20
GO-D88PDS1417-CJ01
JB26-01P10S-NK

GO-D88PDS1401 **
GO-D88PDS1401:01+ (BK)
GO-D88PDS1401:01– (WH)
M20
GO-D88PDS1401-CJ01
JB26-01P10S-NK

GO-D88TT1430:01+ (BK)
GO-D88TT1430:01– (WH)
M20
GO-D88TT1430-CJ01
JB26-01P10S-NK

GO-D8810BX0-CP-1104
X3*
GO-D88PDS1404 :01+/X3:1*
GO-D88PDS1404 :01–/X3:2*
GO-D88PDS1417 :01+/X3:1*
GO-D88PDS1417 :01–/X3:2*
GO-D88PDS1401 :02+/X3:3*
GO-D88PDS1401 :02–/X3:4*
GO-D88TT1430 :01+/X3:13*
GO-D88TT1430 :01–/X3:14*
Шина/Shield FE

*

ООО «РусХимАльянс»
«В производство работ»
Начальник управления,
Управление проектирования ГПЗ и ОЗХ
/ Т.И. Ергалиев /

Взам. инв. №
Подп. и дата
Инв. № подл.

03
03.1-1

*– Будет уточнено после получения РКД на оборудование
**– Комплектная поставка с вентиляционным оборудованием

Изменение 03.1 выполнено ООО "ГЛ ИНЖИНИРИНГ" Revision 03.1 issued by GL Engineering TQS-GPP-RHI-GSP-IN-05190_R00

Изм.	Кол.уч.	Лист	№док.	Подп.	Дата
03.1	–	Аннул.	05190		25.06.26

GLE-(GO-D8810BX0)-IN-AOVK-001

Лист 73

GLE-(GO-D8810BX0)-IN-AOVK-001_03_AL.dwg

Формат А3

External Wiring Diagrams
Air Handling Unit GO-D8810BX0-AHU-1104

Local filter differential pressure switch 1
GO-D88PDS1404**

Local filter differential pressure switch 2
GO-D88PDS1404**

Local fan DP switch
GO-D88PDS1401**

Outdoor air temperature transmitter
GO-D88TT1430 **

GO-D88PDS1404 **
1 GO-D88PDS1404:01+ (BK)
2 GO-D88PDS1404:01– (WH)
M20

GO-D88PDS1417 **
1 GO-D88PDS1417:01+ (BK)
2 GO-D88PDS1417:01– (WH)
M20

GO-D88PDS1401 **
1 GO-D88PDS1401:01+ (BK)
2 GO-D88PDS1401:01– (WH)
M20

1(+) GO-D88TT1430:01+ (BK)
2(–) GO-D88TT1430:01– (WH)
M20

GO-D88PDS1404-CJ01
JB26-01P10S-NK

GO-D88PDS1417-CJ01
JB26-01P10S-NK

GO-D88PDS1401-CJ01
JB26-01P10S-NK

GO-D88TT1430-CJ01
JB26-01P10S-NK

GO-D8810BX0-CP-1104

X3*

GO-D88PDS1404 :01+/X3:1*	1	
GO-D88PDS1404 :01–/X3:2*	2	
GO-D88PDS1417 :01+/X3:1*	3	
GO-D88PDS1417 :01–/X3:2*	4	
GO-D88PDS1401 :02+/X3:3*	5	
GO-D88PDS1401 :02–/X3:4*	6	
GO-D88TT1430 :01+/X3:13*	7	
GO-D88TT1430 :01–/X3:14*	8	

FE busbar

*

ООО «РусХимАльянс»
«В производство работ»
Начальник управления,
Управление проектирования ГПЗ и ОЗХ
/ Т.И. Ергалиев /

Взам. инв. №
Подп. и дата
Инв. № подл.

03

03.1-1

* – to be confirmed based on Vendor documents for equipment
** – Package supply with ventilation equipment

Изменение 03.1 выполнено ООО "ГЛ ИНЖИНИРИНГ" Revision 03.1 issued by GL Engineering TQS-GPP-RHI-GSP-IN-05190_R00

Изм.	Кол.уч.	Лист	№док.	Подп.	Дата
03.1	–	Аннул.	05190		25.06.26

GLE-(GO-D8810BX0)-IN-AOVK-001

Лист 74

GLE-(GO-D8810BX0)-IN-AOVK-001_03_AI.dwg


Формат А3

Привод воздушной заслонки на входе
GO-D8810BX0-MD-1113**

Питание: =24В
Концевые выключатели:
коммутация цепей =24В

Привод воздушной заслонки на выходе
GO-D8810BX0-MD-1114**

Питание: =24В
Концевые выключатели:
коммутация цепей =24В

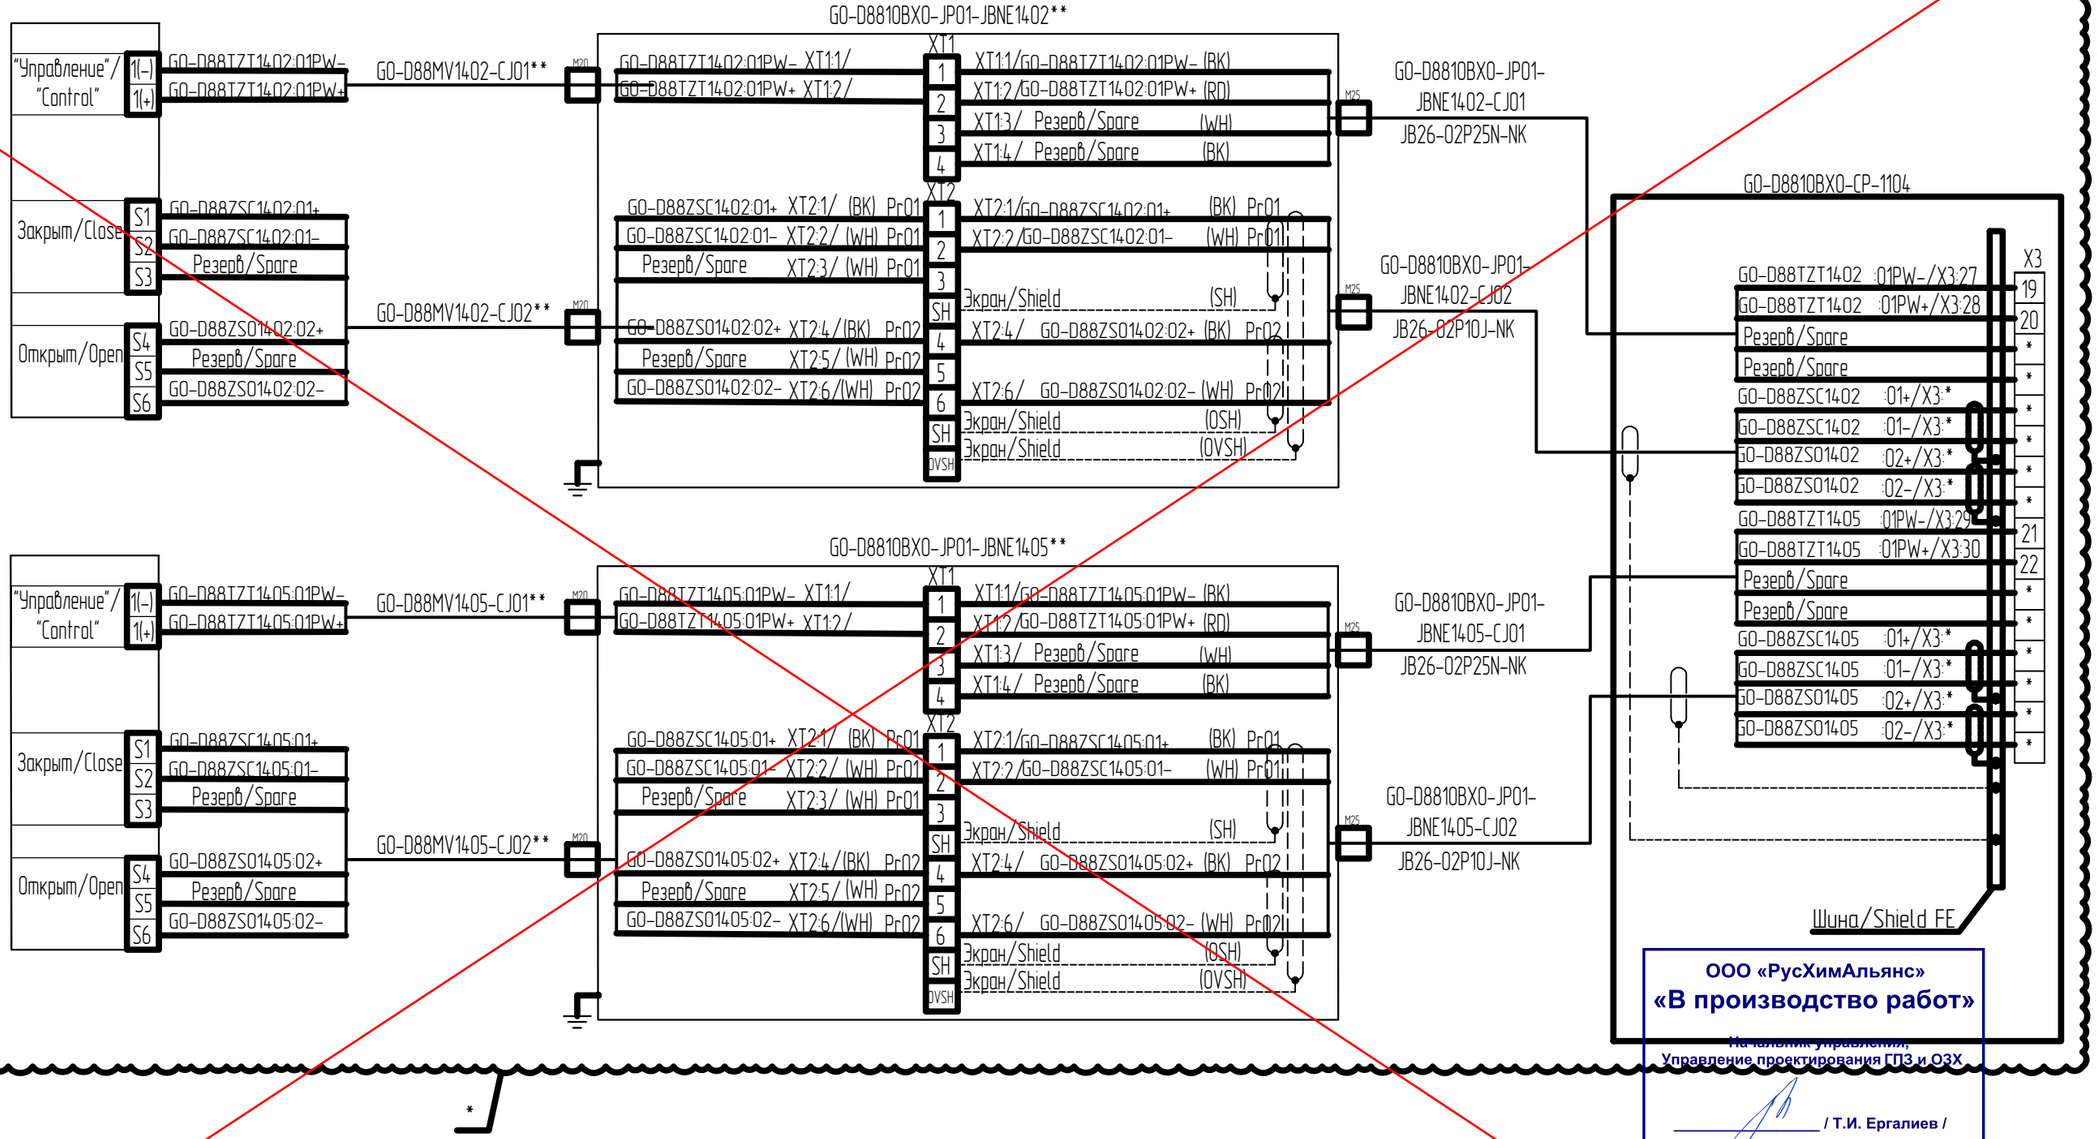

*

ООО «РусХимАльянс»
«В производство работ»
Начальник управления,
Управление проектирования ГПЗ и ОЗХ
/ Т.И. Ергалиев /

*- Будет уточнено после получения РКД на оборудование
**- Комплектная поставка с вентиляционным оборудованием

Изменение 03.1 выполнено ООО "ГЛ ИНЖИНИРИНГ" Revision 03.1 issued by GL Engineering TQS-GPP-RHI-GSP-IN-05190_R00

Изм.	Кол.уч.	Лист	№док.	Подп.	Дата
03.1	–	Аннул.	05190		25.06.26

GLE-(GO-D8810BX0)-IN-A0VK-001

Лист 75

GLE-(GO-D8810BX0)-IN-A0VK-001_03_A1.dwg

Формат А3

Взам. инв. №
Подп. и дата
Инв. № подл.

03

03.1-1

Inlet damper actuator


GO-D8810BXO-MD-1113**

Power: 24VDC
Limit switches: 24VDC circuit switching

Outlet damper actuator

GO-D8810BXO-MD-1114**

Power: 24VDC
Limit switches: 24VDC circuit switching

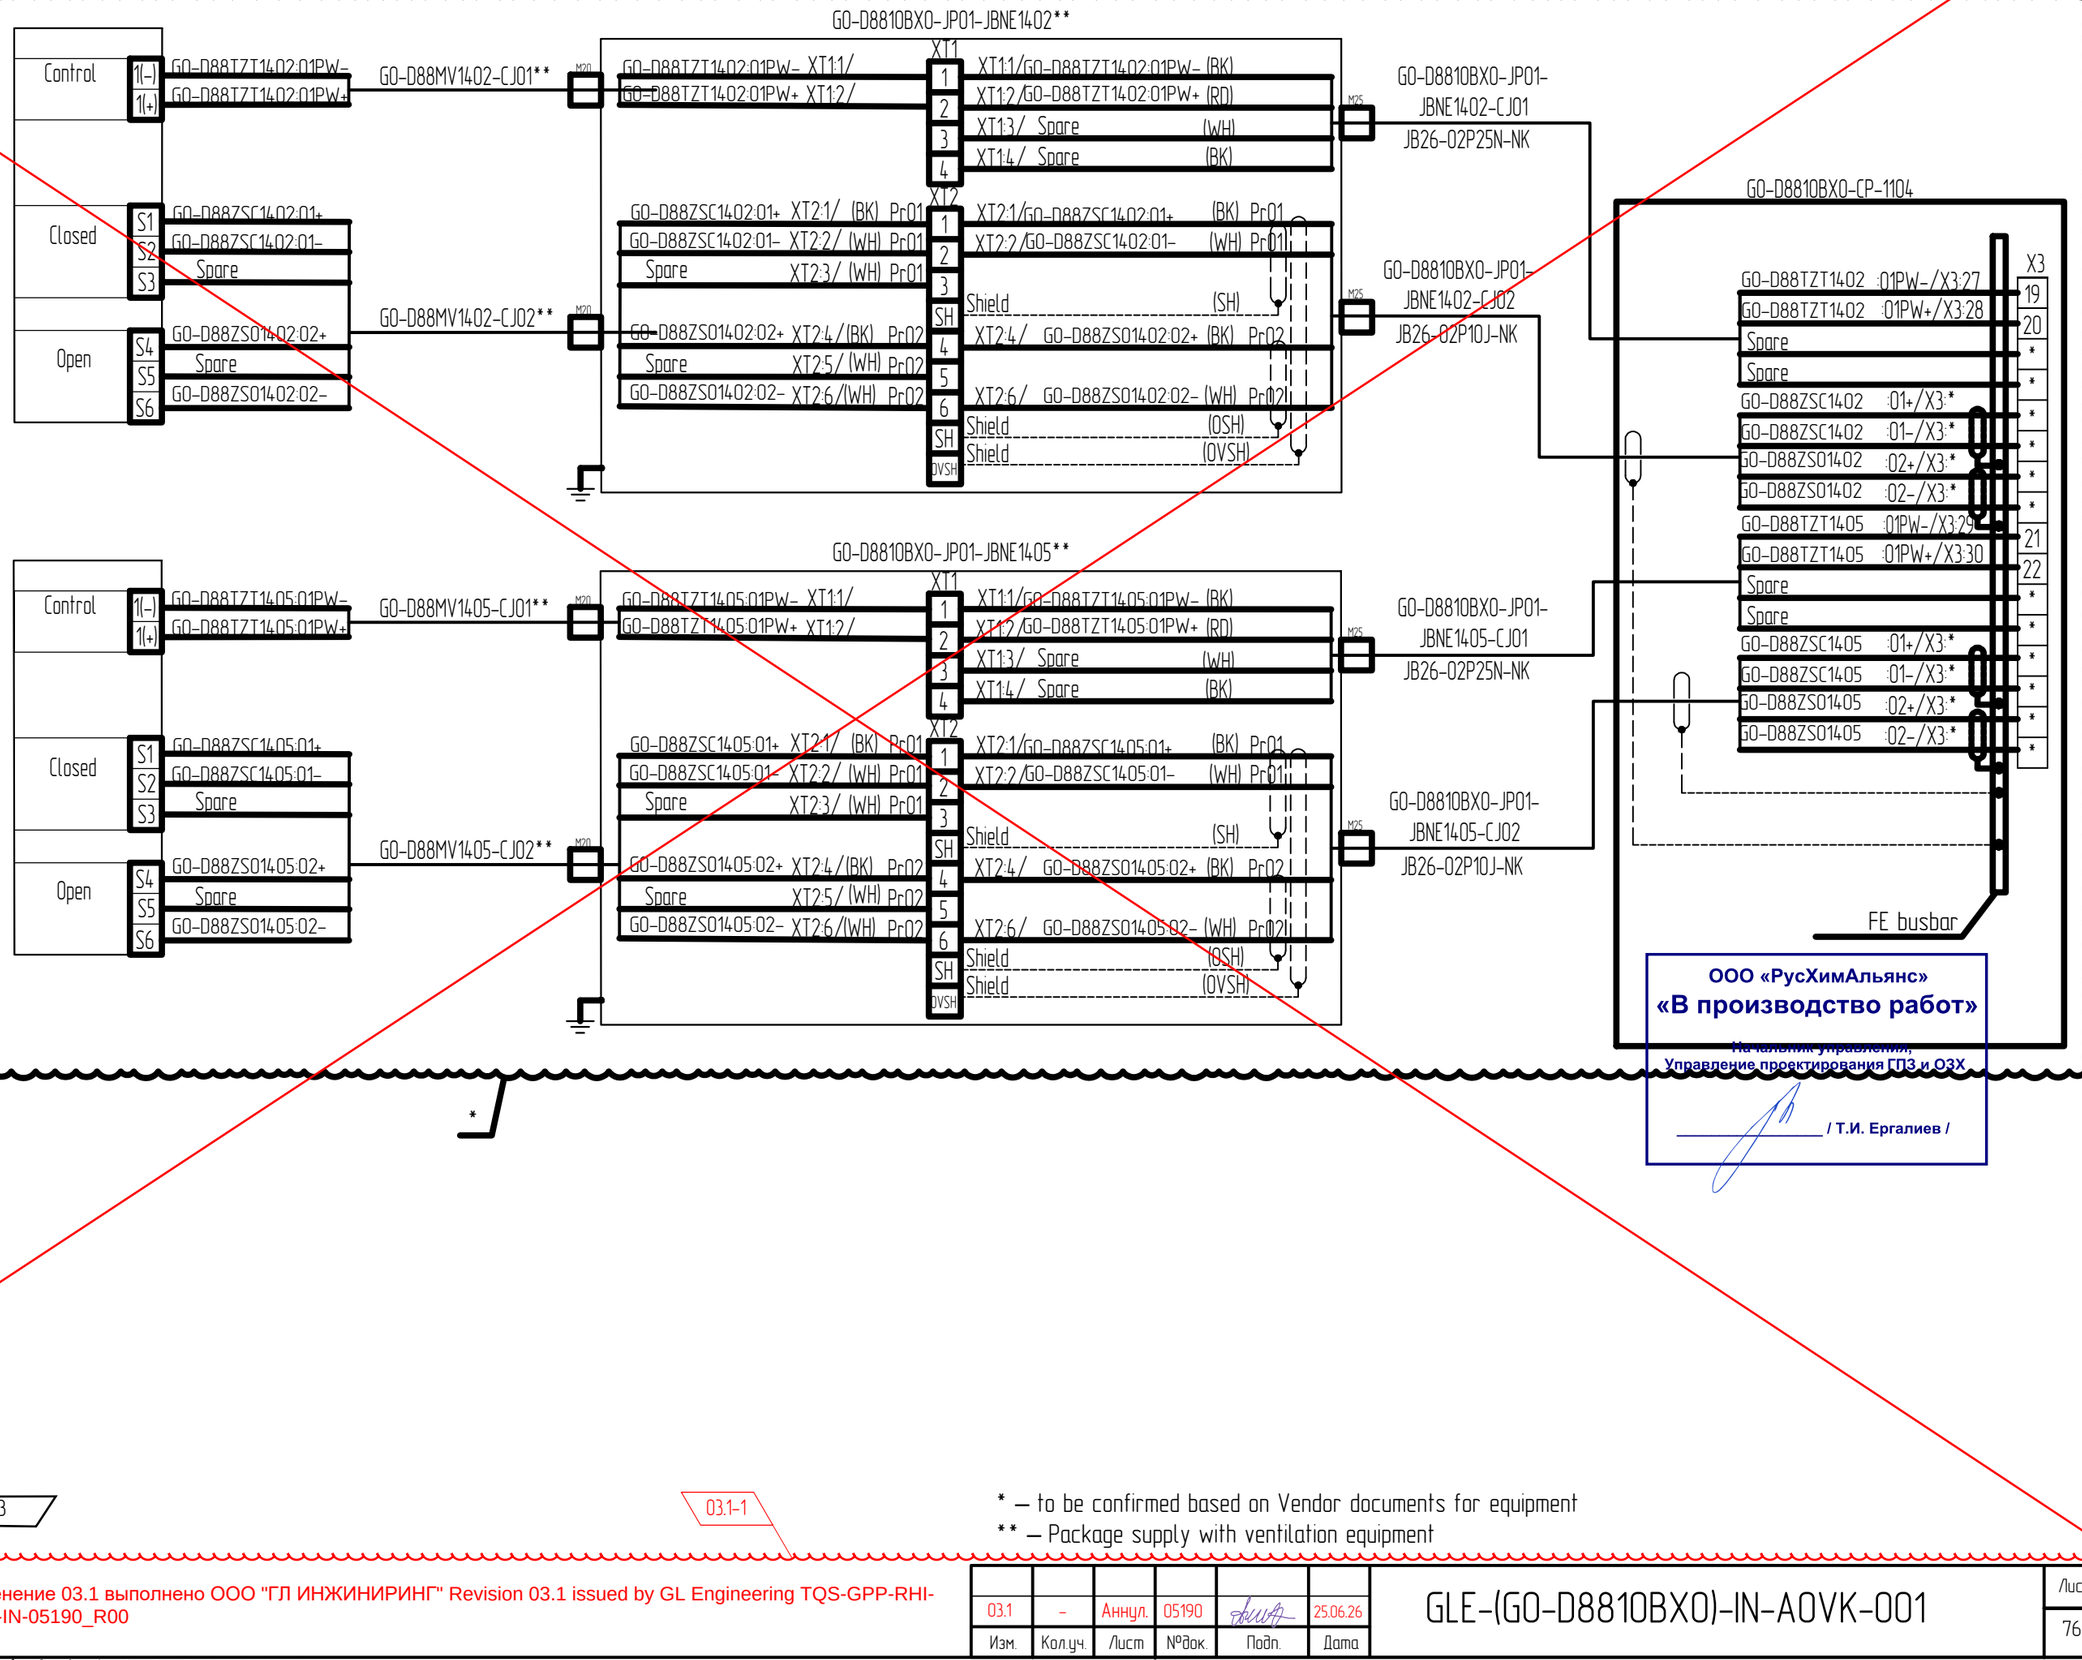

ООО «РусХимАльянс»
«В производство работ»
Начальник управления,
Управление проектирования ГПЗ и ОЗХ
/ Т.И. Ергалиев /

* — to be confirmed based on Vendor documents for equipment
** — Package supply with ventilation equipment

03

03.1-1

Изменение 03.1 выполнено ООО "ГЛ ИНЖИНИРИНГ" Revision 03.1 issued by GL Engineering TQS-GPP-RHI-GSP-IN-05190_R00

Изм.	Кол.уч.	Лист	№док.	Подп.	Дата
03.1	–	Аннул.	05190		25.06.26

GLE-(GO-D8810BXO)-IN-AOVK-001

Лист 76

GLE-(GO-D8810BXO)-IN-AOVK-001_03_AL.dwg

Формат А3

Взам. инв. №

Подп. и дата

Инв. № подл.

Схемы внешних соединений
Приточная установка GO-D8810BXO-AHU-1104

Частотный преобразователь GO-D8810BXO-AHUF-1104-TA1**
Сигналы состояния и управления:
AI/AO – 4...20мА; DI/DO – "сухой" контакт 24VDC
Управление и ОС: 4...20мА

"Пуск/Стоп"
"Start/Stop"
DI 24VDC
X1
Com
GO-D88SS1104-TA1:01+ (BK) PrO1
GO-D88SS1104-TA1:01- (WH) PrO1

"Авария"
"Alarm"
TB
TA
TC
GO-D88SA1104-TA1:02+ (BK) PrO2
GO-D88SA1104-TA1:02- (WH) PrO2

"Задание положения"
"Position setting"
4-20 мА+
AI1
GND
GO-D88SC1104-TA1:03+ (BK) PrO3
GO-D88SC1104-TA1:03- (WH) PrO3

"Контроль положения"
"Position control"
4-20 мА+
AO
GND
GO-D88ZT1104-TA1:04+ (BK) PrO4
GO-D88ZT1104-TA1:04- (WH) PrO4

M25
M20
M20

GO-D8810BXO-AHUF-1104-TA1-CJO1
JB26-02P10J-NK

GO-D8810BXO-AHUF-1104-TA1-CJO2
JB26-01P10S-NK

GO-D8810BXO-AHUF-1104-TA1-CJO3
JB26-01P10S-NK

GO-D8810BXO-CP-1104
X3
GO-D88SS1104-TA1:01+ X1 23
GO-D88SS1104-TA1:01- Com 24
GO-D88SA1104-TA1:02+ TB *
GO-D88SA1104-TA1:02- TC *
GO-D88SC1104-TA1:03+ AI1 *
GO-D88SC1104-TA1:03- GND *
GO-D88ZT1104-TA1:04+ AO *
GO-D88ZT1104-TA1:04- GND *
Шина/Shield FE

*

ООО «РусХимАльянс»
«В производство работ»
Начальник управления,
Управление проектирования ГПЗ и ОЗХ
/ Т.И. Ергалиев /

Взам. инв. №
Подп. и дата
Инв. № подл.

03

03.1-1

*- Будет уточнено после получения РКД на оборудование
**- Комплектная поставка с вентиляционным оборудованием

Изменение 03.1 выполнено ООО "ГЛ ИНЖИНИРИНГ" Revision 03.1 issued by GL Engineering TQS-GPP-RHI-GSP-IN-05190_R00

Изм.	Кол.уч.	Лист	№док.	Подп.	Дата
03.1	–	Аннул.	05190		25.06.26

GLE-(GO-D8810BXO)-IN-AOVK-001

Лист 77

GLE-(GO-D8810BXO)-IN-AOVK-001_03_A1.dwg

Формат А3

External Wiring Diagrams
Air Handling Unit GO-D8810BX0-AHU-1104

Frequency converter
GO-D8810BX0-AHUF-1104-TA1**
Status and control signals:
AI/AO – 4...20 mA DI/DO – 24VDC dry contact
Control and feedback:
4...20mA

Start/Stop
DI 24VDC
X1
Com
GO-D88SS1104-TA1:01+ (BK) Pr01
GO-D88SS1104-TA1:01- (WH) Pr01

Alarm
TB
TA
TC
GO-D88SA1104-TA1:02+ (BK) Pr02
GO-D88SA1104-TA1:02- (WH) Pr02

Position setting
4-20 mA+
AI1
GND
GO-D88SC1104-TA1:03+ (BK) Pr03
GO-D88SC1104-TA1:03- (WH) Pr03

Position control
4-20 mA+
AO
GND
GO-D88ZT1104-TA1:04+ (BK) Pr04
GO-D88ZT1104-TA1:04- (WH) Pr04

M25
GO-D8810BX0-AHUF-1104-TA1-CJ01
JB26-02P10J-NK

M20
GO-D8810BX0-AHUF-1104-TA1-CJ02
JB26-01P10S-NK

M20
GO-D8810BX0-AHUF-1104-TA1-CJ03
JB26-01P10S-NK

GO-D8810BX0-CP-1104
X3
GO-D88SS1104-TA1:01+ X1
GO-D88SS1104-TA1:01- Com
GO-D88SA1104-TA1:02+ TB
GO-D88SA1104-TA1:02- TC
GO-D88SC1104-TA1:03+ AI1
GO-D88SC1104-TA1:03- GND
GO-D88ZT1104-TA1:04+ AO
GO-D88ZT1104-TA1:04- GND
23
24
*
FE busbar

*

ООО «РусХимАльянс»
«В производство работ»
Начальник управления,
Управление проектирования ГПЗ и ОЗХ
/ Т.И. Ергалиев /

03

03.1-1

* – to be confirmed based on Vendor documents for equipment
** – Package supply with ventilation equipment

Изменение 03.1 выполнено ООО "ГЛ ИНЖИНИРИНГ" Revision 03.1 issued by GL Engineering TQS-GPP-RHI-GSP-IN-05190_R00

Изм.	Кол.уч.	Лист	№док.	Подп.	Дата
03.1	–	Аннул.	05190		25.06.26

GLE-(GO-D8810BX0)-IN-A0VK-001

Лист 78

GLE-(GO-D8810BX0)-IN-A0VK-001_03_AI.dwg

Формат А3

Взам. инв. №
Подп. и дата
Инв. № подл.

Схемы внешних соединений
Приточная установка GO-D8810BXO-AHU-1104

"Пожар"
Н.З. С.К
Коммутация цепей =24В

Отключено по сигналу "ПОЖАР"

"ЗАГАЗОВАННОСТЬ"

Отключение от кнопок у эвакуационных выходов
Н.З. С.К
Коммутация цепей =24В

Команда на включение
GO-D8810BXO-AHU-1104

Команда на отключение
GO-D8810BXO-AHU-1104

Обмен сигналами (контроль и управление) по цифровой линии связи (без резерва)
GO-D8810BXO-AHU-1104

GO-D8810BXO-JP-CC-1011

XTX*

1	GO-D8810BXO-CP-1104:01+	(BK)
2	GO-D8810BXO-CP-1104:01-	(WH)
3	GO-D8810BXO-CP-1104:02+	(BK)
4	GO-D8810BXO-CP-1104:02-	(WH)
5	GO-D8810BXO-CP-1104:03+	(BK)
6	GO-D8810BXO-CP-1104:03-	(WH)
7	GO-D8810BXO-CP-1104:04+	(BK)
8	GO-D8810BXO-CP-1104:04-	(WH)

XTX*

1	GO-D8810BXO-CP-1104:05+	(BK)
2	GO-D8810BXO-CP-1104:05-	(WH)
3	GO-D8810BXO-CP-1104:06+	(BK)
4	GO-D8810BXO-CP-1104:06-	(WH)

Коммутатор *
RJ45

Шина/Shield FE

GO-D8810BXO-CP-1104-CJ01
JB26-01P10S-NK

GO-D8810BXO-CP-1104-CJ02
JB26-01P10S-NK

GO-D8810BXO-CP-1104-CJ03
JB26-01P10S-NK

GO-D8810BXO-CP-1104-CJ04
JB26-01P10S-NK

GO-D8810BXO-CP-1104-CJ05
JB26-02P10J-NK

GO-D8810BXO-CP-1104-CJ06
B51-04P04S-NM
Комплектный кабель

GO-D8810BXO-CP-1104

GO-D8810BXO-CP-1104:01+	X3	15
GO-D8810BXO-CP-1104:01-		16
GO-D8810BXO-CP-1104:02+	X4	9
GO-D8810BXO-CP-1104:02-		10
GO-D8810BXO-CP-1104:03+		1
GO-D8810BXO-CP-1104:03-		2
GO-D8810BXO-CP-1104:04+	X3	13
GO-D8810BXO-CP-1104:04-		14
GO-D8810BXO-CP-1104:05+	X4	3
GO-D8810BXO-CP-1104:05-		4
GO-D8810BXO-CP-1104:06+		5
GO-D8810BXO-CP-1104:06-		6

Коммутатор 1AU1
RJ45
Порт 3

ООО «РусИмАльянс»
«В производство работ»
Начальник управления,
Управление проектирования ГПЗ и ОВХ
/ Т.И. Ергалиев /

Шина/Shield FE

*

Изменение 03.1 выполнено ООО "ГЛ ИНЖИНИРИНГ" Revision 03.1 issued by GL Engineering TQS-GPP-RHI-GSP-IN-05190_R00

*– Будет уточнено после получения РКД на оборудование
**– Комплектная поставка с вентиляционным оборудованием

03

03.1-1

Интерфейс/Shield FE
Физика/Shield FE

Взам. инв. №
Подп. и дата
Инв. № подл.

Изм.	Кол.уч.	Лист	№док.	Подп.	Дата
03.1	–	Аннул.	05190		25.06.26

GLE-(GO-D8810BXO)-IN-A0VK-001

Лист 79

GLE-(GO-D8810BXO)-IN-A0VK-001_03_1.dwg

Формат А3

External Wiring Diagrams
Air Handling Unit GO-D8810BX0-AHU-1104

Fire
NC DC
24VDC circuit switching

Trip by FIRE signal

GAS DETECTION

Trip from buttons near evacuation exits
NC DC
24VDC circuit switching

Activation command
GO-D8810BX0-AHU-1104

Trip command
GO-D8810BX0-AHU-1104

Signal exchange (monitoring and control) via digital communication line (without backup)
GO-D8810BX0-AHU-1104

GO-D8810BX0-JP-CC-1011

XTX*

1	GO-D8810BX0-CP-1104:01+	(BK)	GO-D8810BX0-CP-1104-CJ01 JB26-01P10S-NK
2	GO-D8810BX0-CP-1104:01-	(WH)	
3	GO-D8810BX0-CP-1104:02+	(BK)	GO-D8810BX0-CP-1104-CJ02 JB26-01P10S-NK
4	GO-D8810BX0-CP-1104:02-	(WH)	
5	GO-D8810BX0-CP-1104:03+	(BK)	GO-D8810BX0-CP-1104-CJ03 JB26-01P10S-NK
6	GO-D8810BX0-CP-1104:03-	(WH)	
7	GO-D8810BX0-CP-1104:04+	(BK)	GO-D8810BX0-CP-1104-CJ04 JB26-01P10S-NK
8	GO-D8810BX0-CP-1104:04-	(WH)	

XTX*

1	GO-D8810BX0-CP-1104:05+	(BK)	GO-D8810BX0-CP-1104-CJ05 JB26-02P10J-NK
2	GO-D8810BX0-CP-1104:05-	(WH)	
3	GO-D8810BX0-CP-1104:06+	(BK)	
4	GO-D8810BX0-CP-1104:06-	(WH)	

Switch* RJ45 — GO-D8810BX0-CP-1104-CJ06 B51-04P04S-NM Package cable — Switch 1AU1 RJ45 Port 3

FE busbar

GO-D8810BX0-CP-1104

GO-D8810BX0-CP-1104:01+	X3	15
GO-D8810BX0-CP-1104:01-		16
GO-D8810BX0-CP-1104:02+	X4	9
GO-D8810BX0-CP-1104:02-		10
GO-D8810BX0-CP-1104:03+		1
GO-D8810BX0-CP-1104:03-		2
GO-D8810BX0-CP-1104:04+	X3	13
GO-D8810BX0-CP-1104:04-		14
GO-D8810BX0-CP-1104:05+	X4	3
GO-D8810BX0-CP-1104:05-		4
GO-D8810BX0-CP-1104:06+		5
GO-D8810BX0-CP-1104:06-		6

FE busbar

ООО «РусХимАльянс»
«В производство работ»
Начальник управления,
Управление проектирования ГПЗ и ОВХ
/ Т.И. Ергалиев /

Изменение 03.1 выполнено ООО "ГЛ ИНЖИНИРИНГ" Revision 03.1 issued by GL Engineering TQS-GPP-RHI-GSP-IN-05190_R00

* — to be confirmed based on Vendor documents for equipment
** — Package supply with ventilation equipment

03

03.1-1

Interface
Hardwired

Изм.	Кол.уч.	Лист	№док.	Подп.	Дата
03.1	–	Аннул.	05190		25.06.26

GLE-(GO-D8810BX0)-IN-A0VK-001

Лист 80

Взам. инв. №
Подп. и дата
Инв. № подл.

GLE-(GO-D8810BX0)-IN-A0VK-001_03_AL.dwg

Формат А3

Схемы внешних соединений
Подключение светозвуковых табло "Аварийная вентиляция включена"

Табло светозвуковое "Аварийная вентиляция включена" GO-D88HAL1001

Табло светозвуковое "Аварийная вентиляция включена" GO-D88HAL1002

Табло светозвуковое "Аварийная вентиляция включена" GO-D88HAL1003

Табло светозвуковое "Аварийная вентиляция включена" GO-D88HAL1004

Табло светозвуковое "Аварийная вентиляция включена" GO-D88HAL1005 **

1(+) GO-D88HAL1001:01+ (BK)
2(-) GO-D88HAL1001:01– (WH)
M25
GO-D88HAL1001-CJ01
JB24-01P10S-NM

1(+) GO-D88HAL1002:01+ (BK)
2(-) GO-D88HAL1002:01– (WH)
M25
GO-D88HAL1002-CJ01
JB24-01P10S-NM

1(+) GO-D88HAL1003:01+ (BK)
2(-) GO-D88HAL1003:01– (WH)
M25
GO-D88HAL1003-CJ01
JB24-01P10S-NM

1(+) GO-D88HAL1004:01+ (BK)
2(-) GO-D88HAL1004:01– (WH)
M25
GO-D88HAL1004-CJ01
JB24-01P10S-NM

1(+) GO-D88HAL1005:01+ (BK)
2(-) GO-D88HAL1005:01– (WH)
M25
GO-D88HAL1005-CJ01
JB24-01P10S-NM

GO-D8810BX0-JB-CC-1011

GO-D88HAL1001:01+ *
GO-D88HAL1001:01– *
GO-D88HAL1002:01+ *
GO-D88HAL1002:01– *
GO-D88HAL1003:01+ *
GO-D88HAL1003:01– *
GO-D88HAL1004:01+ *
GO-D88HAL1004:01– *
GO-D88HAL1005:01+ *
GO-D88HAL1005:01– *

Шина/Shield FE

ООО «РусХимАльянс»
«В производство работ»
Начальник управления,
Управление проектирования ГПЗ и ОЗХ
/ Т.И. Ергалиев /

*– Будет уточнено после получения РКД на оборудование

Взам. инв. №
Подп. и дата
Инв. № подл.

03

03.1-1

Изменение 03.1 выполнено ООО "ГЛ ИНЖИНИРИНГ" Revision 03.1 issued by GL Engineering TQS-GPP-RHI-GSP-IN-05190_R00

Изм.	Кол.уч.	Лист	№док.	Подп.	Дата
03.1	–	Аннул.	05190		25.06.26

GLE-(GO-D8810BX0)-IN-A0VK-001

Лист 81

GLE-(GO-D8810BX0)-IN-A0VK-001_03_A1.dwg

Формат А3

External Wiring Diagrams
LED panel "EMERGENCY VENTILATION ON" connection

LED panel
EMERGENCY VENTILATION ON

GO-D88HAL1001

LED panel
EMERGENCY VENTILATION ON

GO-D88HAL1002

LED panel
EMERGENCY VENTILATION ON

GO-D88HAL1003

LED panel
EMERGENCY VENTILATION ON

GO-D88HAL1004

LED panel
EMERGENCY VENTILATION ON

GO-D88HAL1005 **

1(+) GO-D88HAL1001:01+ (BK)
2(-) GO-D88HAL1001:01- (WH)
M25

1(+) GO-D88HAL1002:01+ (BK)
2(-) GO-D88HAL1002:01- (WH)
M25

1(+) GO-D88HAL1003:01+ (BK)
2(-) GO-D88HAL1003:01- (WH)
M25

1(+) GO-D88HAL1004:01+ (BK)
2(-) GO-D88HAL1004:01- (WH)
M25

1(+) GO-D88HAL1005:01+ (BK)
2(-) GO-D88HAL1005:01- (WH)
M25

GO-D88HAL1001-CJ01
JB24-01P10S-NM

GO-D88HAL1002-CJ01
JB24-01P10S-NM

GO-D88HAL1003-CJ01
JB24-01P10S-NM

GO-D88HAL1004-CJ01
JB24-01P10S-NM

GO-D88HAL1005-CJ01
JB24-01P10S-NM

GO-D8810BX0-JP-CC-1011

GO-D88HAL1001:01+
GO-D88HAL1001:01-
GO-D88HAL1002:01+
GO-D88HAL1002:01-
GO-D88HAL1003:01+
GO-D88HAL1003:01-
GO-D88HAL1004:01+
GO-D88HAL1004:01-
GO-D88HAL1005:01+
GO-D88HAL1005:01-

FE busbar

ООО «РусХимАльянс»
«В производство работ»
Начальник управления,
Управление проектирования ГПЗ и ОЗХ
/ Т.И. Ергалиев /

Взам. инв. №
Подп. и дата
Инв. № подл.

03

03.1-1

* – to be confirmed based on Vendor documents for equipment

Изменение 03.1 выполнено ООО "ГЛ ИНЖИНИРИНГ" Revision 03.1 issued by GL Engineering TQS-GPP-RHI-GSP-IN-05190_R00

Изм.	Кол.уч.	Лист	№док.	Подп.	Дата
03.1	–	Аннул.	05190		25.06.26

GLE-(GO-D8810BX0)-IN-A0VK-001

Лист 82

GLE-(GO-D8810BX0)-IN-A0VK-001_03_A.dwg

Формат А3

Сводка кабелей, трубы и металлорукава
Cable, pipe and flexible conduits summary

Наименование Title	Число жил, сечение, диаметр Quantity and cross-section of cores	Длина, м Length, m
JB26-01P10S-NK	1×2×1,0	2153
JB24-01P10S-NM	1×2×1,0	1233
JB26-01P25N-NK	1×2×2,5	214
JB26-02P10J-NK	2×2×1,0	453
JB26-02P25N-NK	2×2×2,5	327
JB26-04P10J-NK	4×2×1,0	641
Металлорукав / Flexible conduits	DN20	340
Металлорукав / Flexible conduits	DN25	148
Металлорукав / Flexible conduits	DN32	48

03.1-1

1. Все закладываемые позиции должны соответствовать требованиям, представленным в документах: GLE-(G0-Z00000X0)-IN-SQ-003 концепция монтажа КИПиА, GLE-(G0-Z00000X0)-IN-SD-030 технические требования на КИПиА.

1. All included items shall comply with the requirements provided in documents: GLE-(G0-Z00000X0)-IN-SQ-003 II&C Installation Concept, GLE-(G0-Z00000X0)-IN-SD-030 Specification for Instrumentation.

Изменение 03.1 выполнено ООО "ГЛ ИНЖИНИРИНГ" Revision 03.1 issued by GL Engineering TQS-GPP-RHI-GSP-IN-05190_R00

IFC	03	19.01.26	Выпущено для строительства/ Issued for Construction	Мельникова	Тулба	Трофимов
IFC	02H	14.02.25	Выпущено для строительства/ Issued for Construction	Лузин	Охота	Подземельнов
IFR	01H	13.06.24	Выпущено для рассмотрения/ Issued for Review	Никитина	Тильманова	Трофимова
Статус Status	Рев. Rev.	Дата Date	Назначение выпуска / Reason for Issue	Разработал Prepared	Проверил Reviewed	Утвердил Approved

ООО «РусХимАльянс»
«В производство работ»
Начальник управления
Управление проектирования ГПЗ и ОЗХ
Т.И. Ергалиев

GAS PROCESSING COMPLEX WITHIN UST-LUGA ETHANE-RICH GAS PROCESSING CLUSTER. GAS PROCESSING PLANT AND UTILITIES, INFRASTRUCTURE AND OFFSITE PROCESS FACILITIES			G0-B8810BX0 Fire Water Pump Station	Stage	Sheet No.	Total sheets
				DDD	~~83~~ 50	
			Cable Schedule	РУСХИМАЛЬЯНС		

03.1-2

03.1	3	–	05190		25.06.26
Изм.	Кол.уч.	Лист	№ док.	Подп.	Дата

GLE-(G0-D8810BX0)-IN-AOVK-001

Газоперерабатывающий комплекс в составе Комплекса переработки этансодержащего газа в районе поселка Усть-Луга.
Газоперерабатывающий завод и Технологические объекты общезаводского хозяйства

Разработал	Мельникова	19.01.26
Проверил	Тулба	19.01.26
Нач. сект.	Савчук	19.01.26
Н. контр.	Тулба	19.01.26
ГИП	Трофимов	19.01.26

G0-B8810BX0 Насосная станция противопожарного водоснабжения	Стадия	Лист	Листов
	Р	~~83~~ 50	
Кабельный журнал			

03.1-3

ГЛИнжиниринг
ПРОЕКТИРУЕМ БУДУЩЕЕ ОТРАСЛИ

Взам. инв. №
Подпись и дата
Инв. № подл.

Наименование кабеля Cable Title	Трасса Tray		Кабель, провод Cable, conductor			Проход через / Passage through				Примечание Note
						лоток / траншея tray / trench		металлорукав flexible conduits		
	Начало Start	Конец End	Идентификатор кабеля Cable ID	Кол., число и сечение жил Quantity and cross-section of cores	Длина, м Length, m	Лоток, м Tray, m	Траншея, м Trench, m	Диаметр мм Diameter, mm	Длина, м Length, m	
1	2	3	4	5	6	7	8	9	10	11
G0-D88PDS1004A-CJ01	G0-D88PDS1004A	G0-D8810BX0-CP-1101A/B	JB26-01P10S-NK	1×2×1,0	29	25	-	DN20	4	
G0-D88PDS1001A-CJ01	G0-D88PDS1001A	G0-D8810BX0-CP-1101A/B	JB26-01P10S-NK	1×2×1,0	29	25	-	DN20	4	
G0-D88TS1003A-CJ01	G0-D88TS1003A	G0-D8810BX0-CP-1101A/B	JB26-01P10S-NK	1×2×1,0	29	25	-	DN20	4	
G0-D88PG1017A-CJ01	G0-D88PG1017A	G0-D8810BX0-CP-1101A/B	JB26-01P10S-NK	1×2×1,0	86	82	-	DN20	4	
G0-D88PDS1018A-CJ01	G0-D88PDS1018A	G0-D8810BX0-CP-1101A/B	JB26-01P10S-NK	1×2×1,0	86	82	-	DN20	4	
G0-D8810BX0-JP01-JBNE1002A-CJ01	G0-D8810BX0-JP01-JBNE1002A	G0-D8810BX0-CP-1101A/B	JB26-02P25N-NK	2×2×2,5	29	25	-	DN25	4	
G0-D8810BX0-JP01-JBNE1002A-CJ02	G0-D8810BX0-JP01-JBNE1002A	G0-D8810BX0-CP-1101A/B	JB26-02P10J-NK	2×2×1,0	29	25	-	DN25	4	
G0-D8810BX0-JP01-JBNE1005A-CJ01	G0-D8810BX0-JP01-JBNE1005A	G0-D8810BX0-CP-1101A/B	JB26-02P25N-NK	2×2×2,5	29	25	-	DN25	4	
G0-D8810BX0-JP01-JBNE1005A-CJ02	G0-D8810BX0-JP01-JBNE1005A	G0-D8810BX0-CP-1101A/B	JB26-02P10J-NK	2×2×1,0	29	25	-	DN25	4	
G0-D88TV1016A-CJ01	G0-D88TV1016A	G0-D8810BX0-CP-1101A/B	JB26-01P25N-NK	1×2×2,5	86	82	-	DN20	4	
G0-D88TV1016A-CJ02	G0-D88TV1016A	G0-D8810BX0-CP-1101A/B	JB26-01P10S-NK	1×2×1,0	86	82	-	DN20	4	
G0-D88TT1030A-CJ01	G0-D88TT1030A	G0-D8810BX0-CP-1101A/B	JB26-01P10S-NK	1×2×1,0	42	38	-	DN20	4	
G0-D88TT1007A-CJ01	G0-D88TT1007A	G0-D8810BX0-CP-1101A/B	JB26-01P10S-NK	1×2×1,0	29	25	-	DN20	4	
G0-D88TT1006A-CJ01	G0-D88TT1006A	G0-D8810BX0-CP-1101A/B	JB26-01P10S-NK	1×2×1,0	86	82	-	DN20	4	

ООО «РусХимАльянс»
«В производство работ»
Начальник управления,
Управление проектирования ГПЗ и ОЗХ
/ Т.И. Ергалиев /

Взам. инв. №

Подпись и дата

Инв. № подл.

Изменение 03.1 выполнено ООО "ГЛ ИНЖИНИРИНГ" Revision 03.1 issued by GL Engineering TQS-GPP-RHI-GSP-IN-05190_R00

03.1-1

Изм.	Кол.уч.	Лист	№ док.	Подп.	Дата	GLE-(G0-D8810BX0)-IN-AOVK-001	Лист
03.1	1	–	05190		25.06.26		~~84~~ 51

Наименование кабеля Cable Title	Трасса Tray		Кабель, провод Cable, conductor			Проход через / Passage through				Примечание Note
						лоток / траншея tray / trench		металлорукав flexible conduits		
	Начало Start	Конец End	Идентификатор кабеля Cable ID	Кол., число и сечение жил Quantity and cross-section of cores	Длина, м Length, m	Лоток, м Tray, m	Траншея, м Trench, m	Диаметр мм Diameter, mm	Длина, м Length, m	
1	2	3	4	5	6	7	8	9	10	11
G0-D88PDS1020A-CJ01	G0-D88PDS1020A	G0-D8810BX0-CP-1101A/B	JB26-01P10S-NK	1×2×1,0	20	16	-	DN20	4	
G0-D88TS1018A-CJ01	G0-D88TS1018A	G0-D8810BX0-CP-1101A/B	JB26-01P10S-NK	1×2×1,0	30	26	-	DN20	4	
G0-D88PDS1017A-CJ01	G0-D88PDS1017A	G0-D8810BX0-CP-1101A/B	JB26-01P10S-NK	1×2×1,0	30	26	-	DN20	4	
G0-D88PDS1005A-CJ01	G0-D88PDS1005A	G0-D8810BX0-CP-1101A/B	JB26-01P10S-NK	1×2×1,0	78	74	-	DN20	4	
G0-D88PDS1011A-CJ01	G0-D88PDS1011A	G0-D8810BX0-CP-1101A/B	JB26-01P10S-NK	1×2×1,0	78	74	-	DN20	4	
G0-D88PS1006A-CJ01	G0-D88PS1006A	G0-D8810BX0-CP-1101A/B	JB26-01P10S-NK	1×2×1,0	78	74	-	DN20	4	
G0-D8810BX0-JP01-JBNE1019A-CJ01	G0-D8810BX0-JP01-JBNE1019A	G0-D8810BX0-CP-1101A/B	JB26-01P10S-NK	1×2×1,0	10	6	-	DN20	4	
G0-D8810BX0-JP01-JBNE1022A3-CJ01	G0-D8810BX0-JP01-JBNE1022A3	G0-D8810BX0-CP-1101A/B	JB26-01P10S-NK	1×2×1,0	40	36	-	DN20	4	
G0-D8810BX0-JP01-JBNE1015A-CJ01	G0-D8810BX0-JP01-JBNE1015A	G0-D8810BX0-CP-1101A/B	JB26-01P10S-NK	1×2×1,0	30	26	-	DN20	4	
G0-D8810BX0-JP01-JBNE1014A-CJ01	G0-D8810BX0-JP01-JBNE1014A	G0-D8810BX0-CP-1101A/B	JB26-01P10S-NK	1×2×1,0	33	29	-	DN20	4	
G0-D88PDT1016A-CJ01	G0-D88PDT1016A	G0-D8810BX0-CP-1101A/B	JB26-02P10J-NK	2×2×1,0	30	26	-	DN20	4	
G0-D8810BX0-AHU-1101A-TA1-CJ01	G0-D8810BX0-AHU-1101A-TA1	G0-D8810BX0-CP-1101A/B	JB26-04P10J-NK	4×2×1,0	30	26	-	DN32	4	
G0-D8810BX0-JP-CC-1011/G0-D8810BX0-CP-1101A/B-CJ02	G0-D8810BX0-JP-CC-1011	G0-D8810BX0-CP-1101A/B	JB26-04P10J-NK	4×2×1,0	73	69	-	DN32	4	
G0-D8810BX0-JP-CC-1011/G0-D8810BX0-CP-1101A/B-CJ03	G0-D8810BX0-JP-CC-1011	G0-D8810BX0-CP-1101A/B	JB26-01P10S-NK	1×2×1,0	73	69	-	DN20	4	

Взам. инв. №

Подпись и дата

Инв. № подл.

Изменение 03.1 выполнено ООО "ГЛ ИНЖИНИРИНГ" Revision 03.1 issued by GL Engineering TQS-GPP-RHI-GSP-IN-05190_R00

Наименование кабеля Cable Title	Трасса Tray		Кабель, провод Cable, conductor			Проход через / Passage through				Примечание Note
						лоток / траншея tray / trench		металлорукав flexible conduits		
	Начало Start	Конец End	Идентификатор кабеля Cable ID	Кол., число и сечение жил Quantity and cross-section of cores	Длина, м Length, m	Лоток, м Tray, m	Траншея, м Trench, m	Диаметр мм Diameter, mm	Длина, м Length, m	
1	2	3	4	5	6	7	8	9	10	11
G0-D88TT1021A-CJ01	G0-D88TT1021A	G0-D8810BX0-CP-1101A/B	JB26-01P10S-NK	1×2×1,0	60	56	-	DN20	4	
G0-D88TT1022A-CJ01	G0-D88TT1022A	G0-D8810BX0-CP-1101A/B	JB26-01P10S-NK	1×2×1,0	21	17	-	DN20	4	
G0-D88TS1019-CJ01	G0-D88TS1019	G0-D8810BX0-CP-1101A/B	JB26-01P10S-NK	1×2×1,0	45	41	-	DN20	4	
G0-D88PDS1020-CJ01	G0-D88PDS1020	G0-D8810BX0-CP-1101A/B	JB26-01P10S-NK	1×2×1,0	45	41	-	DN20	4	
G0-D8810BX0-AHUF-1101A-TA1-CJ01	G0-D8810BX0-AHUF-1101A-TA1	G0-D8810BX0-CP-1101A/B	JB26-02P10J-NK	2×2×1,0	29	25	-	DN25	4	
G0-D8810BX0-AHUF-1101A-TA1-CJ02	G0-D8810BX0-AHUF-1101A-TA1	G0-D8810BX0-CP-1101A/B	JB26-01P10S-NK	1×2×1,0	29	25	-	DN20	4	
G0-D8810BX0-AHUF-1101A-TA1-CJ03	G0-D8810BX0-AHUF-1101A-TA1	G0-D8810BX0-CP-1101A/B	JB26-01P10S-NK	1×2×1,0	29	25	-	DN20	4	
G0-D8810BX0-CP-1101A/G0-D8810BX0-CP-1101B-CJ01	G0-D8810BX0-JP-CC-1011	G0-D8810BX0-CP-1101A/B	JB26-01P10S-NK	1×2×1,0	72	68	-	DN20	4	
G0-D8810BX0-CP-1101A/G0-D8810BX0-CP-1101B-CJ02	G0-D8810BX0-JP-CC-1011	G0-D8810BX0-CP-1101A/B	JB26-01P10S-NK	1×2×1,0	72	68	-	DN20	4	
G0-D8810BX0-CP-1101A/G0-D8810BX0-CP-1101B-CJ03	G0-D8810BX0-JP-CC-1011	G0-D8810BX0-CP-1101A/B	JB26-01P10S-NK	1×2×1,0	72	68	-	DN20	4	
G0-D8810BX0-CP-1101A/G0-D8810BX0-CP-1101B-CJ04	G0-D8810BX0-JP-CC-1011	G0-D8810BX0-CP-1101A/B	JB26-01P10S-NK	1×2×1,0	72	68	-	DN20	4	
G0-D8810BX0-CP-1101A/G0-D8810BX0-CP-1101B-CJ05	G0-D8810BX0-JP-CC-1011	G0-D8810BX0-CP-1101A/B	JB26-01P10S-NK	1×2×1,0	72	68	-	DN20	4	
G0-D8810BX0-CP-1101A/G0-D8810BX0-CP-1101B-CJ06	G0-D8810BX0-JP-CC-1011	G0-D8810BX0-CP-1101A/B	JB26-01P10S-NK	1×2×1,0	72	68	-	DN20	4	
G0-D8810BX0-CP-1101A/G0-D8810BX0-CP-1101B-CJ07	G0-D8810BX0-JP-CC-1011	G0-D8810BX0-CP-1101A/B	JB26-02P10J-NK	2×2×1,0	72	68	-	DN25	4	

ООО «РусХимАльянс»
«В производство работ»
Начальник управления,
Управление проектирования ГПЗ и ОЗХ
Т.И. Ергалиев /

Взам. инв. №
Подпись и дата
Инв. № подл.

Изменение 03.1 выполнено ООО "ГЛ ИНЖИНИРИНГ" Revision 03.1 issued by GL Engineering TQS-GPP-RHI-GSP-IN-05190_R00

03.1-1

Изм.	Кол.уч.	Лист	№ док.	Подп.	Дата	GLE-(G0-D8810BX0)-IN-AOVK-001	Лист 85 52
03.1	1	–	05190		25.06.26		

GLE-(G0-D8810BX0)-IN-AOVK-001_03_AL.xlsm

Формат А3

Наименование кабеля Cable Title	Трасса Tray		Кабель, провод Cable, conductor			Проход через / Passage through				Примечание Note
						лоток / траншея tray / trench		металлорукав flexible conduits		
	Начало Start	Конец End	Идентификатор кабеля Cable ID	Кол., число и сечение жил Quantity and cross-section of cores	Длина, м Length, m	Лоток, м Tray, m	Траншея, м Trench, m	Диаметр мм Diameter, mm	Длина, м Length, m	
1	2	3	4	5	6	7	8	9	10	11
G0-D8810BX0-JP-CC-1011/G0-D8810BX0-CP-1101A/B-CJ04	G0-D8810BX0-JP-CC-1011	G0-D8810BX0-CP-1101A/B	JB26-04P10J-NK	4×2×1,0	73	69	-	DN32	4	
G0-D8810BX0-JP-CC-1011/G0-D8810BX0-CP-1101A/B-CJ05	G0-D8810BX0-JP-CC-1011	G0-D8810BX0-CP-1101A/B	JB24-01P10S-NM	1×2×1,0	73	69	-	DN20	4	
G0-D88PDS1020B-CJ01	G0-D88PDS1020B	G0-D8810BX0-CP-1101A/B	JB26-01P10S-NK	1×2×1,0	20	16	-	DN20	4	
G0-D88TS1018B-CJ01	G0-D88TS1018B	G0-D8810BX0-CP-1101A/B	JB26-01P10S-NK	1×2×1,0	30	26	-	DN20	4	
G0-D88PDS1017B-CJ01	G0-D88PDS1017B	G0-D8810BX0-CP-1101A/B	JB26-01P10S-NK	1×2×1,0	30	26	-	DN20	4	
G0-D88PDS1005B-CJ01	G0-D88PDS1005B	G0-D8810BX0-CP-1101A/B	JB26-01P10S-NK	1×2×1,0	78	74	-	DN20	4	
G0-D88PDS1011B-CJ01	G0-D88PDS1011B	G0-D8810BX0-CP-1101A/B	JB26-01P10S-NK	1×2×1,0	78	74	-	DN20	4	
G0-D88PDS1006B-CJ01	G0-D88PDS1006B	G0-D8810BX0-CP-1101A/B	JB26-01P10S-NK	1×2×1,0	78	74	-	DN20	4	
G0-D88PDT1016B-CJ01	G0-D88PDT1016B	G0-D8810BX0-CP-1101A/B	JB26-02P10J-NK	2×2×1,0	30	26	-	DN20	4	
G0-D8810BX0-JP01-JBNE1022B3-CJ01	G0-D8810BX0-JP01-JBNE1022B3	G0-D8810BX0-CP-1101A/B	JB26-01P10S-NK	1×2×1,0	40	36	-	DN20	4	
G0-D8810BX0-JP01-JBNE1015B-CJ01	G0-D8810BX0-JP01-JBNE1015B	G0-D8810BX0-CP-1101A/B	JB26-01P10S-NK	1×2×1,0	30	26	-	DN20	4	
G0-D8810BX0-JP01-JBNE1014B-CJ01	G0-D8810BX0-JP01-JBNE1014B	G0-D8810BX0-CP-1101A/B	JB26-01P10S-NK	1×2×1,0	33	29	-	DN20	4	
G0-D8810BX0-JP01-JBNE1019B-CJ01	G0-D8810BX0-JP01-JBNE1019B	G0-D8810BX0-CP-1101A/B	JB26-01P10S-NK	1×2×1,0	10	6	-	DN20	4	
G0-D88PDS1023-CJ01	G0-D88PDS1023	G0-D8810BX0-CP-1101A/B	JB26-01P10S-NK	1×2×1,0	50	46	-	DN20	4	

Изменение 03.1 выполнено ООО "ГЛ ИНЖИНИРИНГ" Revision 03.1 issued by GL Engineering TQS-GPP-RHI-GSP-IN-05190_R00

Взам. инв. №

Подпись и дата

Инв. № подл.

Изм.	Кол.уч.	Лист	№ док.	Подп.	Дата
03.1	-	Зам.	05190		25.06.26

GLE-(G0-D8810BX0)-IN-AOVK-001

Лист 52

Наименование кабеля Cable Title	Трасса Tray		Кабель, провод Cable, conductor			Проход через / Passage through				Примечание Note
						лоток / траншея tray / trench		металлорукав flexible conduits		
	Начало Start	Конец End	Идентификатор кабеля Cable ID	Кол., число и сечение жил Quantity and cross-section of cores	Длина, м Length, m	Лоток, м Tray, m	Траншея, м Trench, m	Диаметр мм Diameter, mm	Длина, м Length, m	
1	2	3	4	5	6	7	8	9	10	11
G0-D8810BX0-CP-1101A/G0-D8810BX0-CP-1101B-CJ08	G0-D8810BX0-JP-CC-1011	G0-D8810BX0-CP-1101A/B	JB26-02P10J-NK	2×2×1,0	72	68	-	DN25	4	
G0-D8810BX0-CP-1101A/G0-D8810BX0-CP-1101B-CJ09	G0-D8810BX0-JP-CC-1011	G0-D8810BX0-CP-1101A/B	JB26-01P10S-NK	1×2×1,0	72	68	-	DN20	4	
G0-D8810BX0-CP-1101A/G0-D8810BX0-CP-1101B-CJ10	G0-D8810BX0-JP-CC-1011	G0-D8810BX0-CP-1101A/B	JB26-01P10S-NK	1×2×1,0	72	68	-	DN20	4	
G0-D88PDS1004B-CJ01	G0-D88PDS1004B	G0-D8810BX0-CP-1101A/B	JB26-01P10S-NK	1×2×1,0	29	25	-	DN20	4	
G0-D88PDS1001B-CJ01	G0-D88PDS1001B	G0-D8810BX0-CP-1101A/B	JB26-01P10S-NK	1×2×1,0	29	25	-	DN20	4	
G0-D88TS1003B-CJ01	G0-D88TS1003B	G0-D8810BX0-CP-1101A/B	JB26-01P10S-NK	1×2×1,0	86	82	-	DN20	4	
G0-D88PG1017B-CJ01	G0-D88PG1017B	G0-D8810BX0-CP-1101A/B	JB26-01P10S-NK	1×2×1,0	86	82	-	DN20	4	
G0-D88PDS1018B-CJ01	G0-D88PDS1018B	G0-D8810BX0-CP-1101A/B	JB26-01P10S-NK	1×2×1,0	86	82	-	DN20	4	
G0-D8810BX0-JP01-JBNE1002B-CJ01	G0-D8810BX0-JP01-JBNE1002B	G0-D8810BX0-CP-1101A/B	JB26-01P10S-NK	1×2×1,0	29	25	-	DN20	4	
G0-D8810BX0-JP01-JBNE1002B-CJ02	G0-D8810BX0-JP01-JBNE1002B	G0-D8810BX0-CP-1101A/B	JB26-02P10J-NK	2×2×1,0	29	25	-	DN25	4	
G0-D8810BX0-JP01-JBNE1005B-CJ01	G0-D8810BX0-JP01-JBNE1005B	G0-D8810BX0-CP-1101A/B	JB26-01P10S-NK	1×2×1,0	29	25	-	DN20	4	
G0-D8810BX0-JP01-JBNE1005B-CJ02	G0-D8810BX0-JP01-JBNE1005B	G0-D8810BX0-CP-1101A/B	JB26-02P10J-NK	2×2×1,0	29	25	-	DN25	4	
G0-D88TV1016B-CJ01	G0-D88TV1016B	G0-D8810BX0-CP-1101A/B	JB26-01P25N-NK	1×2×1,0	86	82	-	DN20	4	
G0-D88TV1016B-CJ02	G0-D88TV1016B	G0-D8810BX0-CP-1101A/B	JB26-01P10S-NK	1×2×1,0	86	82	-	DN20	4	

ООО «РусХимАльянс»
«В производство работ»
Начальник управления,
Управление проектирования ГПЗ и ОЗХ
/ Т.И. Ергалиев /

Изменение 03.1 выполнено ООО "ГЛ ИНЖИНИРИНГ" Revision 03.1 issued by GL Engineering TQS-GPP-RHI-GSP-IN-05190_R00

Взам. инв. №
Подпись и дата
Инв. № подл.

03.1-1

Изм.	Кол.уч.	Лист	№ док.	Подп.	Дата	GLE-(G0-D8810BX0)-IN-AOVK-001	Лист 86 53
03.1	1	–	05190		25.06.26		

Наименование кабеля Cable Title	Трасса Tray		Кабель, провод Cable, conductor			Проход через / Passage through				Примечание Note
						лоток / траншея tray / trench		металлорукав flexible conduits		
	Начало Start	Конец End	Идентификатор кабеля Cable ID	Кол., число и сечение жил Quantity and cross-section of cores	Длина, м Length, m	Лоток, м Tray, m	Траншея, м Trench, m	Диаметр мм Diameter, mm	Длина, м Length, m	
1	2	3	4	5	6	7	8	9	10	11
G0-D8810BX0-AHU-1101B-TA1-CJ01	G0-D8810BX0-AHU-1101B-TA1	G0-D8810BX0-CP-1101A/B	JB26-04P10J-NK	4×2×1,0	30	26	-	DN32	4	
G0-D88PDS1053A-CJ01	G0-D88PDS1053A	G0-D8810BX0-CP-1102A/B	JB26-01P10S-NK	1×2×1,0	18	14	-	DN20	4	
G0-D88PDS1049A-CJ01	G0-D88PDS1049A	G0-D8810BX0-CP-1102A/B	JB26-01P10S-NK	1×2×1,0	18	14	-	DN20	4	
G0-D88TS1050A-CJ01	G0-D88TS1050A	G0-D8810BX0-CP-1102A/B	JB26-01P10S-NK	1×2×1,0	18	14	-	DN20	4	
G0-D88PDS1037A-CJ01	G0-D88PDS1037A	G0-D8810BX0-CP-1102A/B	JB26-01P10S-NK	1×2×1,0	40	36	-	DN20	4	
G0-D88PDS1043A-CJ01	G0-D88PDS1043A	G0-D8810BX0-CP-1102A/B	JB26-01P10S-NK	1×2×1,0	40	36	-	DN20	4	
G0-D88PS1038A-CJ01	G0-D88PS1038A	G0-D8810BX0-CP-1102A/B	JB26-01P10S-NK	1×2×1,0	40	36	-	DN20	4	
G0-D88PDT1048A-CJ01	G0-D88PDT1048A	G0-D8810BX0-CP-1102A/B	JB26-02P10J-NK	2×2×1,0	20	16	-	DN20	4	
G0-D88PDS1052A-CJ01	G0-D88PDS1052A	G0-D8810BX0-CP-1102A/B	JB26-01P10S-NK	1×2×1,0	18	14	-	DN20	4	
G0-D8810BX0-JP01-JBNE1056A-CJ01	G0-D8810BX0-JP01-JBNE1056A	G0-D8810BX0-CP-1102A/B	JB26-01P10S-NK	1×2×1,0	60	56	-	DN20	4	
G0-D8810BX0-JP01-JBNE1047A-CJ01	G0-D8810BX0-JP01-JBNE1047A	G0-D8810BX0-CP-1102A/B	JB26-01P10S-NK	1×2×1,0	25	21	-	DN20	4	
G0-D8810BX0-JP01-JBNE1046A-CJ01	G0-D8810BX0-JP01-JBNE1046A	G0-D8810BX0-CP-1102A/B	JB26-01P10S-NK	1×2×1,0	18	14	-	DN20	4	
G0-D8810BX0-JP01-JBNE1051A-CJ01	G0-D8810BX0-JP01-JBNE1051A	G0-D8810BX0-CP-1102A/B	JB26-01P10S-NK	1×2×1,0	8	4	-	DN20	4	
G0-D8810BX0-AHU-1102A-TA1-CJ01	G0-D8810BX0-AHU-1102A-TA1	G0-D8810BX0-CP-1102A/B	JB26-04P10J-NK	4×2×1,0	20	16	-	DN32	4	

Изменение 03.1 выполнено ООО "ГЛ ИНЖИНИРИНГ" Revision 03.1 issued by GL Engineering TQS-GPP-RHI-GSP-IN-05190_R00

Наименование кабеля Cable Title	Трасса Tray		Кабель, провод Cable, conductor			Проход через / Passage through				Примечание Note
						лоток / траншея tray / trench		металлорукав flexible conduits		
	Начало Start	Конец End	Идентификатор кабеля Cable ID	Кол., число и сечение жил Quantity and cross-section of cores	Длина, м Length, m	Лоток, м Tray, m	Траншея, м Trench, m	Диаметр мм Diameter, mm	Длина, м Length, m	
1	2	3	4	5	6	7	8	9	10	11
G0-D88TT1030B-CJ01	G0-D88TT1030B	G0-D8810BX0-CP-1101A/B	JB26-01P10S-NK	1×2×1,0	42	38	-	DN20	4	
G0-D88TT1007B-CJ01	G0-D88TT1007B	G0-D8810BX0-CP-1101A/B	JB26-01P10S-NK	1×2×1,0	29	25	-	DN20	4	
G0-D88TT1006B-CJ01	G0-D88TT1006B	G0-D8810BX0-CP-1101A/B	JB26-01P10S-NK	1×2×1,0	86	82	-	DN20	4	
G0-D88TT1021B-CJ01	G0-D88TT1021B	G0-D8810BX0-CP-1101A/B	JB26-01P10S-NK	1×2×1,0	60	56	-	DN20	4	
G0-D88TT1022B-CJ01	G0-D88TT1022B	G0-D8810BX0-CP-1101A/B	JB26-01P10S-NK	1×2×1,0	21	17	-	DN20	4	
G0-D8810BX0-AHUF-1101B-TA1-CJ01	G0-D8810BX0-AHUF-1101B-TA1	G0-D8810BX0-CP-1101A/B	JB26-02P10J-NK	2×2×1,0	29	25	-	DN25	4	
G0-D8810BX0-AHUF-1101B-TA1-CJ02	G0-D8810BX0-AHUF-1101B-TA1	G0-D8810BX0-CP-1101A/B	JB26-01P10S-NK	1×2×1,0	29	25	-	DN20	4	
G0-D8810BX0-AHUF-1101B-TA1-CJ03	G0-D8810BX0-AHUF-1101B-TA1	G0-D8810BX0-CP-1101A/B	JB26-01P10S-NK	1×2×1,0	29	25	-	DN20	4	
G0-D88PDS1204A-CJ01	G0-D88PDS1204A	G0-D8810BX0-CP-1102A/B	JB26-01P10S-NK	1×2×1,0	25	21	-	DN20	4	
G0-D88PDS1228A-CJ01	G0-D88PDS1228A	G0-D8810BX0-CP-1102A/B	JB26-01P10S-NK	1×2×1,0	25	21	-	DN20	4	
G0-D88PDS1201A-CJ01	G0-D88PDS1201A	G0-D8810BX0-CP-1102A/B	JB26-01P10S-NK	1×2×1,0	25	21	-	DN20	4	
G0-D88TS1203A-CJ01	G0-D88TS1203A	G0-D8810BX0-CP-1102A/B	JB26-01P10S-NK	1×2×1,0	25	21	-	DN20	4	
G0-D88PG1217A-CJ01	G0-D88PG1217A	G0-D8810BX0-CP-1102A/B	JB26-01P10S-NK	1×2×1,0	38	34	-	DN20	4	
G0-D88PDS1318A-CJ01	G0-D88PDS1318A	G0-D8810BX0-CP-1102A/B	JB26-01P10S-NK	1×2×1,0	38	34	-	DN20	4	

ООО «РусХимАльянс»
«В производство работ»
Начальник управления,
Управление проектирования ГПЗ и ОЗХ
Т.И. Ергалиев /

Изменение 03.1 выполнено ООО "ГЛ ИНЖИНИРИНГ" Revision 03.1 issued by GL Engineering TQS-GPP-RHI-GSP-IN-05190_R00

Взам. инв. №
Подпись и дата
Инв. № подл.

03.1-1

Изм.	Кол.уч.	Лист	№ док.	Подп.	Дата
03.1	1	–	05190		25.06.26

GLE-(G0-D8810BX0)-IN-AOVK-001

Лист
~~87~~ 54

GLE-(G0-D8810BX0)-IN-AOVK-001_03_AL.xlsm

Формат А3

Наименование кабеля Cable Title	Трасса Tray		Кабель, провод Cable, conductor			Проход через / Passage through				Примечание Note
						лоток / траншея tray / trench		металлорукав flexible conduits		
	Начало Start	Конец End	Идентификатор кабеля Cable ID	Кол., число и сечение жил Quantity and cross-section of cores	Длина, м Length, m	Лоток, м Tray, m	Траншея, м Trench, m	Диаметр мм Diameter, mm	Длина, м Length, m	
1	2	3	4	5	6	7	8	9	10	11
G0-D8810BX0-JP-CC-1011/G0-D8810BX0-CP-1102A/B-CJ02	G0-D8810BX0-JP-CC-1011	G0-D8810BX0-CP-1102A/B	JB26-04P10J-NK	4×2×1,0	93	89	-	DN32	4	
G0-D8810BX0-JP-CC-1011/G0-D8810BX0-CP-1102A/B-CJ03	G0-D8810BX0-JP-CC-1011	G0-D8810BX0-CP-1102A/B	JB24-01P10S-NM	1×2×1,0	93	89	-	DN20	4	
G0-D8810BX0-JP-CC-1011/G0-D8810BX0-CP-1102A/B-CJ04	G0-D8810BX0-JP-CC-1011	G0-D8810BX0-CP-1102A/B	JB24-01P10S-NM	1×2×1,0	93	89	-	DN20	4	
G0-D8810BX0-JP-CC-1011/G0-D8810BX0-CP-1102A/B-CJ05	G0-D8810BX0-JP-CC-1011	G0-D8810BX0-CP-1102A/B	JB26-04P10J-NK	4×2×1,0	93	89	-	DN32	4	
G0-D8810BX0-JP-CC-1011/G0-D8810BX0-CP-1102A/B-CJ06	G0-D8810BX0-JP-CC-1011	G0-D8810BX0-CP-1102A/B	JB24-01P10S-NM	1×2×1,0	93	89	-	DN20	4	
G0-D8810BX0-JP-CC-1011/G0-D8810BX0-CP-1102A/B-CJ07	G0-D8810BX0-JP-CC-1011	G0-D8810BX0-CP-1102A/B	JB24-01P10S-NM	1×2×1,0	93	89	-	DN20	4	
G0-D88PDS1053B-CJ01	G0-D88PDS1053B	G0-D8810BX0-CP-1102A/B	JB26-01P10S-NK	1×2×1,0	20	16	-	DN20	4	
G0-D88PDS1049B-CJ01	G0-D88PDS1049B	G0-D8810BX0-CP-1102A/B	JB26-01P10S-NK	1×2×1,0	20	16	-	DN20	4	
G0-D88TS1050B-CJ01	G0-D88TS1050B	G0-D8810BX0-CP-1102A/B	JB26-01P10S-NK	1×2×1,0	20	16	-	DN20	4	
G0-D88PDS1037B-CJ01	G0-D88PDS1037B	G0-D8810BX0-CP-1102A/B	JB26-01P10S-NK	1×2×1,0	40	36	-	DN20	4	
G0-D88PDS1043B-CJ01	G0-D88PDS1043B	G0-D8810BX0-CP-1102A/B	JB26-01P10S-NK	1×2×1,0	40	36	-	DN20	4	
G0-D88PS1038B-CJ01	G0-D88PS1038B	G0-D8810BX0-CP-1102A/B	JB26-01P10S-NK	1×2×1,0	70	66	-	DN20	4	
G0-D88PDT1048B-CJ01	G0-D88PDT1048B	G0-D8810BX0-CP-1102A/B	JB26-02P10J-NK	2×2×1,0	23	19	-	DN20	4	
G0-D88PDS1052B-CJ01	G0-D88PDS1052B	G0-D8810BX0-CP-1102A/B	JB26-01P10S-NK	1×2×1,0	20	16	-	DN20	4	

Изменение 03.1 выполнено ООО "ГЛ ИНЖИНИРИНГ" Revision 03.1 issued by GL Engineering TQS-GPP-RHI-GSP-IN-05190_R00

Наименование кабеля Cable Title	Трасса Tray		Кабель, провод Cable, conductor			Проход через / Passage through				Примечание Note
						лоток / траншея tray / trench		металлорукав flexible conduits		
	Начало Start	Конец End	Идентификатор кабеля Cable ID	Кол., число и сечение жил Quantity and cross-section of cores	Длина, м Length, m	Лоток, м Tray, m	Траншея, м Trench, m	Диаметр мм Diameter, mm	Длина, м Length, m	
1	2	3	4	5	6	7	8	9	10	11
G0-D8810BX0-JP01-JBNE1202A-CJ01	G0-D8810BX0-JP01-JBNE1202A	G0-D8810BX0-CP-1102A/B	JB26-02P25N-NK	2×2×2,5	25	21	-	DN25	4	
G0-D8810BX0-JP01-JBNE1202A-CJ02	G0-D8810BX0-JP01-JBNE1202A	G0-D8810BX0-CP-1102A/B	JB26-02P10J-NK	2×2×1,0	25	21	-	DN25	4	
G0-D8810BX0-JP01-JBNE1205A-CJ01	G0-D8810BX0-JP01-JBNE1205A	G0-D8810BX0-CP-1102A/B	JB26-02P25N-NK	2×2×2,5	25	21	-	DN25	4	
G0-D8810BX0-JP01-JBNE1205A-CJ02	G0-D8810BX0-JP01-JBNE1205A	G0-D8810BX0-CP-1102A/B	JB26-02P10J-NK	2×2×1,0	25	21	-	DN25	4	
G0-D88TV1216A-CJ01	G0-D88TV1216A	G0-D8810BX0-CP-1102A/B	JB26-01P25N-NK	1×2×2,5	38	34	-	DN20	4	
G0-D88TV1216A-CJ02	G0-D88TV1216A	G0-D8810BX0-CP-1102A/B	JB26-01P10S-NK	1×2×1,0	38	34	-	DN20	4	
G0-D88TT1230A-CJ01	G0-D88TT1230A	G0-D8810BX0-CP-1102A/B	JB26-01P10S-NK	1×2×1,0	63	59	-	DN20	4	
G0-D88TT1207A-CJ01	G0-D88TT1207A	G0-D8810BX0-CP-1102A/B	JB26-01P10S-NK	1×2×1,0	25	21	-	DN20	4	
G0-D88TT1206A-CJ01	G0-D88TT1206A	G0-D8810BX0-CP-1102A/B	JB26-01P10S-NK	1×2×1,0	38	34	-	DN20	4	
G0-D88TT1220A-CJ01	G0-D88TT1220A	G0-D8810BX0-CP-1102A/B	JB26-01P10S-NK	1×2×1,0	135	131	-	DN20	4	
G0-D8810BX0-AHUF-1102A-TA1-CJ01	G0-D8810BX0-AHUF-1102A-TA1	G0-D8810BX0-CP-1102A/B	JB26-02P10J-NK	2×2×1,0	25	21	-	DN25	4	
G0-D8810BX0-AHUF-1102A-TA1-CJ02	G0-D8810BX0-AHUF-1102A-TA1	G0-D8810BX0-CP-1102A/B	JB26-01P10S-NK	1×2×1,0	25	21	-	DN20	4	
G0-D8810BX0-AHUF-1102A-TA1-CJ03	G0-D8810BX0-AHUF-1102A-TA1	G0-D8810BX0-CP-1102A/B	JB26-01P10S-NK	1×2×1,0	25	21	-	DN20	4	
G0-D8810BX0-CP-1102A/G0-D8810BX0-CP-1102B-CJ01	G0-D8810BX0-JP-CC-1011	G0-D8810BX0-CP-1102A/B	JB26-01P10S-NK	1×2×1,0	75	71	-	DN20	4	

ООО «РусХимАльянс»
«В производство работ»
Начальник управления,
Управление проектирования ГПЗ и ОЗХ
/ Т.И. Ергалиев /

Взам. инв. №

Подпись и дата

Инв. № подл.

Изменение 03.1 выполнено ООО "ГЛ ИНЖИНИРИНГ" Revision 03.1 issued by GL Engineering TQS-GPP-RHI-GSP-IN-05190_R00

03.1-1

Изм.	Кол.уч.	Лист	№ док.	Подп.	Дата
03.1	1	–	05190		25.06.26

GLE-(G0-D8810BX0)-IN-AOVK-001

Лист
~~88~~ 55

GLE-(G0-D8810BX0)-IN-AOVK-001_03_AL.xlsm

Формат А3

Наименование кабеля Cable Title	Трасса Tray		Кабель, провод Cable, conductor			Проход через / Passage through				Примечание Note
						лоток / траншея tray / trench		металлорукав flexible conduits		
	Начало Start	Конец End	Идентификатор кабеля Cable ID	Кол., число и сечение жил Quantity and cross-section of cores	Длина, м Length, m	Лоток, м Tray, m	Траншея, м Trench, m	Диаметр мм Diameter, mm	Длина, м Length, m	
1	2	3	4	5	6	7	8	9	10	11
G0-D8810BX0-JP01-JBNE1056B-CJ01	G0-D8810BX0-JP01-JBNE1056B	G0-D8810BX0-CP-1102A/B	JB26-01P10S-NK	1×2×1,0	60	56	-	DN20	4	
G0-D8810BX0-JP01-JBNE1047B-CJ01	G0-D8810BX0-JP01-JBNE1047B	G0-D8810BX0-CP-1102A/B	JB26-01P10S-NK	1×2×1,0	25	21	-	DN20	4	
G0-D8810BX0-JP01-JBNE1046B-CJ01	G0-D8810BX0-JP01-JBNE1046B	G0-D8810BX0-CP-1102A/B	JB26-01P10S-NK	1×2×1,0	20	16	-	DN20	4	
G0-D8810BX0-JP01-JBNE1051B-CJ01	G0-D8810BX0-JP01-JBNE1051B	G0-D8810BX0-CP-1102A/B	JB26-01P10S-NK	1×2×1,0	10	6	-	DN20	4	
G0-D8810BX0-AHU-1102B-TA1-CJ01	G0-D8810BX0-AHU-1102B-TA1	G0-D8810BX0-CP-1102A/B	JB26-04P10J-NK	4×2×1,0	20	16	-	DN32	4	
G0-D88PDS1062-CJ01	G0-D88PDS1062	G0-D8810BX0-CP-1103	JB26-01P10S-NK	1×2×1,0	15	11	-	DN20	4	
G0-D88PDS1065-CJ01	G0-D88PDS1065	G0-D8810BX0-CP-1103	JB26-01P10S-NK	1×2×1,0	25	21	-	DN20	4	
G0-D8810BX0-JP01-JBNE1068-CJ01	G0-D8810BX0-JP01-JBNE1068	G0-D8810BX0-CP-1103	JB26-01P10S-NK	1×2×1,0	35	31	-	DN20	4	
G0-D8810BX0-JP01-JBNE1067-CJ01	G0-D8810BX0-JP01-JBNE1067	G0-D8810BX0-CP-1103	JB26-01P10S-NK	1×2×1,0	28	24	-	DN20	4	
G0-D8810BX0-JP01-JBNE1063-CJ01	G0-D8810BX0-JP01-JBNE1063	G0-D8810BX0-CP-1103	JB26-01P10S-NK	1×2×1,0	8	4	-	DN20	4	
G0-D88PDT1064-CJ01	G0-D88PDT1064	G0-D8810BX0-CP-1103	JB26-02P10J-NK	2×2×1,0	25	21	-	DN20	4	
G0-D8810BX0-JP01-JBNE1061A-CJ01	G0-D8810BX0-JP01-JBNE1061A	G0-D8810BX0-CP-1103	JB26-01P25N-NK	1×2×2,5	15	11	-	DN20	4	
G0-D8810BX0-JP01-JBNE1061A-CJ02	G0-D8810BX0-JP01-JBNE1061A	G0-D8810BX0-CP-1103	JB26-02P10J-NK	2×2×1,0	15	11	-	DN25	4	
G0-D8810BX0-JP02-JBNE1061A-CJ01	G0-D8810BX0-JP02-JBNE1061A	G0-D8810BX0-CP-1103	JB26-01P25N-NK	1×2×2,5	15	11	-	DN20	4	

Взам. инв. №

Подпись и дата

Инв. № подл.

Изменение 03.1 выполнено ООО "ГЛ ИНЖИНИРИНГ" Revision 03.1 issued by GL Engineering TQS-GPP-RHI-GSP-IN-05190_R00

Наименование кабеля Cable Title	Трасса Tray		Кабель, провод Cable, conductor			Проход через / Passage through				Примечание Note
						лоток / траншея tray / trench		металлорукав flexible conduits		
	Начало Start	Конец End	Идентификатор кабеля Cable ID	Кол., число и сечение жил Quantity and cross-section of cores	Длина, м Length, m	Лоток, м Tray, m	Траншея, м Trench, m	Диаметр мм Diameter, mm	Длина, м Length, m	
1	2	3	4	5	6	7	8	9	10	11
G0-D8810BX0-CP-1102A/ G0-D8810BX0-CP-1102B-CJ02	G0-D8810BX0-JP-CC-1011	G0-D8810BX0-CP-1102A/B	JB26-01P10S-NK	1×2×1,0	75	71	-	DN20	4	
G0-D8810BX0-CP-1102A/ G0-D8810BX0-CP-1102B-CJ03	G0-D8810BX0-JP-CC-1011	G0-D8810BX0-CP-1102A/B	JB26-01P10S-NK	1×2×1,0	75	71	-	DN20	4	
G0-D8810BX0-CP-1102A/ G0-D8810BX0-CP-1102B-CJ04	G0-D8810BX0-JP-CC-1011	G0-D8810BX0-CP-1102A/B	JB26-01P10S-NK	1×2×1,0	75	71	-	DN20	4	
G0-D8810BX0-CP-1102A/ G0-D8810BX0-CP-1102B-CJ05	G0-D8810BX0-JP-CC-1011	G0-D8810BX0-CP-1102A/B	JB26-01P10S-NK	1×2×1,0	75	71	-	DN20	4	
G0-D8810BX0-CP-1102A/ G0-D8810BX0-CP-1102B-CJ06	G0-D8810BX0-JP-CC-1011	G0-D8810BX0-CP-1102A/B	JB26-01P10S-NK	1×2×1,0	75	71	-	DN20	4	
G0-D8810BX0-CP-1102A/ G0-D8810BX0-CP-1102B-CJ07	G0-D8810BX0-JP-CC-1011	G0-D8810BX0-CP-1102A/B	JB26-02P10J-NK	2×2×1,0	75	71	-	DN25	4	
G0-D8810BX0-CP-1102A/ G0-D8810BX0-CP-1102B-CJ08	G0-D8810BX0-JP-CC-1011	G0-D8810BX0-CP-1102A/B	JB26-02P10J-NK	2×2×1,0	75	71	-	DN25	4	
G0-D8810BX0-CP-1102A/ G0-D8810BX0-CP-1102B-CJ09	G0-D8810BX0-JP-CC-1011	G0-D8810BX0-CP-1102A/B	JB26-01P10S-NK	1×2×1,0	75	71	-	DN20	4	
G0-D8810BX0-CP-1102A/ G0-D8810BX0-CP-1102B-CJ10	G0-D8810BX0-JP-CC-1011	G0-D8810BX0-CP-1102A/B	JB26-01P10S-NK	1×2×1,0	75	71	-	DN20	4	
G0-D88PDS1204B-CJ01	G0-D88PDS1204B	G0-D8810BX0-CP-1102A/B	JB26-01P10S-NK	1×2×1,0	25	21	-	DN20	4	
G0-D88PDS1228B-CJ01	G0-D88PDS1228B	G0-D8810BX0-CP-1102A/B	JB26-01P10S-NK	1×2×1,0	25	21	-	DN20	4	
G0-D88PDS1201B-CJ01	G0-D88PDS1201B	G0-D8810BX0-CP-1102A/B	JB26-01P10S-NK	1×2×1,0	25	21	-	DN20	4	
G0-D88TS1203B-CJ01	G0-D88TS1203B	G0-D8810BX0-CP-1102A/B	JB26-01P10S-NK	1×2×1,0	25	21	-	DN20	4	
G0-D88PG1217B-CJ01	G0-D88PG1217B	G0-D8810BX0-CP-1102A/B	JB26-01P10S-NK	1×2×1,0	38	34	-	DN20	4	

ООО «РусХимАльянс»
«В производство работ»
Начальник управления,
Управление проектирования ГПЗ и ОЗХ
/ Т.И. Ергалиев /

Взам. инв. №

Подпись и дата

Инв. № подл.

Изменение 03.1 выполнено ООО "ГЛ ИНЖИНИРИНГ" Revision 03.1 issued by GL Engineering TQS-GPP-RHI-GSP-IN-05190_R00

03.1-1

Изм.	Кол.уч.	Лист	№ док.	Подп.	Дата	GLE-(G0-D8810BX0)-IN-AOVK-001	Лист 89 56
03.1	1	–	05190		25.06.26		

GLE-(G0-D8810BX0)-IN-AOVK-001_03_AL.xlsm

Формат А3

Наименование кабеля Cable Title	Трасса Tray		Кабель, провод Cable, conductor			Проход через / Passage through				Примечание Note
						лоток / траншея tray / trench		металлорукав flexible conduits		
	Начало Start	Конец End	Идентификатор кабеля Cable ID	Кол., число и сечение жил Quantity and cross-section of cores	Длина, м Length, m	Лоток, м Tray, m	Траншея, м Trench, m	Диаметр мм Diameter, mm	Длина, м Length, m	
1	2	3	4	5	6	7	8	9	10	11
G0-D8810BX0-JP02-JBNE1061A-CJ02	G0-D8810BX0-JP02-JBNE1061A	G0-D8810BX0-CP-1103	JB26-02P10J-NK	2×2×1,0	15	11	-	DN25	4	
G0-D8810BX0-JP01-JBNE1066A-CJ01	G0-D8810BX0-JP01-JBNE1066A	G0-D8810BX0-CP-1103	JB26-02P25N-NK	2×2×2,5	25	21	-	DN25	4	
G0-D8810BX0-JP01-JBNE1066A-CJ02	G0-D8810BX0-JP01-JBNE1066A	G0-D8810BX0-CP-1103	JB26-02P10J-NK	2×2×1,0	25	21	-	DN25	4	
G0-D8810BX0-AHU-1103-TA1-CJ01	G0-D8810BX0-AHU-1103-TA1	G0-D8810BX0-CP-1103	JB26-04P10J-NK	4×2×1,0	23	19	-	DN32	4	
G0-D8810BX0-JP-CC-1011/G0-D8810BX0-CP-1103-CJ02	G0-D8810BX0-JP-CC-1011	G0-D8810BX0-CP-1103	JB26-04P10J-NK	4×2×1,0	73	69	-	DN32	4	
G0-D8810BX0-JP-CC-1011/G0-D8810BX0-CP-1103-CJ03	G0-D8810BX0-JP-CC-1011	G0-D8810BX0-CP-1103	JB24-01P10S-NM	1×2×1,0	73	69	-	DN20	4	
G0-D88PDS1074-CJ01	G0-D88PDS1074	G0-D8810BX0-CP-1104	JB26-01P10S-NK	1×2×1,0	13	9	-	DN20	4	
G0-D88PDS1075-CJ01	G0-D88PDS1075	G0-D8810BX0-CP-1104	JB26-01P10S-NK	1×2×1,0	13	9	-	DN20	4	
G0-D88PDS1078-CJ01	G0-D88PDS1078	G0-D8810BX0-CP-1104	JB26-01P10S-NK	1×2×1,0	20	16	-	DN20	4	
G0-D88PDT1077-CJ01	G0-D88PDT1077	G0-D8810BX0-CP-1104	JB26-02P10J-NK	2×2×1,0	20	16	-	DN20	4	
G0-D8810BX0-JP01-JBNE1081-CJ01	G0-D8810BX0-JP01-JBNE1081	G0-D8810BX0-CP-1104	JB26-01P10S-NK	1×2×1,0	55	51	-	DN20	4	
G0-D8810BX0-JP01-JBNE1079-CJ01	G0-D8810BX0-JP01-JBNE1079	G0-D8810BX0-CP-1104	JB26-01P10S-NK	1×2×1,0	23	19	-	DN20	4	
G0-D8810BX0-JP01-JBNE1076-CJ01	G0-D8810BX0-JP01-JBNE1076	G0-D8810BX0-CP-1104	JB26-01P10S-NK	1×2×1,0	8	4	-	DN20	4	
G0-D8810BX0-JP01-JBNE1073A-CJ01	G0-D8810BX0-JP01-JBNE1073A	G0-D8810BX0-CP-1104	JB26-01P25N-NK	1×2×2,5	13	9	-	DN20	4	

Взам. инв. №

Подпись и дата

Инв. № подл.

Изменение 03.1 выполнено ООО "ГЛ ИНЖИНИРИНГ" Revision 03.1 issued by GL Engineering TQS-GPP-RHI-GSP-IN-05190_R00

Наименование кабеля Cable Title	Трасса Tray		Кабель, провод Cable, conductor			Проход через / Passage through				Примечание Note
						лоток / траншея tray / trench		металлорукав flexible conduits		
	Начало Start	Конец End	Идентификатор кабеля Cable ID	Кол., число и сечение жил Quantity and cross-section of cores	Длина, м Length, m	Лоток, м Tray, m	Траншея, м Trench, m	Диаметр мм Diameter, mm	Длина, м Length, m	
1	2	3	4	5	6	7	8	9	10	11
G0-D88PDS1318B-CJ01	G0-D88PDS1318B	G0-D8810BX0-CP-1102A/B	JB26-01P10S-NK	1×2×1,0	38	34	-	DN20	4	
G0-D8810BX0-JP01-JBNE1202B-CJ01	G0-D8810BX0-JP01-JBNE1202B	G0-D8810BX0-CP-1102A/B	JB26-02P25N-NK	2×2×2,5	25	21	-	DN25	4	
G0-D8810BX0-JP01-JBNE1202B-CJ02	G0-D8810BX0-JP01-JBNE1202B	G0-D8810BX0-CP-1102A/B	JB26-02P10J-NK	2×2×1,0	25	21	-	DN25	4	
G0-D8810BX0-JP01-JBNE1205B-CJ01	G0-D8810BX0-JP01-JBNE1205B	G0-D8810BX0-CP-1102A/B	JB26-02P25N-NK	2×2×2,5	25	21	-	DN25	4	
G0-D8810BX0-JP01-JBNE1205B-CJ02	G0-D8810BX0-JP01-JBNE1205B	G0-D8810BX0-CP-1102A/B	JB26-02P10J-NK	2×2×1,0	25	21	-	DN25	4	
G0-D88TV1216B-CJ01	G0-D88TV1216B	G0-D8810BX0-CP-1102A/B	JB26-01P25N-NK	1×2×2,5	38	34	-	DN20	4	
G0-D88TV1216B-CJ02	G0-D88TV1216B	G0-D8810BX0-CP-1102A/B	JB26-01P10S-NK	1×2×1,0	38	34	-	DN20	4	
G0-D88TT1230B-CJ01	G0-D88TT1230B	G0-D8810BX0-CP-1102A/B	JB26-01P10S-NK	1×2×1,0	63	59	-	DN20	4	
G0-D88TT1207B-CJ01	G0-D88TT1207B	G0-D8810BX0-CP-1102A/B	JB26-01P10S-NK	1×2×1,0	25	21	-	DN20	4	
G0-D88TT1206B-CJ01	G0-D88TT1206B	G0-D8810BX0-CP-1102A/B	JB26-01P10S-NK	1×2×1,0	38	34	-	DN20	4	
G0-D88TT1220B-CJ01	G0-D88TT1220B	G0-D8810BX0-CP-1102A/B	JB26-01P10S-NK	1×2×1,0	135	131	-	DN20	4	
G0-D8810BX0-AHUF-1102B-TA1-CJ01	G0-D8810BX0-AHUF-1102B-TA1	G0-D8810BX0-CP-1102A/B	JB26-02P10J-NK	2×2×1,0	25	21	-	DN25	4	
G0-D8810BX0-AHUF-1102B-TA1-CJ02	G0-D8810BX0-AHUF-1102B-TA1	G0-D8810BX0-CP-1102A/B	JB26-01P10S-NK	1×2×1,0	25	21	-	DN20	4	
G0-D8810BX0-AHUF-1102B-TA1-CJ03	G0-D8810BX0-AHUF-1102B-TA1	G0-D8810BX0-CP-1102A/B	JB26-01P10S-NK	1×2×1,0	25	21	-	DN20	4	

ООО «РусХимАльянс»
«В производство работ»
Начальник управления,
Управление проектирования ГПЗ и ОЗХ
Т.И. Ергалиев /

Взам. инв. №
Подпись и дата
Инв. № подл.

Изменение 03.1 выполнено ООО "ГЛ ИНЖИНИРИНГ" Revision 03.1 issued by GL Engineering TQS-GPP-RHI-GSP-IN-05190_R00

03.1-1

Изм.	Кол.уч.	Лист	№ док.	Подп.	Дата
03.1	1	–	05190		25.06.26

GLE-(G0-D8810BX0)-IN-AOVK-001

Лист
~~90~~ 57

Наименование кабеля Cable Title	Трасса Tray		Кабель, провод Cable, conductor			Проход через / Passage through				Примечание Note
						лоток / траншея tray / trench		металлорукав flexible conduits		
	Начало Start	Конец End	Идентификатор кабеля Cable ID	Кол., число и сечение жил Quantity and cross-section of cores	Длина, м Length, m	Лоток, м Tray, m	Траншея, м Trench, m	Диаметр мм Diameter, mm	Длина, м Length, m	
1	2	3	4	5	6	7	8	9	10	11
G0-D8810BX0-JP01-JBNE1073A-CJ02	G0-D8810BX0-JP01-JBNE1073A	G0-D8810BX0-CP-1104	JB26-02P10J-NK	2×2×1,0	13	9	-	DN25	4	
G0-D8810BX0-JP02-JBNE1080A-CJ01	G0-D8810BX0-JP02-JBNE1080A	G0-D8810BX0-CP-1104	JB26-01P25N-NK	1×2×2,5	20	16	-	DN20	4	
G0-D8810BX0-JP02-JBNE1080A-CJ02	G0-D8810BX0-JP02-JBNE1080A	G0-D8810BX0-CP-1104	JB26-02P10J-NK	2×2×1,0	20	16	-	DN25	4	
G0-D8810BX0-AHU-1104-TA1-CJ01	G0-D8810BX0-AHU-1104-TA1	G0-D8810BX0-CP-1104	JB26-04P10J-NK	4×2×1,0	20	16	-	DN32	4	
G0-D8810BX0-JP-CC-1011/G0-D8810BX0-CP-1104-CJ02	G0-D8810BX0-JP-CC-1011	G0-D8810BX0-CP-1104	JB26-04P10J-NK	4×2×1,0	93	89	-	DN32	4	
G0-D8810BX0-JP-CC-1011/G0-D8810BX0-CP-1104CJ03	G0-D8810BX0-JP-CC-1011	G0-D8810BX0-CP-1104	JB24-01P10S-NM	1×2×1,0	93	89	-	DN20	4	
G0-D88HAL1001-CJ01	G0-D88HAL1001	G0-D8810BX0-JP-CC-1011	JB24-01P10S-NM	1×2×1,0	308	280	-	DN25	28	
G0-D88HAL1002-CJ01	G0-D88HAL1002	G0-D8810BX0-JP-CC-1011	JB24-01P10S-NM	1×2×1,0	138	120	-	DN25	18	
G0-D88HAL1003-CJ01	G0-D88HAL1003	G0-D8810BX0-JP-CC-1011	JB24-01P10S-NM	1×2×1,0	65	59	-	DN25	6	
G0-D88HAL1004-CJ01	G0-D88HAL1004	G0-D8810BX0-JP-CC-1011	JB24-01P10S-NM	1×2×1,0	58	54	-	DN25	4	
G0-D88HAL1005-CJ01	G0-D88HAL1005	G0-D8810BX0-JP-CC-1011	JB24-01P10S-NM	1×2×1,0	53	49	-	DN25	4	
G0-D8810BX0-JP03-JBNE1025-CJ01	G0-D8810BX0-JP03-JBNE1025	G0-D8810BX0-CP-1101A/B	JB26-01P10S-NK	1×2×1,0	50	46	-	DN20	4	
G0-D8810BX0-JP01-JBNE1024-CJ01	G0-D8810BX0-JP01-JBNE1024	G0-D8810BX0-CP-1101A/B	JB26-01P10S-NK	1×2×1,0	50	46	-	DN20	4	
G0-D8810BX0-JP01-JBNE1021A-CJ01	G0-D8810BX0-JP01-JBNE1021A	G0-D8810BX0-CP-1101A/B	JB26-01P25N-NK	1×2×2,5	20	16	-	DN20	4	

Изменение 03.1 выполнено ООО "ГЛ ИНЖИНИРИНГ" Revision 03.1 issued by GL Engineering TQS-GPP-RHI-GSP-IN-05190_R00

Наименование кабеля Cable Title	Трасса Tray		Кабель, провод Cable, conductor			Проход через / Passage through				Примечание Note
						лоток / траншея tray / trench		металлорукав flexible conduits		
	Начало Start	Конец End	Идентификатор кабеля Cable ID	Кол., число и сечение жил Quantity and cross-section of cores	Длина, м Length, m	Лоток, м Tray, m	Траншея, м Trench, m	Диаметр мм Diameter, mm	Длина, м Length, m	
1	2	3	4	5	6	7	8	9	10	11
G0-D88PDS1303-CJ01	G0-D88PDS1303	G0-D8810BX0-CP-1103	JB26-01P10S-NK	1×2×1,0	27	23	-	DN20	4	
G0-D88PDS1301-CJ01	G0-D88PDS1301	G0-D8810BX0-CP-1103	JB26-01P10S-NK	1×2×1,0	27	23	-	DN20	4	
G0-D88TT1330-CJ01	G0-D88TT1330	G0-D8810BX0-CP-1103	JB26-01P10S-NK	1×2×1,0	34	30	-	DN20	4	
G0-D8810BX0-JP01-JBNE1302-CJ01	G0-D8810BX0-JP01-JBNE1302	G0-D8810BX0-CP-1103	JB26-02P25N-NK	2×2×2,5	27	23	-	DN25	4	
G0-D8810BX0-JP01-JBNE1302-CJ02	G0-D8810BX0-JP01-JBNE1302	G0-D8810BX0-CP-1103	JB26-02P10J-NK	2×2×1,0	27	23	-	DN25	4	
G0-D8810BX0-JP01-JBNE1305-CJ01	G0-D8810BX0-JP01-JBNE1305	G0-D8810BX0-CP-1103	JB26-02P25N-NK	2×2×2,5	27	23	-	DN25	4	
G0-D8810BX0-JP01-JBNE1305-CJ02	G0-D8810BX0-JP01-JBNE1305	G0-D8810BX0-CP-1103	JB26-02P10J-NK	2×2×1,0	27	23	-	DN25	4	
G0-D8810BX0-AHUF-1103-TA1-CJ01	G0-D8810BX0-AHUF-1103-TA1	G0-D8810BX0-CP-1103	JB26-02P10J-NK	2×2×1,0	27	23	-	DN25	4	
G0-D8810BX0-AHUF-1103-TA1-CJ02	G0-D8810BX0-AHUF-1103-TA1	G0-D8810BX0-CP-1103	JB26-01P10S-NK	1×2×1,0	27	23	-	DN20	4	
G0-D8810BX0-AHUF-1103-TA1-CJ03	G0-D8810BX0-AHUF-1103-TA1	G0-D8810BX0-CP-1103	JB26-01P10S-NK	1×2×1,0	27	23	-	DN20	4	
G0-D8810BX0-CP-1103-CJ01	G0-D8810BX0-JP-CC-1011	G0-D8810BX0-CP-1103	JB26-01P10S-NK	1×2×1,0	50	46	-	DN20	4	
G0-D8810BX0-CP-1103-CJ02	G0-D8810BX0-JP-CC-1011	G0-D8810BX0-CP-1103	JB26-01P10S-NK	1×2×1,0	50	46	-	DN20	4	
G0-D8810BX0-CP-1103-CJ03	G0-D8810BX0-JP-CC-1011	G0-D8810BX0-CP-1103	JB26-01P10S-NK	1×2×1,0	50	46	-	DN20	4	
G0-D8810BX0-CP-1103-CJ04	G0-D8810BX0-JP-CC-1011	G0-D8810BX0-CP-1103	JB26-01P10S-NK	1×2×1,0	50	46	-	DN20	4	

ООО «РусХимАльянс»
«В производство работ»
Начальник управления,
Управление проектирования ГПЗ и ОЗХ
Т.И. Ергалиев /

Изменение 03.1 выполнено ООО "ГЛ ИНЖИНИРИНГ" Revision 03.1 issued by GL Engineering TQS-GPP-RHI-GSP-IN-05190_R00

Взам. инв. №
Подпись и дата
Инв. № подл.

03.1-1

Изм.	Кол.уч.	Лист	№ док.	Подп.	Дата
03.1	1	–	05190		25.06.26

GLE-(G0-D8810BX0)-IN-AOVK-001

Лист
~~91~~
58

Наименование кабеля Cable Title	Трасса Tray		Кабель, провод Cable, conductor			Проход через / Passage through				Примечание Note
						лоток / траншея tray / trench		металлорукав flexible conduits		
	Начало Start	Конец End	Идентификатор кабеля Cable ID	Кол., число и сечение жил Quantity and cross-section of cores	Длина, м Length, m	Лоток, м Tray, m	Траншея, м Trench, m	Диаметр мм Diameter, mm	Длина, м Length, m	
1	2	3	4	5	6	7	8	9	10	11
G0-D8810BX0-JP01-JBNE1021A-CJ02	G0-D8810BX0-JP01-JBNE1021A	G0-D8810BX0-CP-1101A/B	JB26-02P10J-NK	2×2×1,0	20	16	-	DN25	4	
G0-D8810BX0-JP02-JBNE1021A-CJ01	G0-D8810BX0-JP02-JBNE1021A	G0-D8810BX0-CP-1101A/B	JB26-01P25N-NK	1×2×2,5	20	16	-	DN20	4	
G0-D8810BX0-JP02-JBNE1021A-CJ02	G0-D8810BX0-JP02-JBNE1021A	G0-D8810BX0-CP-1101A/B	JB26-02P10J-NK	2×2×1,0	20	16	-	DN25	4	
G0-D8810BX0-JP01-JBNE1022A-CJ01	G0-D8810BX0-JP01-JBNE1022A	G0-D8810BX0-CP-1101A/B	JB26-02P25N-NK	2×2×2,5	33	29	-	DN25	4	
G0-D8810BX0-JP01-JBNE1022A-CJ02	G0-D8810BX0-JP01-JBNE1022A	G0-D8810BX0-CP-1101A/B	JB26-02P10J-NK	2×2×1,0	33	29	-	DN25	4	
G0-D88TV1003A-CJ01	G0-D88TV1003A	G0-D8810BX0-CP-1101A/B	JB26-02P25N-NK	2×2×2,5	78	74	-	DN25	4	
G0-D88TV1003B-CJ01	G0-D88TV1003B	G0-D8810BX0-CP-1101A/B	JB26-02P25N-NK	2×2×2,5	78	74	-	DN25	4	
G0-D8810BX0-JP01-JBNE1021B-CJ01	G0-D8810BX0-JP01-JBNE1021B	G0-D8810BX0-CP-1101A/B	JB26-01P25N-NK	1×2×2,5	20	16	-	DN20	4	
G0-D8810BX0-JP01-JBNE1021B-CJ02	G0-D8810BX0-JP01-JBNE1021B	G0-D8810BX0-CP-1101A/B	JB26-02P10J-NK	2×2×1,0	20	16	-	DN25	4	
G0-D8810BX0-JP02-JBNE1021B-CJ01	G0-D8810BX0-JP02-JBNE1021B	G0-D8810BX0-CP-1101A/B	JB26-01P25N-NK	1×2×2,5	20	16	-	DN20	4	
G0-D8810BX0-JP02-JBNE1021B-CJ02	G0-D8810BX0-JP02-JBNE1021B	G0-D8810BX0-CP-1101A/B	JB26-02P10J-NK	2×2×1,0	20	16	-	DN25	4	
G0-D8810BX0-JP01-JBNE1022B-CJ01	G0-D8810BX0-JP01-JBNE1022B	G0-D8810BX0-CP-1101A/B	JB26-02P25N-NK	2×2×2,5	33	29	-	DN25	4	
G0-D8810BX0-JP01-JBNE1022B-CJ02	G0-D8810BX0-JP01-JBNE1022B	G0-D8810BX0-CP-1101A/B	JB26-02P10J-NK	2×2×1,0	33	29	-	DN25	4	
G0-D8810BX0-JP01-JBNE1054A-CJ01	G0-D8810BX0-JP01-JBNE1054A	G0-D8810BX0-CP-1102A/B	JB26-01P25N-NK	1×2×2,5	13	9	-	DN20	4	

Изменение 03.1 выполнено ООО "ГЛ ИНЖИНИРИНГ" Revision 03.1 issued by GL Engineering TQS-GPP-RHI-GSP-IN-05190_R00

Взам. инв. №

Подпись и дата

Инв. № подл.

Изм.	Кол.уч.	Лист	№ док.	Подп.	Дата	GLE-(G0-D8810BX0)-IN-AOVK-001	Лист 58
03.1	-	Зам.	05190		25.06.26		

Наименование кабеля Cable Title	Трасса Tray		Кабель, провод Cable, conductor			Проход через / Passage through				Примечание Note
						лоток / траншея tray / trench		металлорукав flexible conduits		
	Начало Start	Конец End	Идентификатор кабеля Cable ID	Кол., число и сечение жил Quantity and cross-section of cores	Длина, м Length, m	Лоток, м Tray, m	Траншея, м Trench, m	Диаметр мм Diameter, mm	Длина, м Length, m	
1	2	3	4	5	6	7	8	9	10	11
G0-D8810BX0-CP-1103-CJ05	G0-D8810BX0-JP-CC-1011	G0-D8810BX0-CP-1103	JB26-02P10J-NK	2×2×1,0	50	46	-	DN25	4	
G0-D88PDS1404-CJ01	G0-D88PDS1404	G0-D8810BX0-CP-1104	JB26-01P10S-NK	1×2×1,0	25	21	-	DN20	4	
G0-D88PDS1417-CJ01	G0-D88PDS1417	G0-D8810BX0-CP-1104	JB26-01P10S-NK	1×2×1,0	25	21	-	DN20	4	
G0-D88PDS1401-CJ01	G0-D88PDS1401	G0-D8810BX0-CP-1104	JB26-01P10S-NK	1×2×1,0	25	21	-	DN20	4	
G0-D88TT1430-CJ01	G0-D88TT1430	G0-D8810BX0-CP-1104	JB26-01P10S-NK	1×2×1,0	54	50	-	DN20	4	
G0-D8810BX0-JP01-JBNE1402-CJ01	G0-D8810BX0-JP01-JBNE1402	G0-D8810BX0-CP-1104	JB26-02P25N-NK	2×2×2,5	25	21	-	DN25	4	
G0-D8810BX0-JP01-JBNE1402-CJ02	G0-D8810BX0-JP01-JBNE1402	G0-D8810BX0-CP-1104	JB26-02P10J-NK	2×2×1,0	25	21	-	DN25	4	
G0-D8810BX0-JP01-JBNE1405-CJ01	G0-D8810BX0-JP01-JBNE1405	G0-D8810BX0-CP-1104	JB26-02P25N-NK	2×2×2,5	25	21	-	DN25	4	
G0-D8810BX0-JP01-JBNE1405-CJ02	G0-D8810BX0-JP01-JBNE1405	G0-D8810BX0-CP-1104	JB26-02P10J-NK	2×2×1,0	25	21	-	DN25	4	
G0-D8810BX0-AHUF-1104-TA1-CJ01	G0-D8810BX0-AHUF-1104-TA1	G0-D8810BX0-CP-1104	JB26-02P10J-NK	2×2×1,0	25	21	-	DN25	4	
G0-D8810BX0-AHUF-1104-TA1-CJ02	G0-D8810BX0-AHUF-1104-TA1	G0-D8810BX0-CP-1104	JB26-01P10S-NK	1×2×1,0	25	21	-	DN20	4	
G0-D8810BX0-AHUF-1104-TA1-CJ03	G0-D8810BX0-AHUF-1104-TA1	G0-D8810BX0-CP-1104	JB26-01P10S-NK	1×2×1,0	25	21	-	DN20	4	
G0-D8810BX0-CP-1104-CJ01	G0-D8810BX0-JP-CC-1011	G0-D8810BX0-CP-1104	JB26-01P10S-NK	1×2×1,0	72	68	-	DN20	4	
G0-D8810BX0-CP-1104-CJ02	G0-D8810BX0-JP-CC-1011	G0-D8810BX0-CP-1104	JB26-01P10S-NK	1×2×1,0	72	68	-	DN20	4	

ООО «РусХимАльянс»
«В производство работ»
Начальник управления,
Управление проектирования ГПЗ и ОЗХ
Т.И. Ергалиев /

Изменение 03.1 выполнено ООО "ГЛ ИНЖИНИРИНГ" Revision 03.1 issued by GL Engineering TQS-GPP-RHI-GSP-IN-05190_R00

Взам. инв. №
Подпись и дата
Инв. № подл.

03.1-1

Изм.	Кол.уч.	Лист	№ док.	Подп.	Дата
03.1	1	–	05190		25.06.26

GLE-(G0-D8810BX0)-IN-AOVK-001

Лист 92 59

GLE-(G0-D8810BX0)-IN-AOVK-001_03_AL.xlsm

Формат А3

Наименование кабеля Cable Title	Трасса Tray		Кабель, провод Cable, conductor			Проход через / Passage through				Примечание Note
						лоток / траншея tray / trench		металлорукав flexible conduits		
	Начало Start	Конец End	Идентификатор кабеля Cable ID	Кол., число и сечение жил Quantity and cross-section of cores	Длина, м Length, m	Лоток, м Tray, m	Траншея, м Trench, m	Диаметр мм Diameter, mm	Длина, м Length, m	
1	2	3	4	5	6	7	8	9	10	11
G0-D8810BX0-JP01-JBNE1054A-CJ02	G0-D8810BX0-JP01-JBNE1054A	G0-D8810BX0-CP-1102A/B	JB26-02P10J-NK	2×2×1,0	13	9	-	DN25	4	
G0-D8810BX0-JP02-JBNE1055A-CJ01	G0-D8810BX0-JP02-JBNE1055A	G0-D8810BX0-CP-1102A/B	JB26-01P25N-NK	1×2×2,5	20	16	-	1×2×2,5	4	
G0-D8810BX0-JP02-JBNE1055A-CJ02	G0-D8810BX0-JP02-JBNE1055A	G0-D8810BX0-CP-1102A/B	JB26-02P10J-NK	2×2×1,0	20	16	-	DN25	4	
G0-D88TV1035A-CJ01	G0-D88TV1035A	G0-D8810BX0-CP-1102A/B	JB26-02P25N-NK	2×2×2,5	40	36	-	DN25	4	
G0-D88TV1035B-CJ01	G0-D88TV1035B	G0-D8810BX0-CP-1102A/B	JB26-02P25N-NK	2×2×2,5	40	36	-	DN25	4	
G0-D8810BX0-JP01-JBNE1054B-CJ01	G0-D8810BX0-JP01-JBNE1054B	G0-D8810BX0-CP-1102A/B	JB26-01P25N-NK	1×2×2,5	15	11	-	DN20	4	
G0-D8810BX0-JP01-JBNE1054B-CJ02	G0-D8810BX0-JP01-JBNE1054B	G0-D8810BX0-CP-1102A/B	JB26-02P10J-NK	2×2×1,0	15	11	-	DN25	4	
G0-D8810BX0-JP01-JBNE1055B-CJ01	G0-D8810BX0-JP01-JBNE1055B	G0-D8810BX0-CP-1102A/B	JB26-01P25N-NK	1×2×2,5	23	19	-	DN20	4	
G0-D8810BX0-JP01-JBNE1055B-CJ02	G0-D8810BX0-JP01-JBNE1055B	G0-D8810BX0-CP-1102A/B	JB26-02P10J-NK	2×2×1,0	23	19	-	DN25	4	
G0-D8810BX0-JP01-JBNE1026-CJ01	G0-D8810BX0-JP01-JBNE1026	G0-D8810BX0-JP-CC-1011	JB26-01P10S-NK	1×2×1,0	80	76	-	DN20	4	
G0-D8810BX0-JP01-JBNE1027-CJ01	G0-D8810BX0-JP01-JBNE1027	G0-D8810BX0-JP-CC-1011	JB26-01P10S-NK	1×2×1,0	40	36	-	DN20	4	
G0-D8810BX0-JP01-JBNE1028-CJ01	G0-D8810BX0-JP01-JBNE1028	G0-D8810BX0-JP-CC-1011	JB26-01P10S-NK	1×2×1,0	65	61	-	DN20	4	

Взам. инв. №

Подпись и дата

Инв. № подл.

Изменение 03.1 выполнено ООО "ГЛ ИНЖИНИРИНГ" Revision 03.1 issued by GL Engineering TQS-GPP-RHI-GSP-IN-05190_R00

Наименование кабеля Cable Title	Трасса Tray		Кабель, провод Cable, conductor			Проход через / Passage through				Примечание Note
						лоток / траншея tray / trench		металлорукав flexible conduits		
	Начало Start	Конец End	Идентификатор кабеля Cable ID	Кол., число и сечение жил Quantity and cross-section of cores	Длина, м Length, m	Лоток, м Tray, m	Траншея, м Trench, m	Диаметр мм Diameter, mm	Длина, м Length, m	
1	2	3	4	5	6	7	8	9	10	11
G0-D8810BX0-CP-1104-CJ03	G0-D8810BX0-JP-CC-1011	G0-D8810BX0-CP-1104	JB26-01P10S-NK	1×2×1,0	72	68	-	DN20	4	
G0-D8810BX0-CP-1104-CJ04	G0-D8810BX0-JP-CC-1011	G0-D8810BX0-CP-1104	JB26-01P10S-NK	1×2×1,0	72	68	-	DN20	4	
G0-D8810BX0-CP-1104-CJ05	G0-D8810BX0-JP-CC-1011	G0-D8810BX0-CP-1104	JB26-02P10J-NK	2×2×1,0	72	68	-	DN25	4	
G0-D88HAL1001-CJ01	G0-D88HAL1001	G0-D8810BX0-JP-CC-1011	JB24-01P10S-NM	1×2×1,0	128	100	-	DN25	28	
G0-D88HAL1002-CJ01	G0-D88HAL1002	G0-D8810BX0-JP-CC-1011	JB24-01P10S-NM	1×2×1,0	58	40	-	DN25	18	
G0-D88HAL1003-CJ01	G0-D88HAL1003	G0-D8810BX0-JP-CC-1011	JB24-01P10S-NM	1×2×1,0	24	18	-	DN25	6	
G0-D88HAL1004-CJ01	G0-D88HAL1004	G0-D8810BX0-JP-CC-1011	JB24-01P10S-NM	1×2×1,0	14	10	-	DN25	4	
G0-D88HAL1005-CJ01	G0-D88HAL1005	G0-D8810BX0-JP-CC-1011	JB24-01P10S-NM	1×2×1,0	14	10	-	DN25	4	

ООО «РусХимАльянс»
«В производство работ»
Начальник управления,
Управление проектирования ГПЗ и ОЗХ
/ Т.И. Ергалиев /

Взам. инв. №
Подпись и дата
Инв. № подл.

03.1-1

Изменение 03.1 выполнено ООО "ГЛ ИНЖИНИРИНГ" Revision 03.1 issued by GL Engineering TQS-GPP-RHI-GSP-IN-05190_R00

Изм.	Кол.уч.	Лист	№ док.	Подп.	Дата	GLE-(G0-D8810BX0)-IN-AOVK-001	Лист 93
03.1	–	Аннул.	05190		25.06.26		

Инв. № подл.	Подп. и дата	Взам. инв. №

GLE-(G0-D8810BX0)-IN-AOVK-001_03_AL.docx

Изм.	03.1
Кол.уч	1
Лист	-
№док.	05190
Подпись	
Дата	25.06.26

GLE-(G0-D8810BX0)-IN-AOVK-001

Лист регистрации изменений

Статус	Рев.	Место изменения	Краткое описание
IFC	02H	Весь документ	Внесены изменения на основании замечаний Заказчика GLE-(G0-D8810BX0)-IN-AOVK-001_01H_AL_CRS
IFC	03	Листы 7-93	Внесены изменения согласно TQS-GPP-RHI-GSP-IN-03315_R00, TQS-GPP-RHI-GSP-IN-03517_R00

Revision Change Details

Status	Rev.	Location of Changes	Brief Description of Changes
IFC	02H	All document	Updated according to the Owner's comments GLE-(G0-D8810BX0)-IN-AOVK-001_01H_AL_CRS
IFC	03	Sheets 7-93	Updated according to TQS-GPP-RHI-GSP-IN-03315_R00, TQS-GPP-RHI-GSP-IN-03517_R00

Изменение 03.1 выполнено ООО "ГЛ ИНЖИНИРИНГ" Revision 03.1 issued by GL Engineering TQS-GPP-RHI-GSP-IN-05190_R00

ООО «РусХимАльянс»
«В производство работ»
Начальник управления,
Управление проектирования ГПЗ и ОЗХ
/ Т.И. Ергалиев /

03.1-1

60 | 94 Лист

Формат А4